


KERFISMYND SÍMA, BJÖLLU OG HATALARAKERFIS

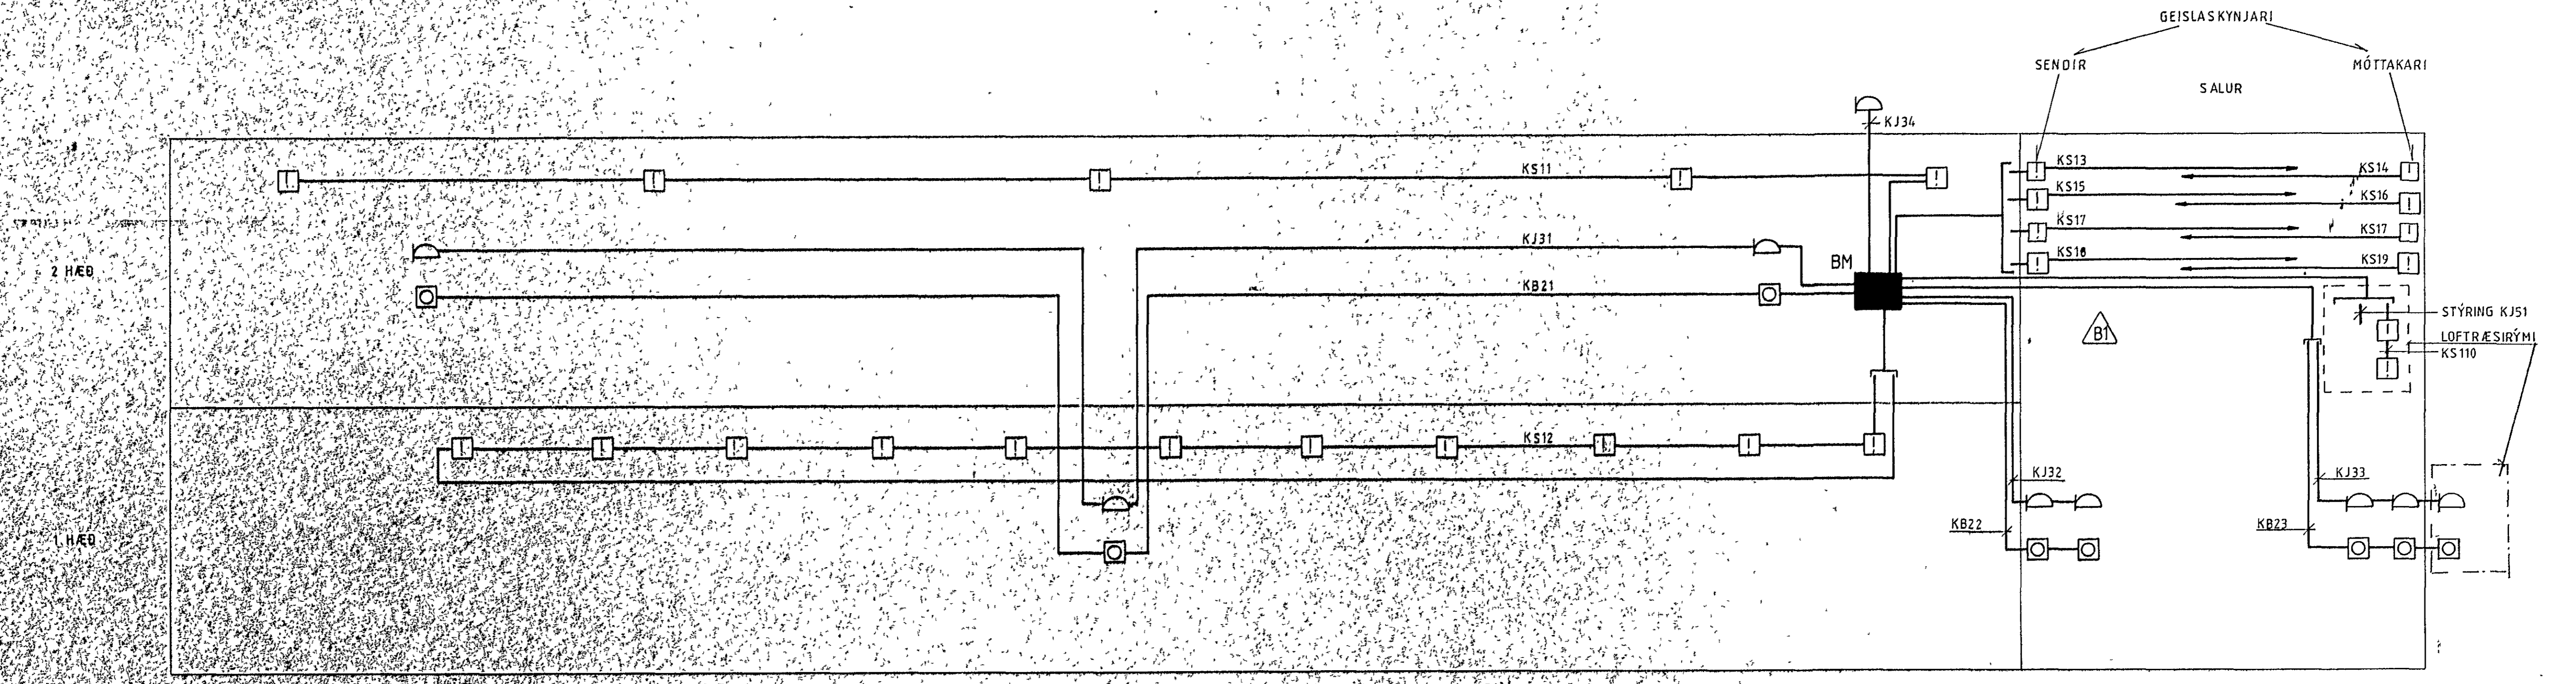

KERFISMYND BVK

										<b>VST</b> VERKFRÆDISTOFA SIGURDAR THORODDSEN hf VERKFRÆDIRÁDGJAFAR FRV 108 Reykjavík, Armúli 4 Sími (01) 8 44 99 Fjarntel 2040 vat la 600 Akureyri, Glergata 30 Sími (96) 2 25 43 Sími (96) 2 25 43 Póstfax 660144 310 Borgarnes, Berugata 12 Sími (93) 7 13 17 Sími (93) 7 13 17 400 Ísaförður, Hafnarstræti 1 Sími (94) 37 08			<b>ÍPRÓTTAHÚS KAPLAKRIKA</b> RAFLAGNIR KERFISMYNDIR SÍMA, BJÖLLU, HATALARA OG BVK-KERFA			
B1 08.12.89 NÚMERING KAPLA BVK										Dagsetning <b>MAÍ 1989</b> Verk nr <b>89 104</b> Teikn nr <b>3 80 B1</b>						
Teikn nr.	Tilvisun á teikningu	Teikn nr.	Tilvisun á teikningu	Br.	Dags	Eðli breytingar	Br.	Yf.	Samþ.	Hannað	Teiknað	Yfirfarið	Samþykkt			
										IPP	EÓ	HG	YMAI			