
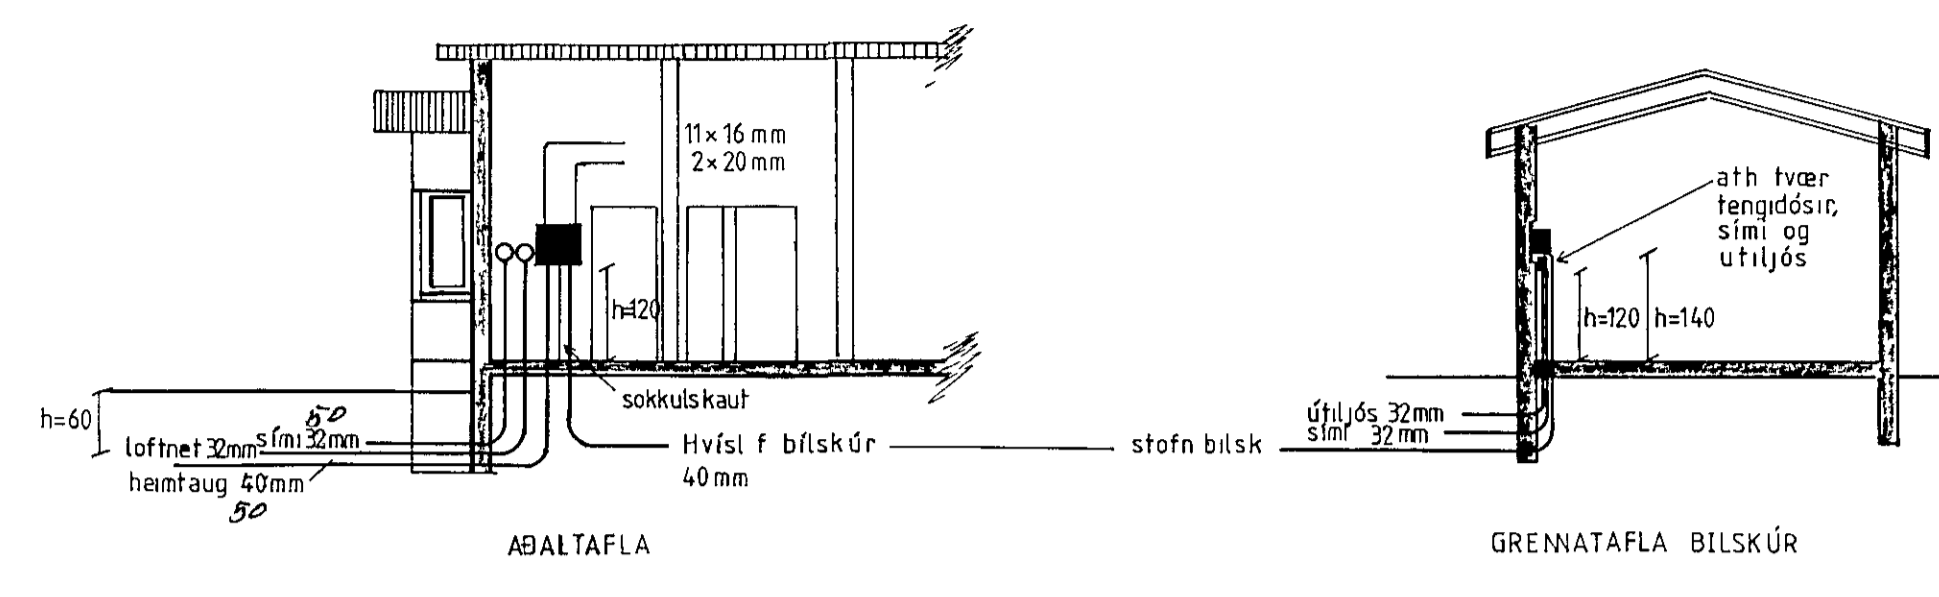




SKÝRINGAR

RAFLAGNIR SÉU 16MM, PLASTPÍPLAGNIR, IDREGNAR 3x1,5MM² IDRATTARTAUGUM, MÁLSTRAUMUR RAFBÚNAÐAR SÉ Í SAMRÆMI VÍÐ STÆRÐIR YFIRSTRAUMSVARNA (varbúnaðar) SAMKVÆMT TOFLUTEIKNINGU (einlínunýnd) HÆÐ TENGLA SÉU 20 CM, HÆÐ RÓFA SÉU 110 CM, HÆÐ VEGGLJÓSA SÉU 140 CM, ÖFANGREIND MÁL ERU MIÐUÐ VÍÐ FRÁGENGÐ GÓLF OG MIÐJU HVERS TENGISTADAR (dosar) ALLAR MÁLTOÐUR SKULU MIÐAST VÍÐ MÁLSETTA BYGGINGARTEIKNINGU, ÞESSAR SKÝRINGAR EIGA VÍÐ EF ANNARS ER EKKI GÆTID Á TEIKNINGU.

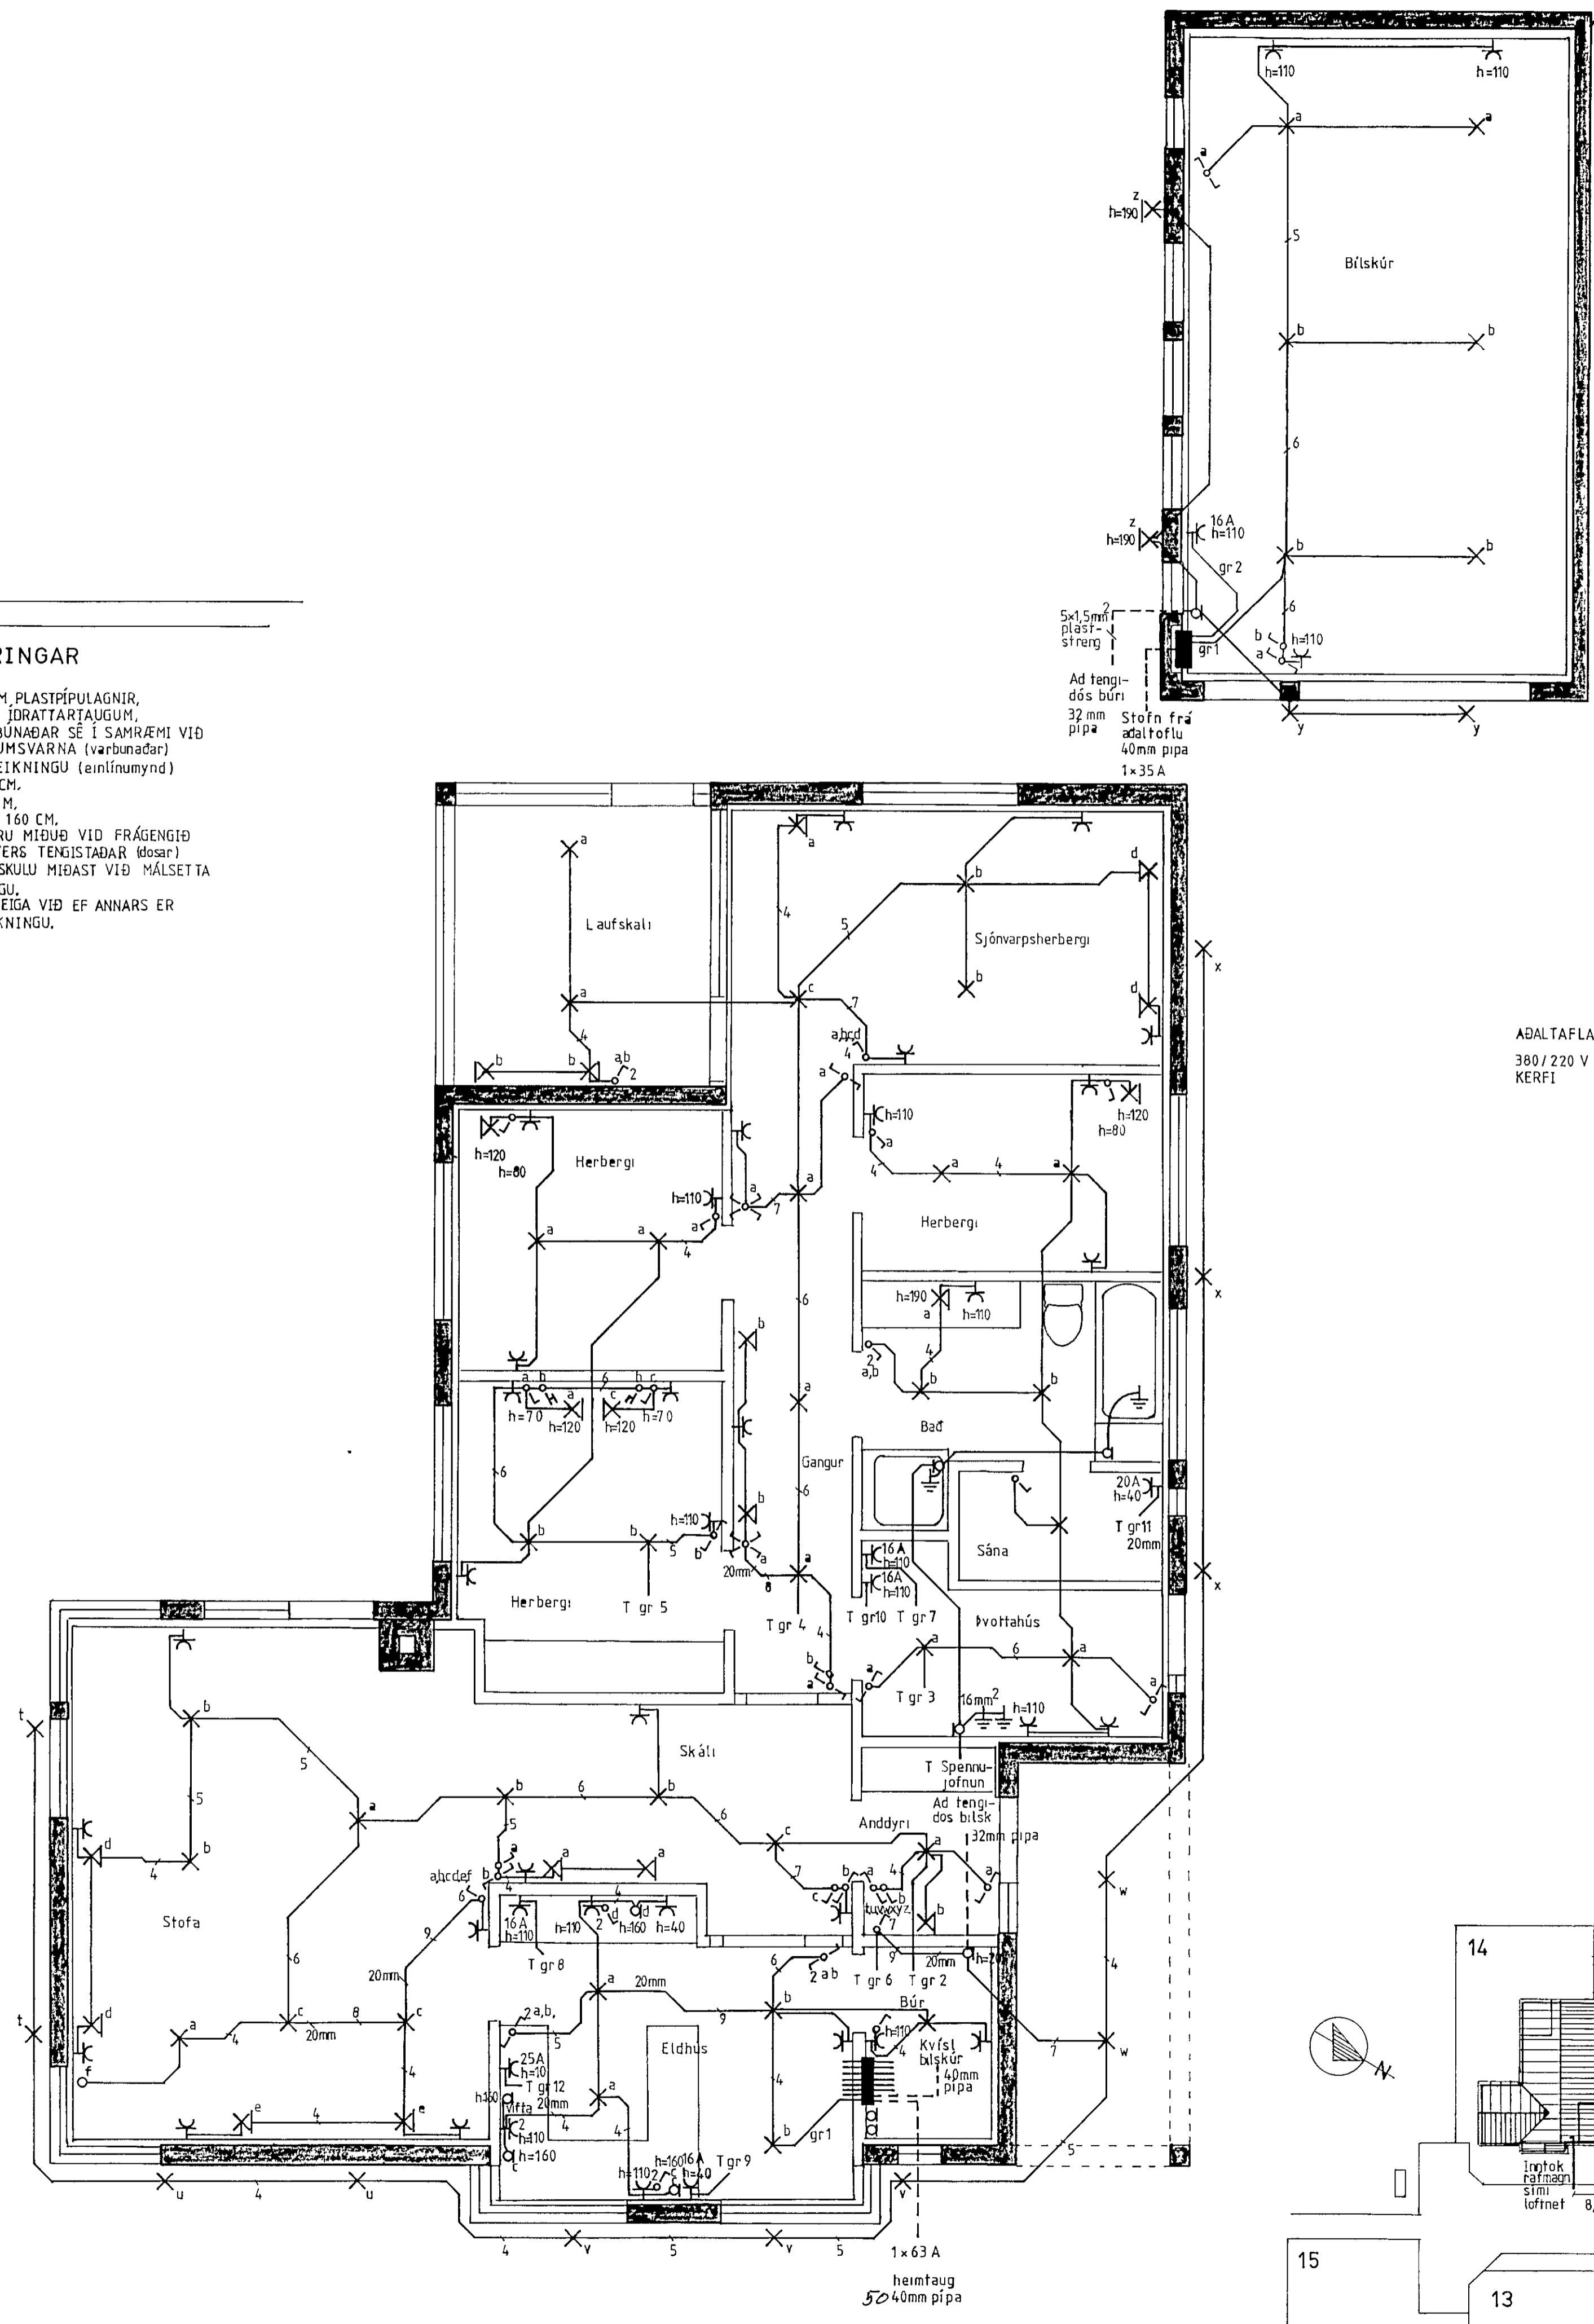

Samþykkt 14.3.10.88
VEGNA FULLNÁÐARFRÁGANGS
Flóro Gunnarsson
En. Pálvegu Hafnarfirði
Inntak samþykkt 21.2.1988
L.H. RAFLÆTILU, HAFNARFIRÐI
Pállveður Gunnarsson

ADALTAFLA
380 / 220 V
KERFI

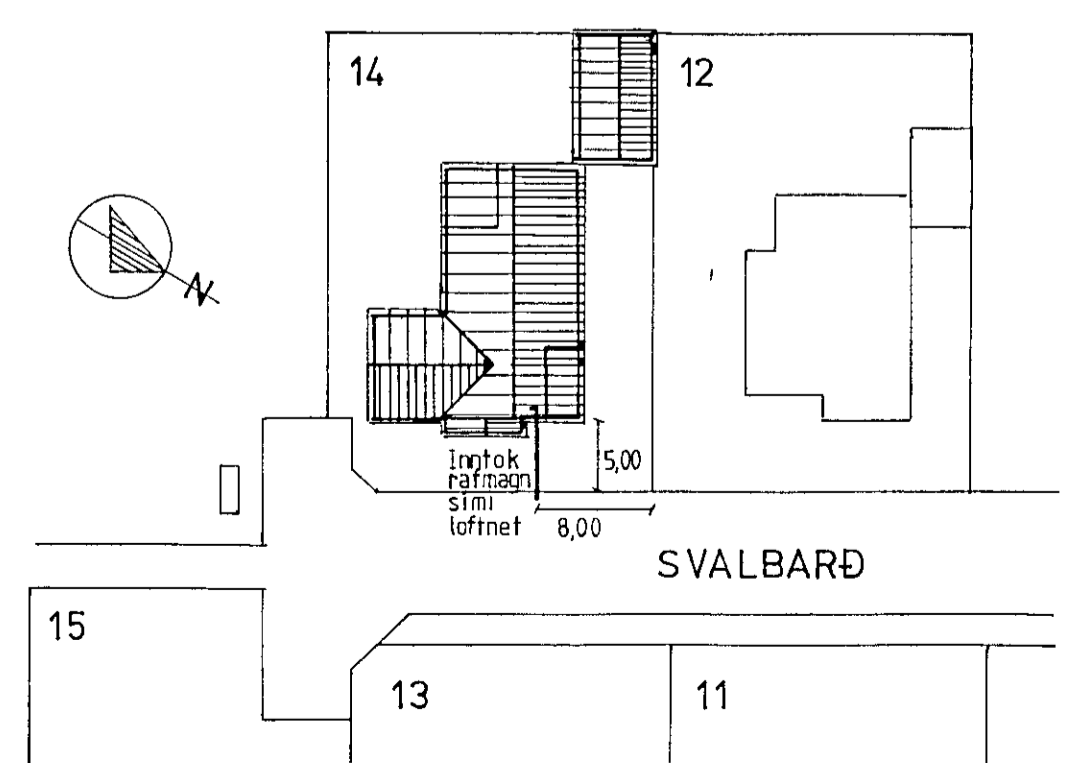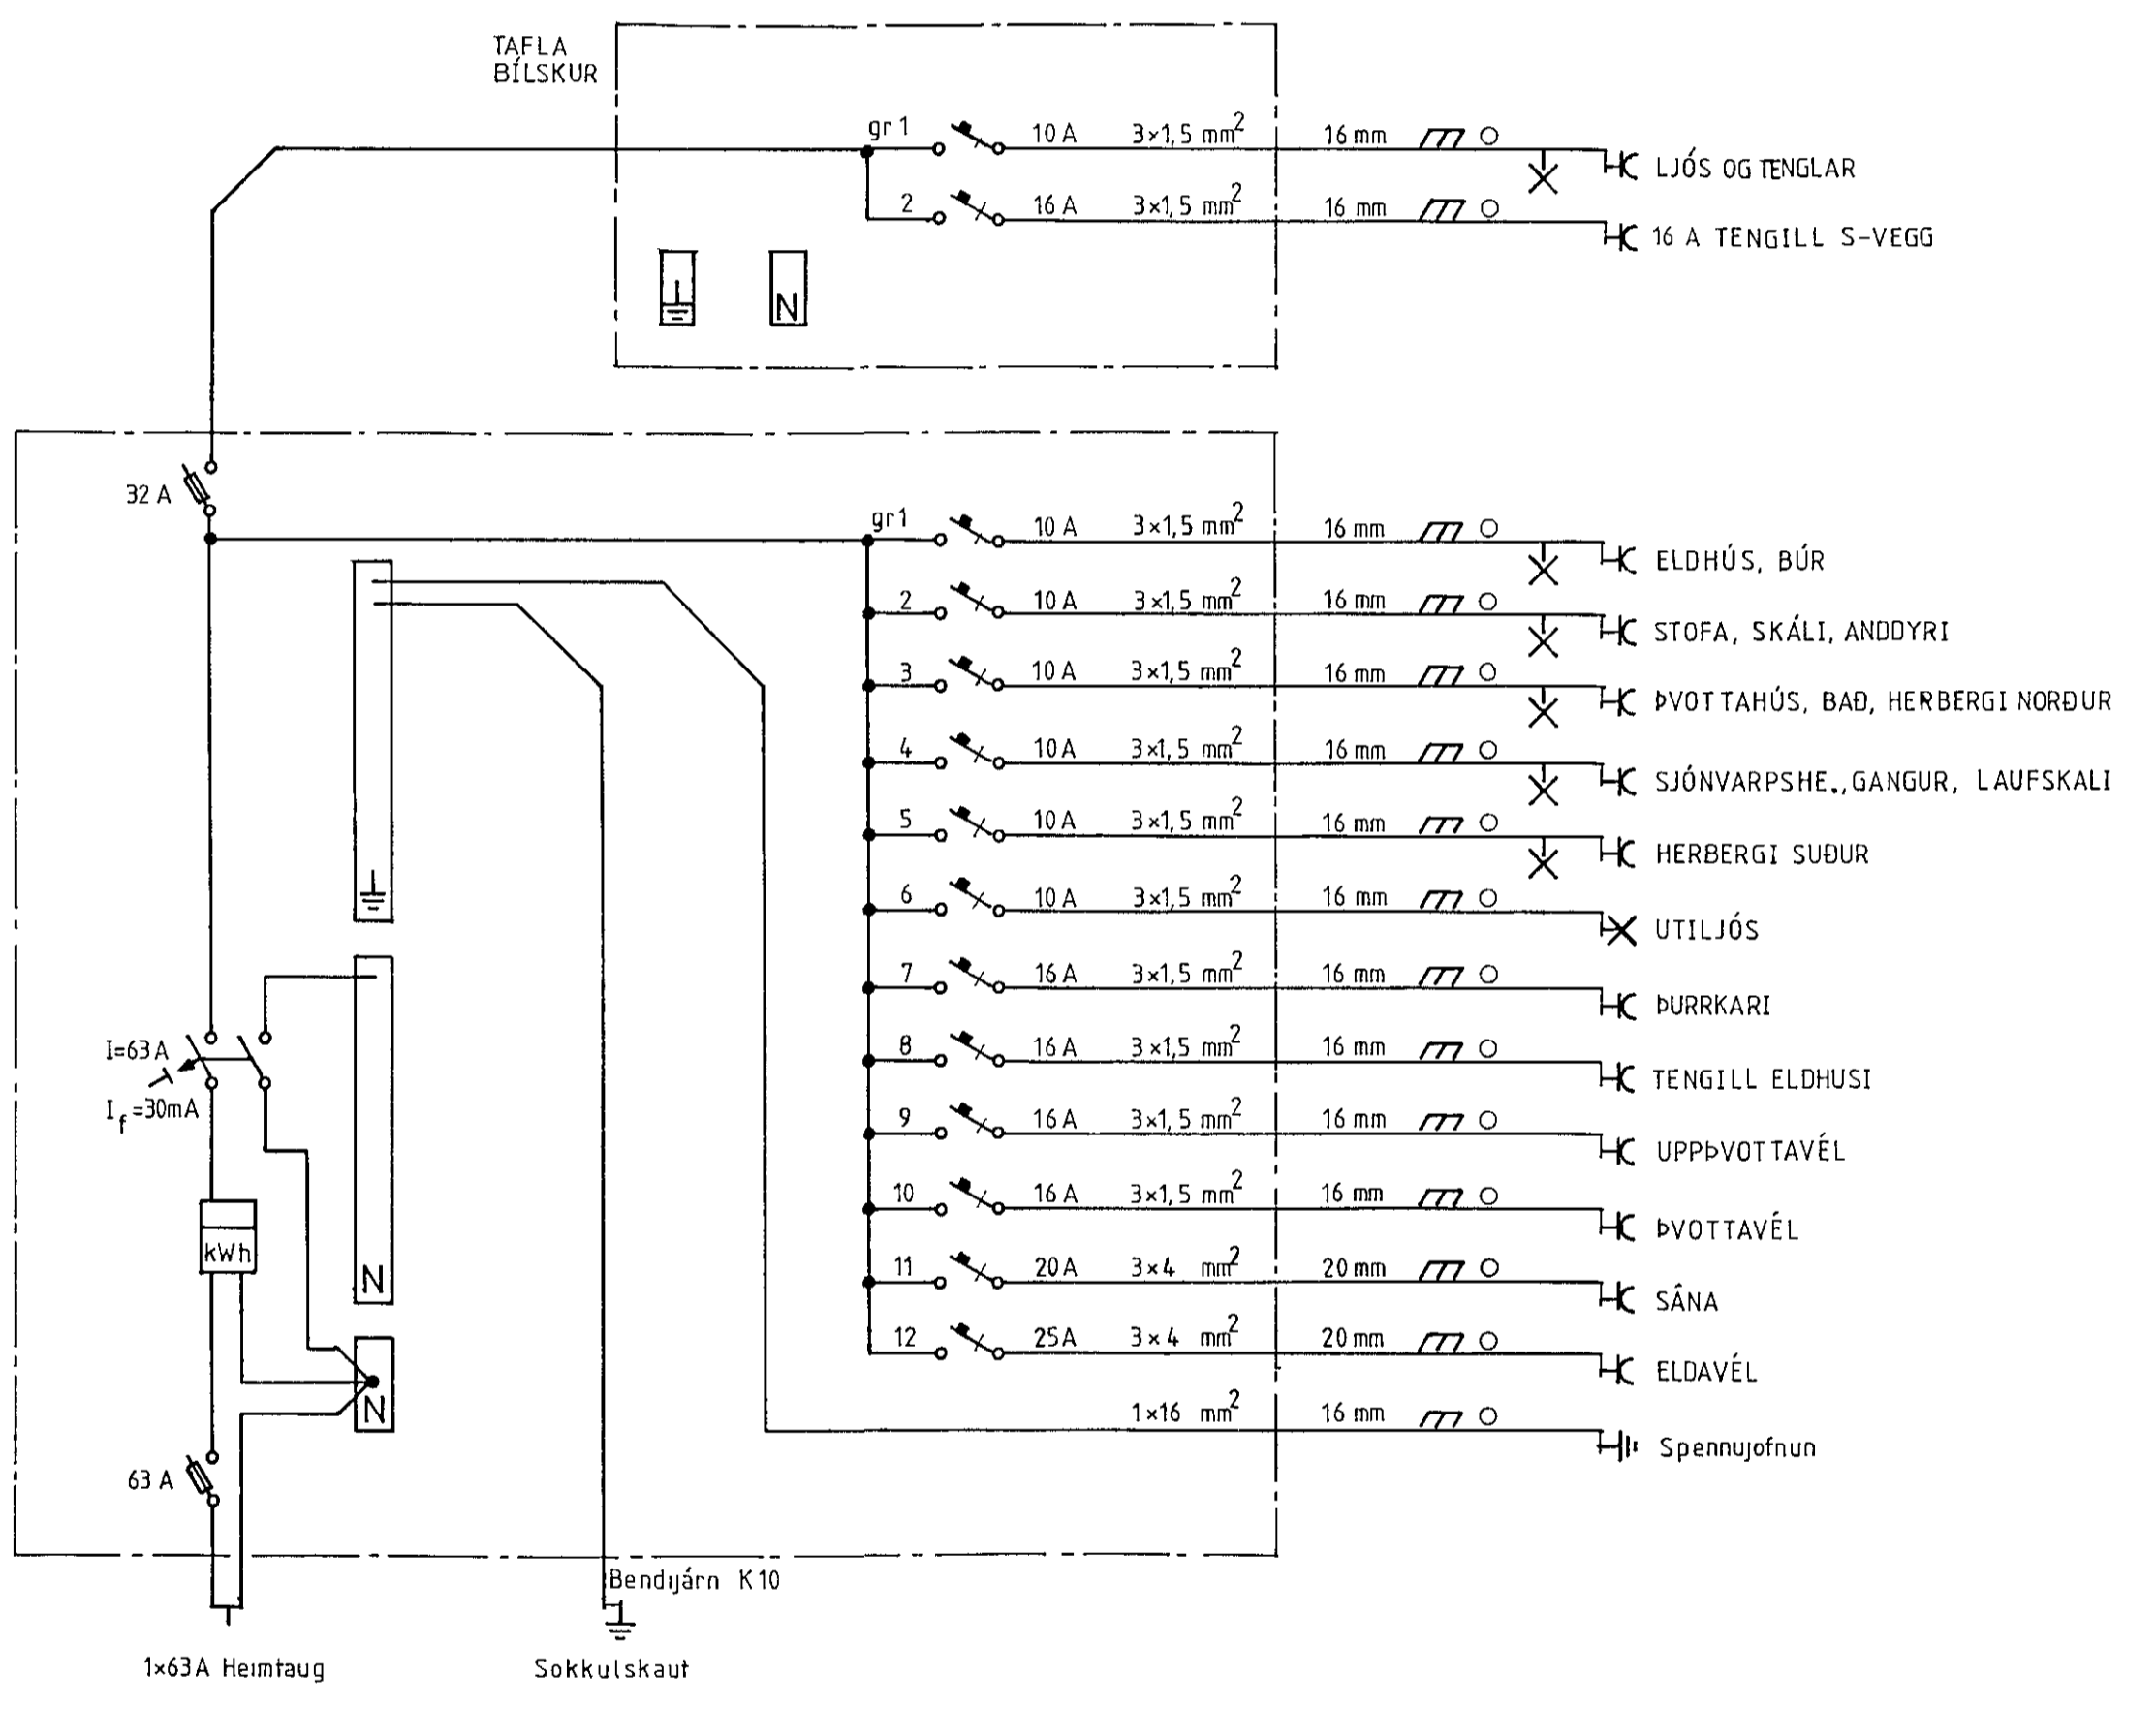

TEIKNING NR. 2552

SVALBARÐ 14 HAFNARFIRÐI		DAGS FEBRUAR '88
RAFLAGNADEIKNINGAR		TEKNAD <i>Sveinbjörn J. Björnsson</i>
GRUNNMYND, SNIDMYND, AFSTÖÐUMYND, EINLÍNUNYND	M 1:50 M 1:100 M 1:500	
SUMARLÍÐI J RÚTSSON rafvirkni Laxakvísl 2 Rvk s 673838		BLAÐ 1 AF 2