


Samþykkt þann


11 APR 2012

Byggingafulltrúnn í Hafnarfröt
Fh Sigurður Steinar Jónsson


Úr Gildi

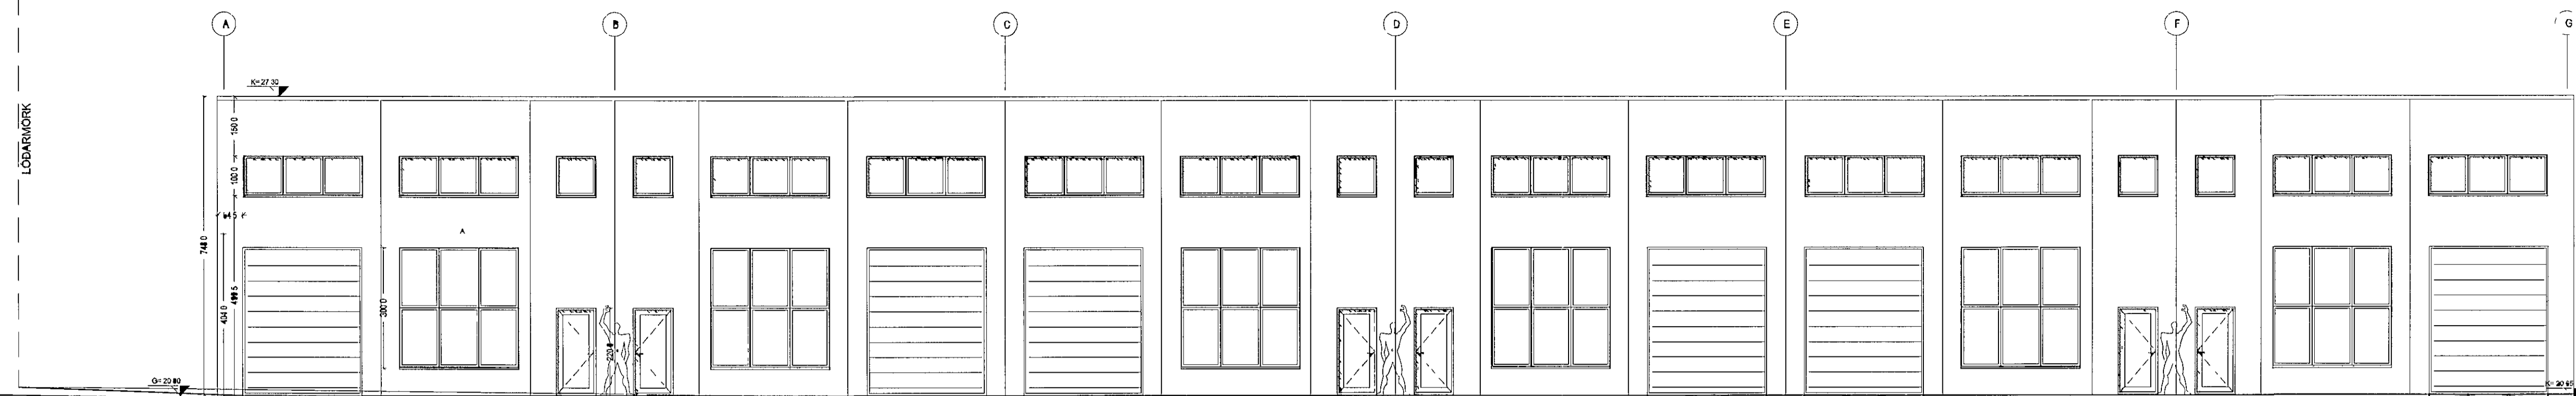


AUSTURHLIÐ

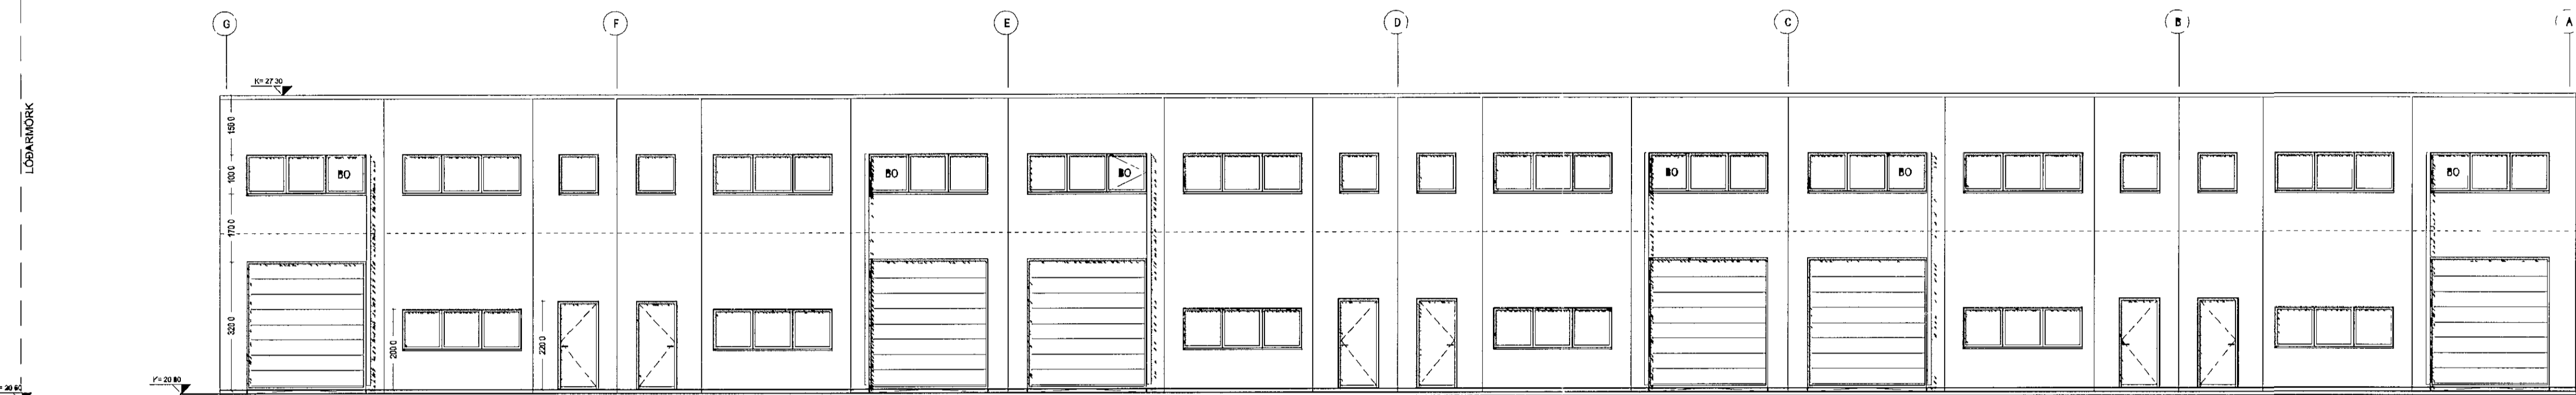

VESTURHLIÐ

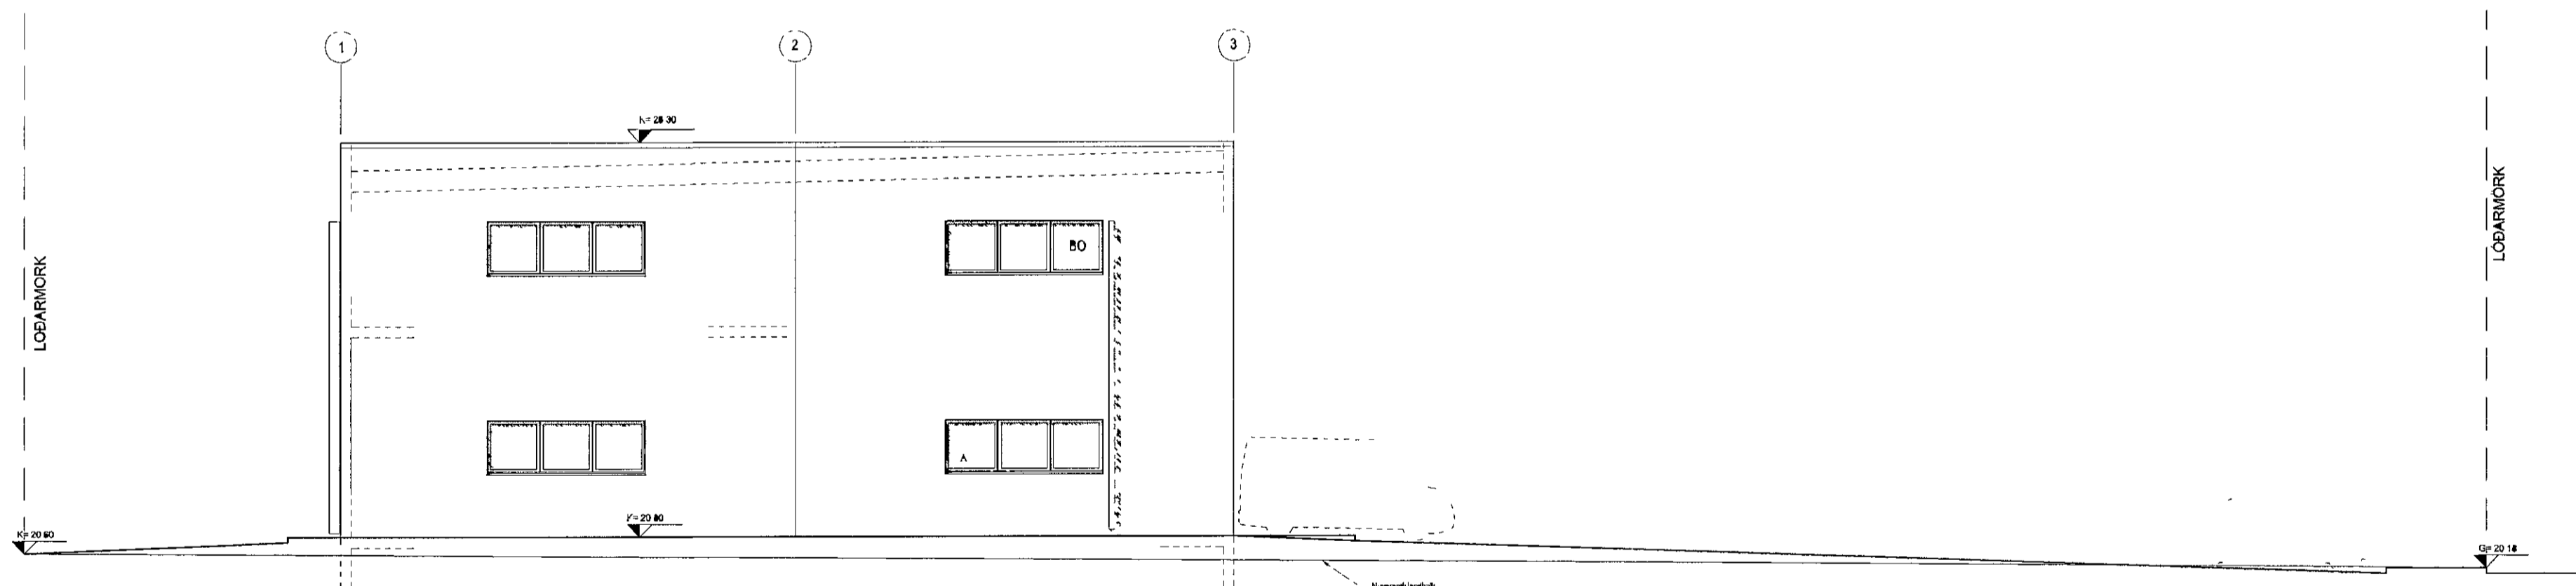

SUÐURHLIÐ

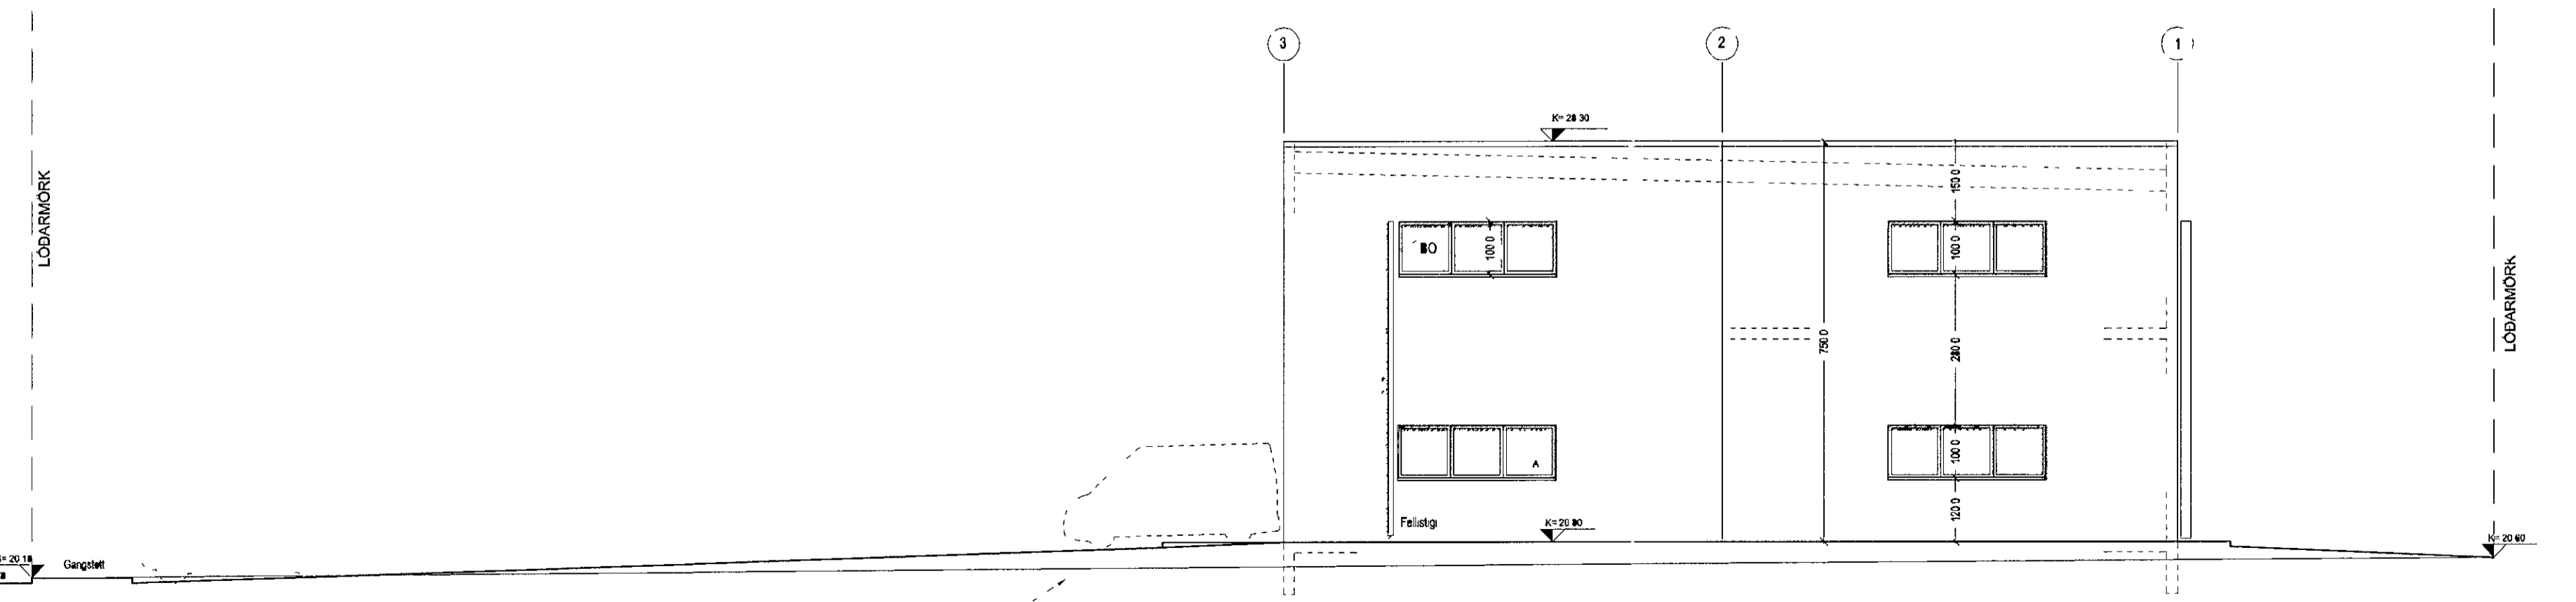

NORÐUEHLIÐ

C	Bætt vó glugga a gólfum, skýggja, slasa þarf	23.09.2010
B.	Bætt vó buðum	14.07.2009
A.	Rými 0201 og 0206 stækkað, bætt vó gugg	18.06.07
BREYTINGAR		DAGS

LYKILMYND	
VERKKAUPI	

BYGGINGARHLUTI	NORÐURHELLA A, HAFNARFRÖT
ADALUPPDRÁTTUR-REYNDARTEIKNINGAR	
SNÍÐ OG ÚTLIT	
VERK	1102 Ítarh
KVARDI	1 100
DAGS	18.01.2011
TEIKNAD	JB
SKRÁFO2-norh-reyndart.dwg	

ÚTI INNI

ARKITEKTAR

HINGHOLTSSTRÆTI 27 101 REYKJAVÍK
 S/MAR 5527660 & 5527660 FAX 5527661
 NETFANG ur@ui.is
 VEFPAÐIÐ http://www.ui.is

BALDUR Ó SVAVARSSON ARKITEKTAR FAI
 120357-5149

JONI ÓR ÞORVALDSSON ARKITEKTAR FAI
 021256-7579

TEIKNINGANR **A-103** BREYTING **C**