

Samþykkt þann

11 APR 2012

Bjggingsfulltrunn i Hafnarfirði
Fr. Sigurður Steinar Jonsson

Úr Gildi

Samantekt brunavarna á teikningar

Brunahólfun

Bjgginingin er 6 brunasamstæður sem hver um sig er aðskilin rekstrareiningin. Efri hæð er í sér brunahólf með EI60 veggum og golfi, en EI-CS30 húroð að stiga a 1 hæð.

Burðarvirki

Burðarvirki brunasamstæðusíla verður REI90. Burðarvirki paks verður R30, sjallstætt fyrir hvert.

Burðarvirki 2 hæðar verða R60.

Klaðningar

Klaðning útveggja skal vera úr A-efni. Klaðningar lofta og veggja verða í flokki 1 (B-s1, dö skv. ÍST EN 13501-1). Pakklaðning í flokki 1.

Floftaleiðir

Fra 1. hæð eru tvær óháðar floftaleiðir til beggja alta, beint úr eða um stigahús.

Fra 2. hæð eru floftaleiðir um stigahús eða um bjorgunarop með fellistiga utan við.

Mesta lengd floftaleiðir er um 10 metrar.

Húroð í floftaleiðum séu a m k 90 cm breiðar (m y breidd húrdarblaðs).

Allar húroð í floftaleið skal vera hægt að opna án lykis eða verktaða.

Út- og neyðarlýsing

Í bjgginingu verða Út-los og neyðarlýsing skv. ÍST EN 1838 og ÍST EN 50172.

Neyðarlýsing skal vera í öllum bilum.

Handslökkvibúnaður

Slongukelfi verða í hvern rekstrareiningu, staðsett þannig að hægt se að sprauta á hvaða stað sem er með 25 metra slongu. Slongukelfi skulu vera skv. ÍST EN 671-1.

Handslökkvitækji verða staðsett náleagt slongukelfum og valin í samræði við slokkvílum.

Reyklosun

Þakgluggar með austbrennalegu plasti til reykraestingar eru að lágmarki 3 m² í hvern rekstrareiningu. Innloft kemur um dyr sem slokkvíl opnar eftir þorfinum.

Að neðraði í bilum 0201 og 0206 verður reykraest um innkeyrsludyr.

Lofræsikerfi

Lofræsikerfi eru aðskilin fyrir hvert bil. Lofræsikerfum er ekki ætlað serstakt hlutverk í brunu.

Víðahlð brunavarna

Samkvæmt logum ber húseigandi ábryrgð á brunavornum í húsi sínu og að þær hljot regulbundið eftirlit og víðahlð.

Noikun hússins þarf að vera í samræmi við þær forsendur sem honunin gerð ráð fyrir Endurskoða verður honunina ef breytig verður á noikun eða skipulagi hússins í framtíðinni.

Gert er ráð fyrir að gerður verði þjónustusamningur um víðahlð á útlýsingum, brunaslóngum og handslökkvítækjum.

Sejla skal uppi eigið eldvarnaefnileiði fyrir Norðurhella 8 í samræmi við Reglugerð um eigið eftirlit eigenda og forradamanna með brunavornum í atvinnuhúsnæði.

Norðurhella 8, Lettur íðnaður, íbúðir og þjónusta *

SKÝRINGAR:

Staðgreinir 1400-01-84750060

Lóðárstærð 3138 m²

Landnúmer 204736

Nýtingarhlutfall 0,54

Bilastæði 42

Helstu brutto stærðir D8 D11

Botn 201,2 m³

1. hæð 1 006,0 m² 5 490,6 m³

2. hæð 771,6 m² 1 574,8 m³

Hus alls 1 777,6 m² 7 266,6 m³

BYGGINGARLÝSING:

Husid er fyrir atvinnustarfsemi ss lettan íðnað, vorugeymslu, hreyning verkstæði og umbroð og heildverslun. Tvær íbúðir eru einingi í husinu.

Husid fylgir útlínum bjgginingarreits.

Bilastæði verða austan megin eða aðkomumeigin og 3 stk norðan megin, alls 42 stœði.

Husid skipist í smærri rymni með inngangi a langhlíðum. Skýldveggir eru við innangang.

Möguleiki verður að setja milliföt að hluta til húsið, sem tengist þeim rýmum sem fyrir neðan eru með stíga. Afgreiðsluhúrðir verða eftir langhlíðum hússins og adkeysia um þær milli bilastæða sem par eru.

Gengið er inn í hverja einingu gegnum vindfang/stigahús. Einngi verður salernisaðstaða og ræsting í hverri einingu. Áðstaða fyrir starfsfolk er a neðriðæd með fataskápum og kaffistofa á eftirhæð.

Húsið verður einingahús ur steinsteyptum einingum a steinsteyptum undirstöðum. Husid verður með steiningu í jösunum lit. Gluggar verða ur alri og tré og í dokkgraumum lit. Þak verður úr forspennitum Filigranplötum, einangrað bar ofan a með 200 mm einangrun og eftir pvc-dúk. Samkvæmt leiðbeiningum framleiðanda og skal það uppfylla krofur bjgginingarreglugerðar.

Létir innveigar verða blikkstöðarveggir klæddir með gipsplötum. Veggi milli rymna verða einingar. Ölli lokur, gluggalaus innrymi verða loftað upp úr þaki eða út úr vegg. Stærri rymni verða upphituð með blasurum og minni rymni verða með vainsofnum.

Á loð hússins er gert ráð fyrir 42 bilastæðum þar af eru two serstaklega ætlu hreyfihomulubum.

Serstakar teikningar og skraningargogg skal leggja inn til skipulags og byggingarnedarf ef milliföt verður byggt. Á loð hússins er gert ráð fyrir eldfostum sorrgámi með sorpresso. Ein innkeyrslur verður inn a loðna og hægt verður að aka bak við húsið. Fragangur a loðarmorkum við hraun verður gerður með steinhléslu, þannig að það adlaðist braunið að bestan hali og verður það gert innan loðarmarka. Allur umferðarhætu að stæði okutækja verða malikuð eða frágengin með sambærilega varanlegum hætti Gangsettar og aðrir flétr fyrir gangandi folk umhverfis húsu, verða heliuslagðar og kannsteinar steyptir. Yfirborðsvatni skal veitt i níðurfall innan loðar, sja namar a teikningum ver�raðinga. Áðru leiti skal bent a Greinargerð og skipulagiskilmála fyrir Síðhraun stuður dagsett 07 07 2005.

Hvað varðar mengunarvarnir og hollustuhælti, þa skulu oll spilliefni sett í serstok þar til gerð llat og farð með í vidurkenndar spillefnamóttoku. Gera þarf ráð fyrir oligildru við fráveitu, sja teikningar ver�raðinga.



Almennt skal uppfylla þær reglugerðir umhverfisraðunetis sem við a, fyrir þessa starfsemi.

Kolunartolur bjgginingarhluta

U-gildi fyrir útvegginn er 0,284 W/mK < 0,4 W/mK

U-gildi fyrir DSR-pakki er 0,19 W/mK < 0,2 W/mK

U-gildi golfs, vegið meðaltal 0,35 W/mK < 0,4 W/mK

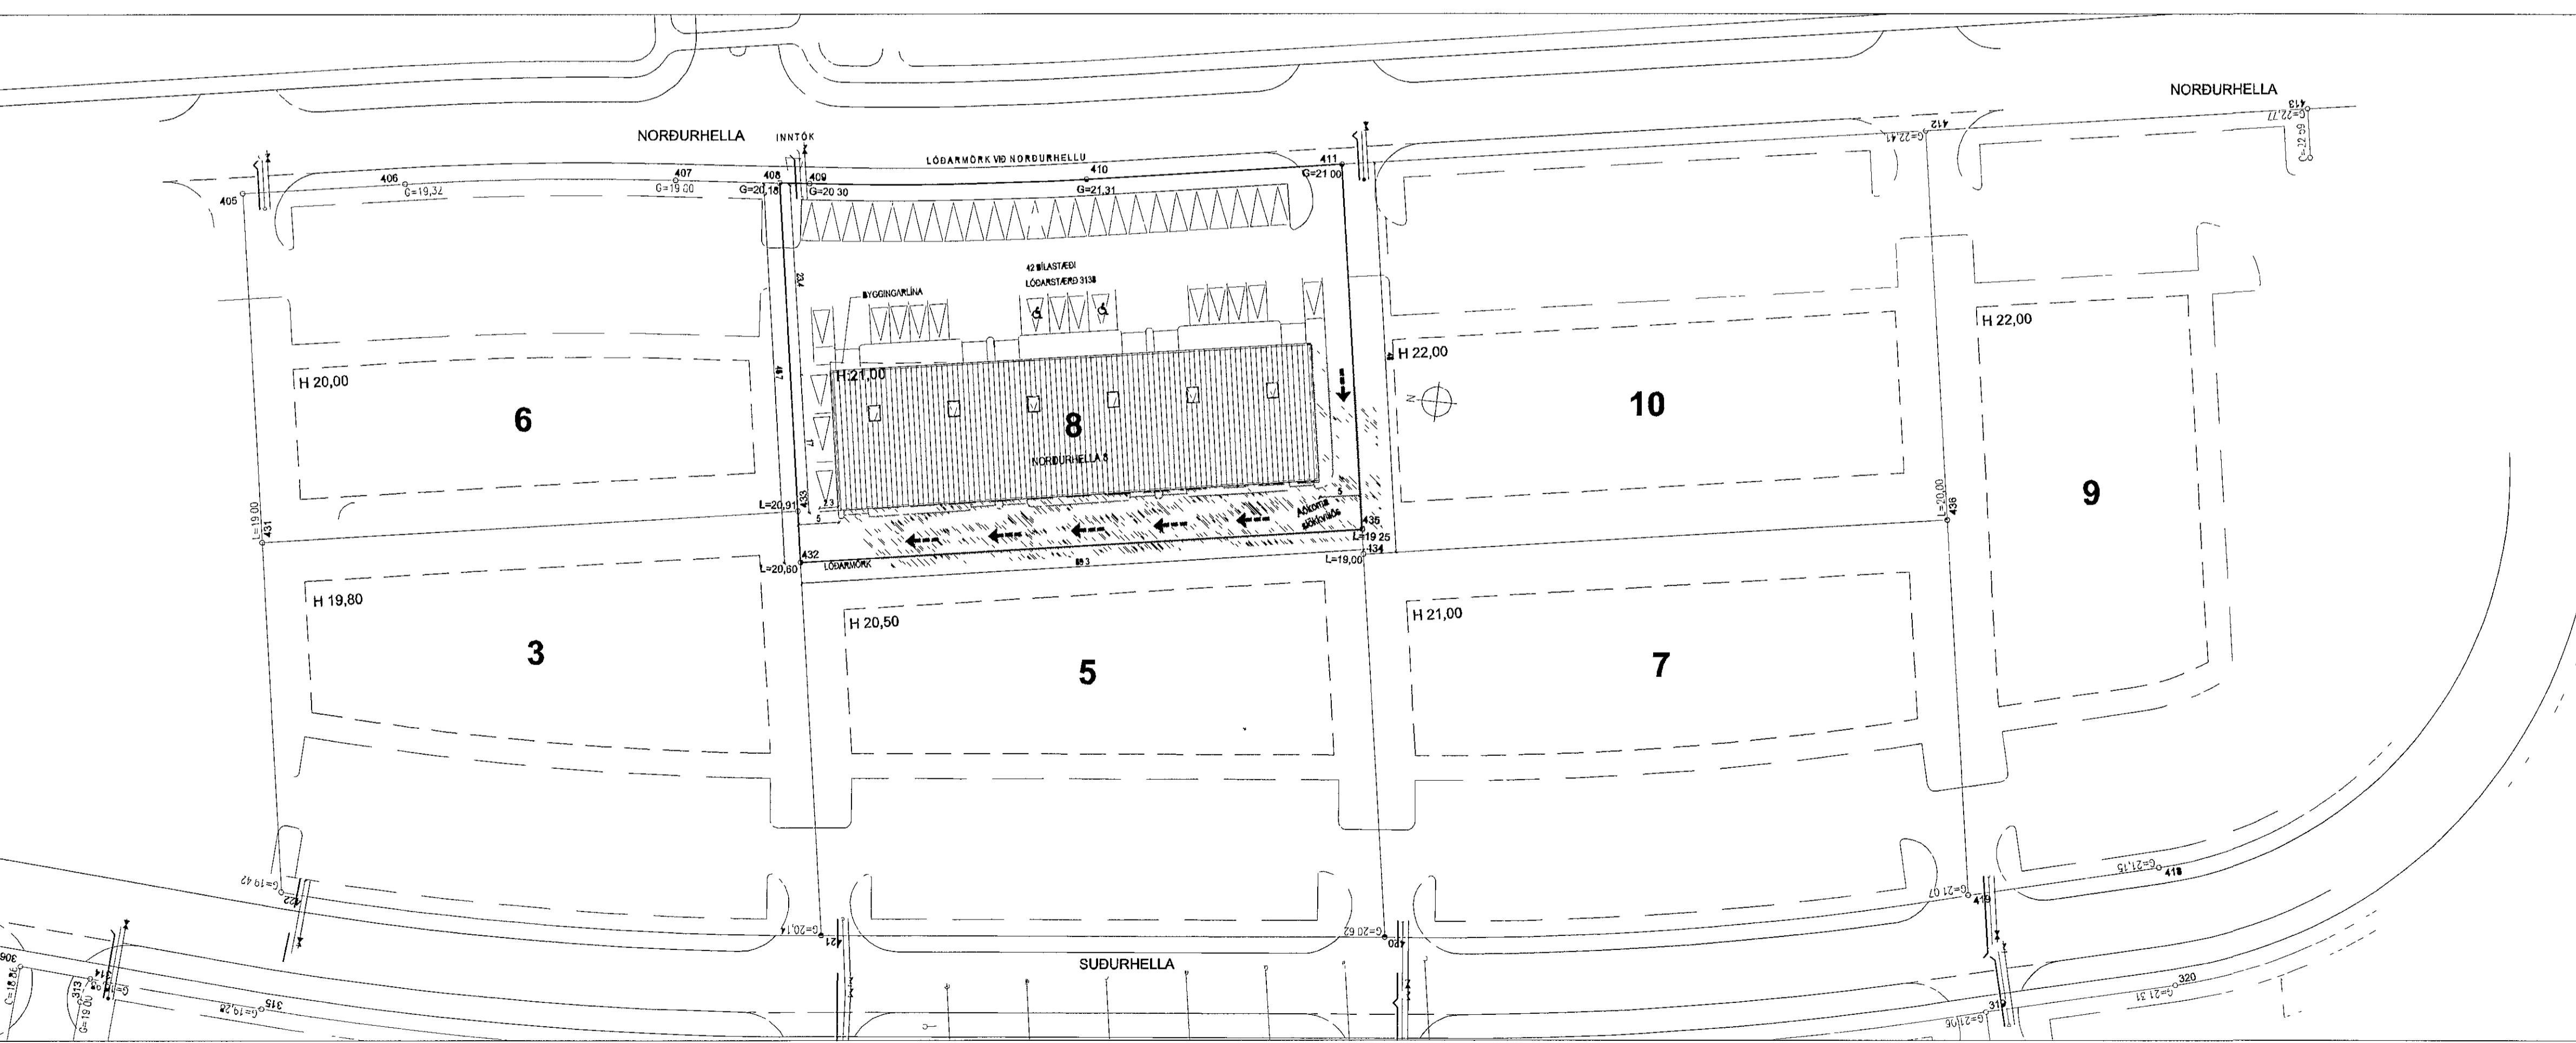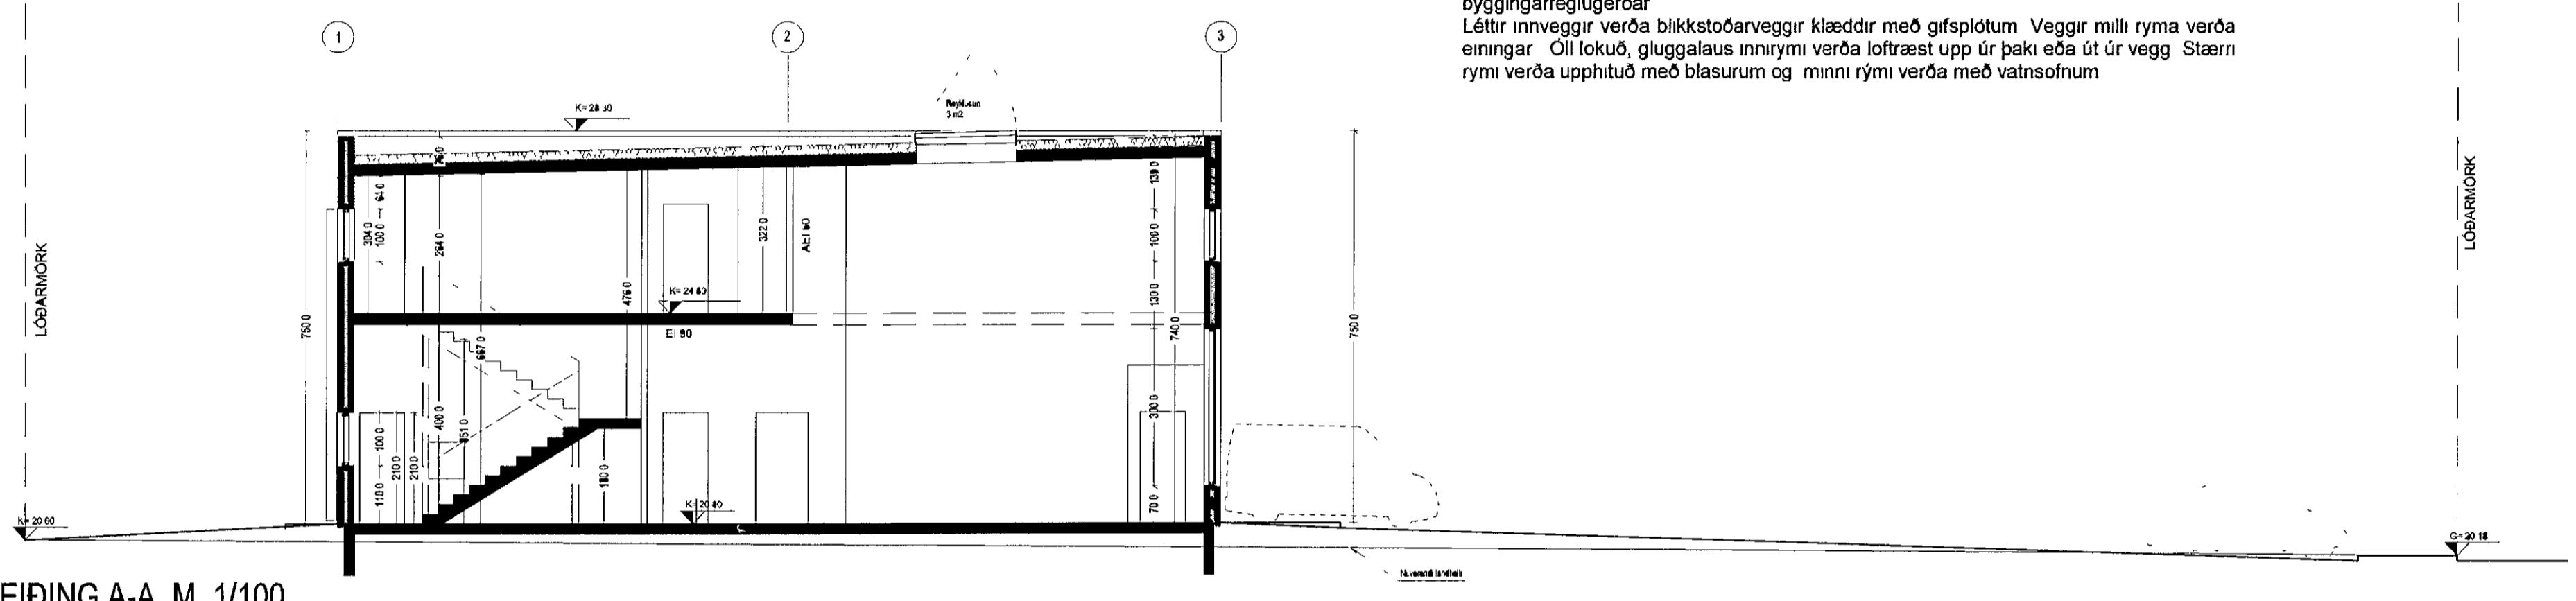

D: Starðreglugerðar i bjgginingarsíngu 21.02.2012

C: Bætt við glugga, skyggi og slusur fjari 24.09.2010

B: Byggingarlysingar br. stærðrhuse 18.01.2011

A: Rymni 0201 og 0206 stækkuð, nýr glugg 18.06.07

BREYTINGAR DAGS

LYKLIMYND

BYGGINGARHLUTI NORÐURHELLA 8, HAFNARFIRÐI

AFALDUPPDRATTUR-REYNDARTEIKNINGAR

AFSTÓÐUMYND

SKÝRINGAR

VERK 1102 North

KVARDI: 1 500 TEKNAD JBP

DAGS 18.01.2011 SKRÁ 1102-north-reyndar dwg

ÚTI INNI

ARKITEKTAR

PINGHOLTSSTRÆTI 27 101 REYKJAVÍK

SÍMAR 5527660 & 5627660 FAX 65527661

NETFANG UG@UR.IS

VEFANG HTTP://WWW.UR.IS

MALDUR Ó SVARARSSON ARKITEKTAR FAI

120057-5149

JÓN ÞÓR ÞORVALDSSON ARKITEKTAR FAI

021265779

ARKITEKTAR FAI

AF-100 TEKNINGANR BREYTING D