


Úr Gildi

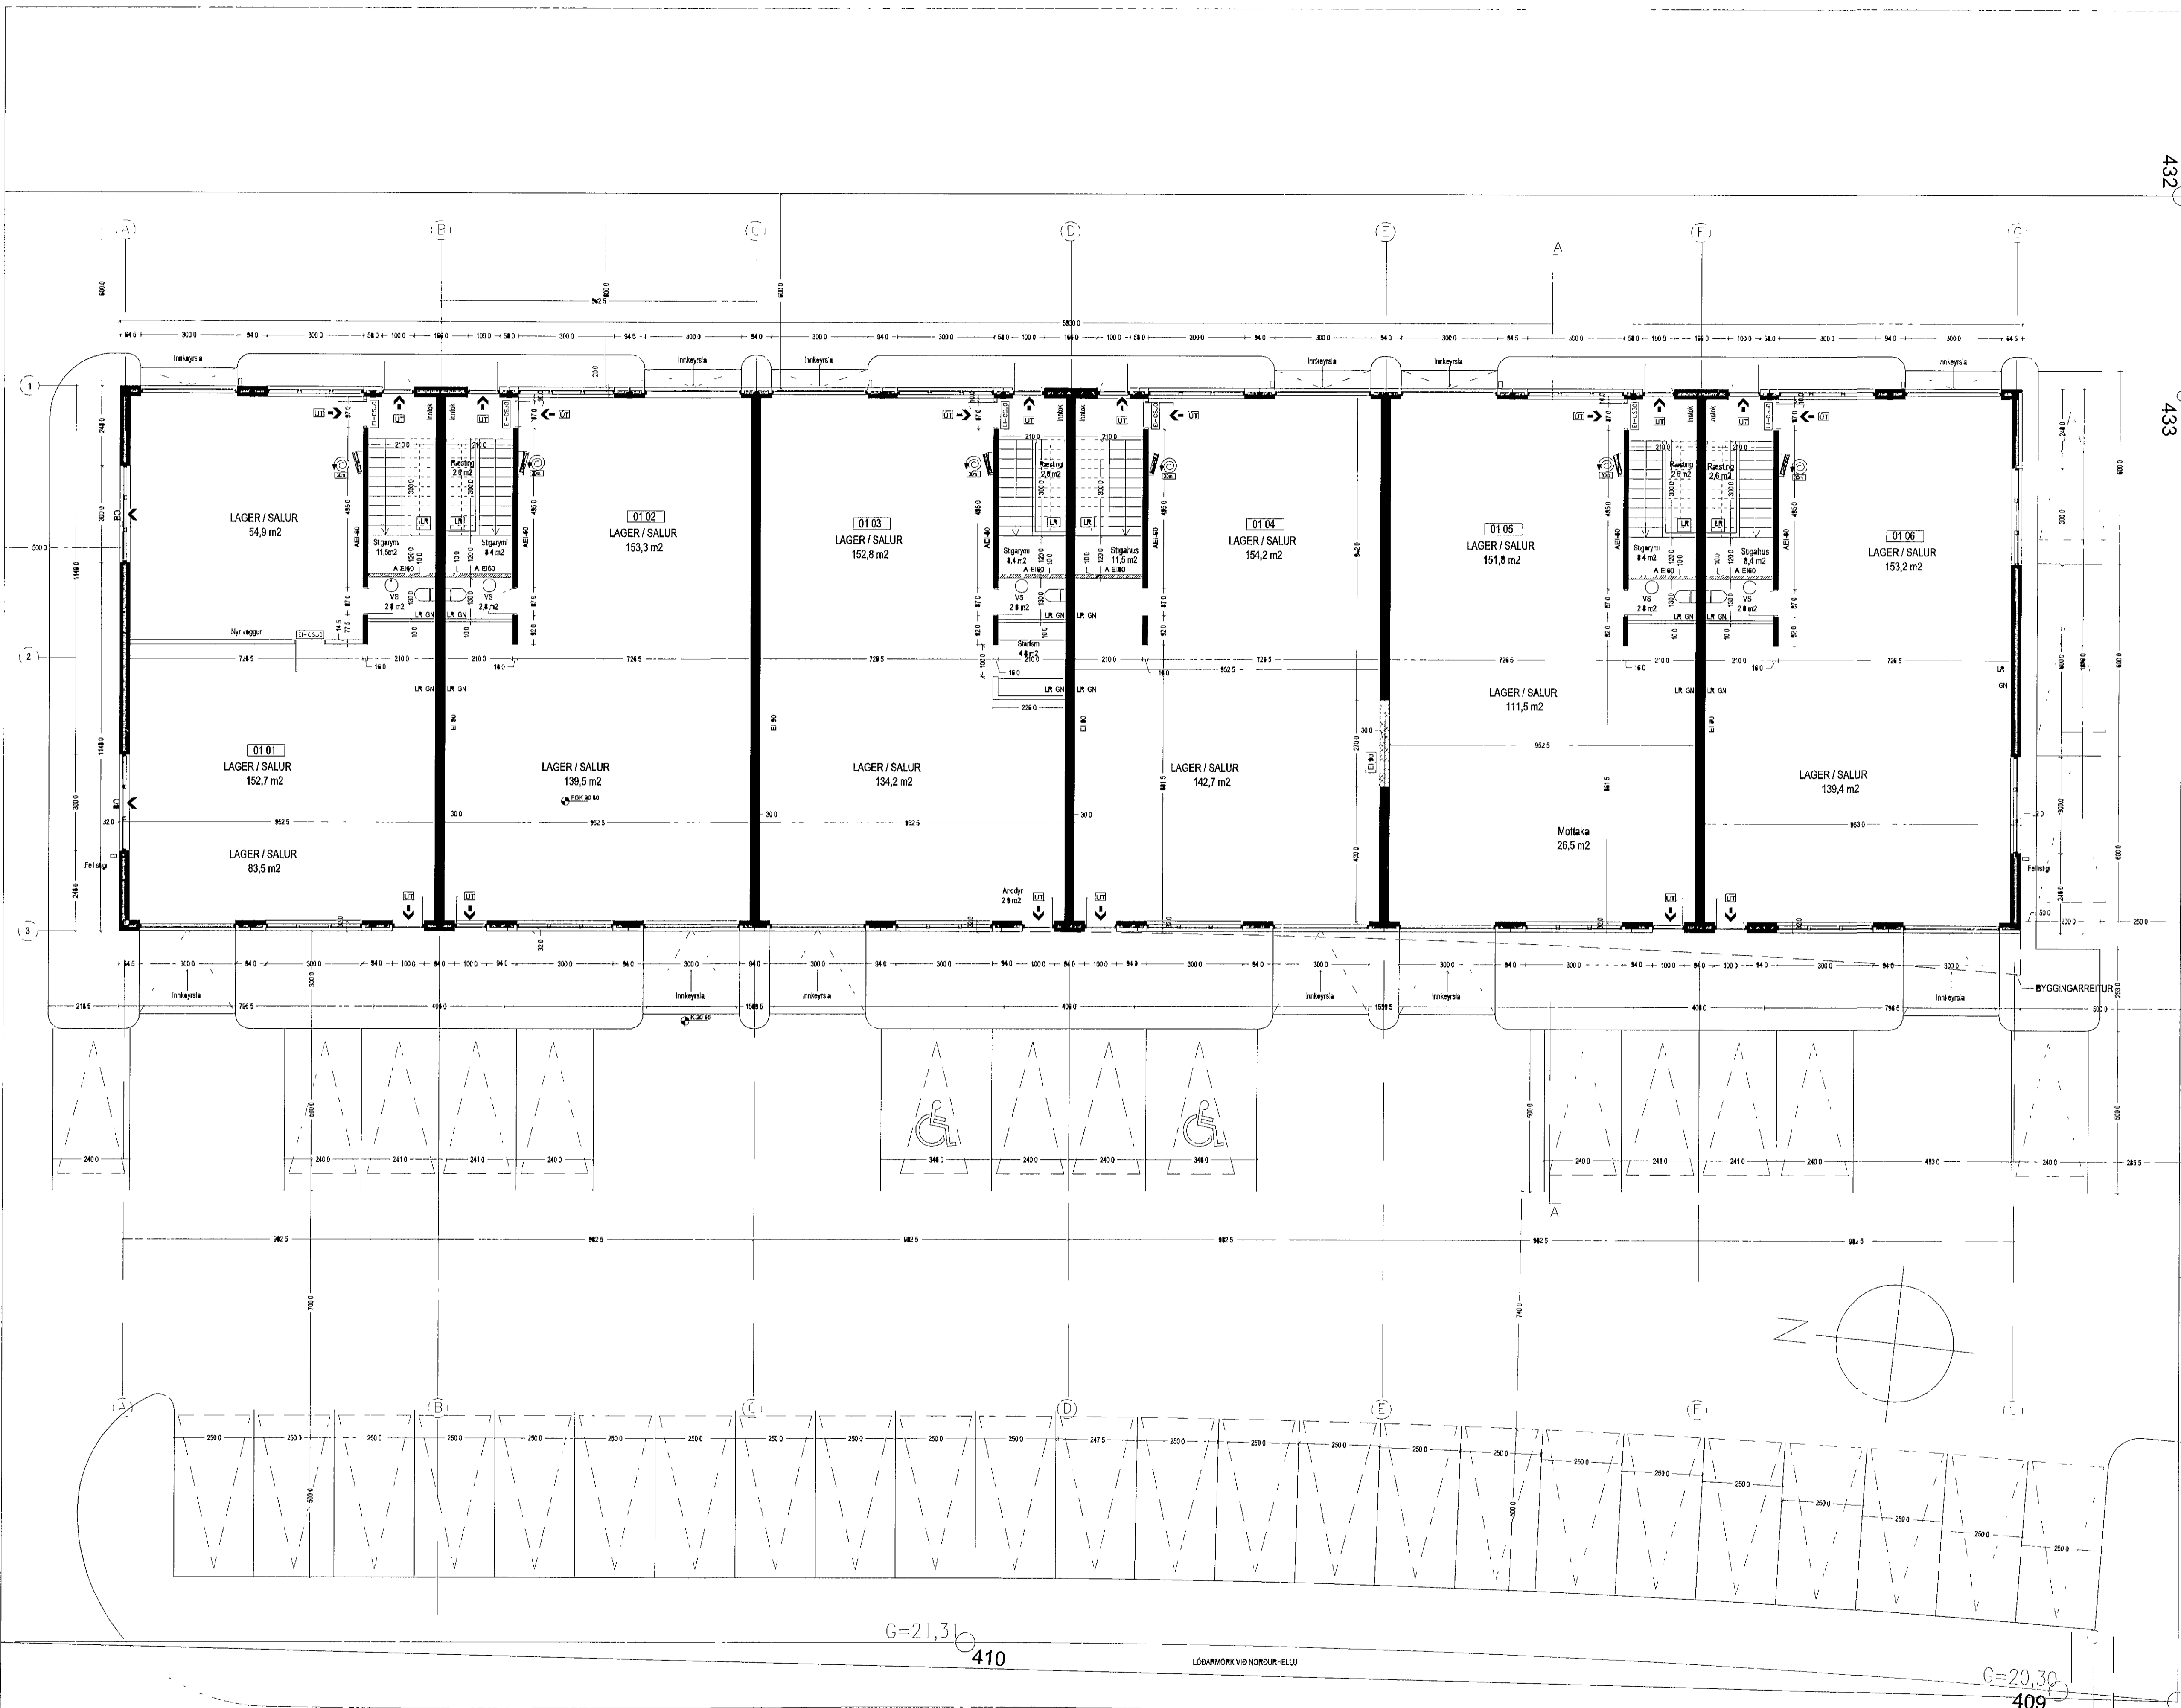

D	Nettó m ² íbúðir	21.03.2012
C	Bætt v.ó. gluggum a gæli skýggja, slúsur flór	24.09.2010
B	Skilningnummar, op milli rýma	14.07.2005
A	Rým 0201 og 0206 stækkað, bætt v.ó. glugg	18.06.07
	DREYTINGAR	DAGS

LYKILMYND

VERKKAUPI

BYGGINGARHLUTI NORÐURIELLA R. HAFNARFIRÐI
AÐALUPPDRATTUR-REYNARTEIKNINGAR
GRUNNMYND 1 HÆÐAR

VERK	1102 Harð	TEIKNAD	JPP
KVARDI	1 100	SKIFAR02-norm-reyndart dug	
DAGS	22.03.2011		

ÚTI INNI
ARKITEKTAR

ÞINGHOLTSSTRÆTI 27 101 REYKJAVÍK
SÍMAR 5527060 & 5527060 FAX 5527061
KEPPANG VEFANG netfang: hdp@www.uis.is

HALDUR Ó. SIVARSSON 120357-5149 ARKITEKTAR FAÍ
JÓN ÞÓR ÞORVALDSSON ARKITEKTAR FAÍ

TEIKNINGANR **A-101** BREYTING **D**

GRUNNMYND 1 HÆÐAR M. 1/100