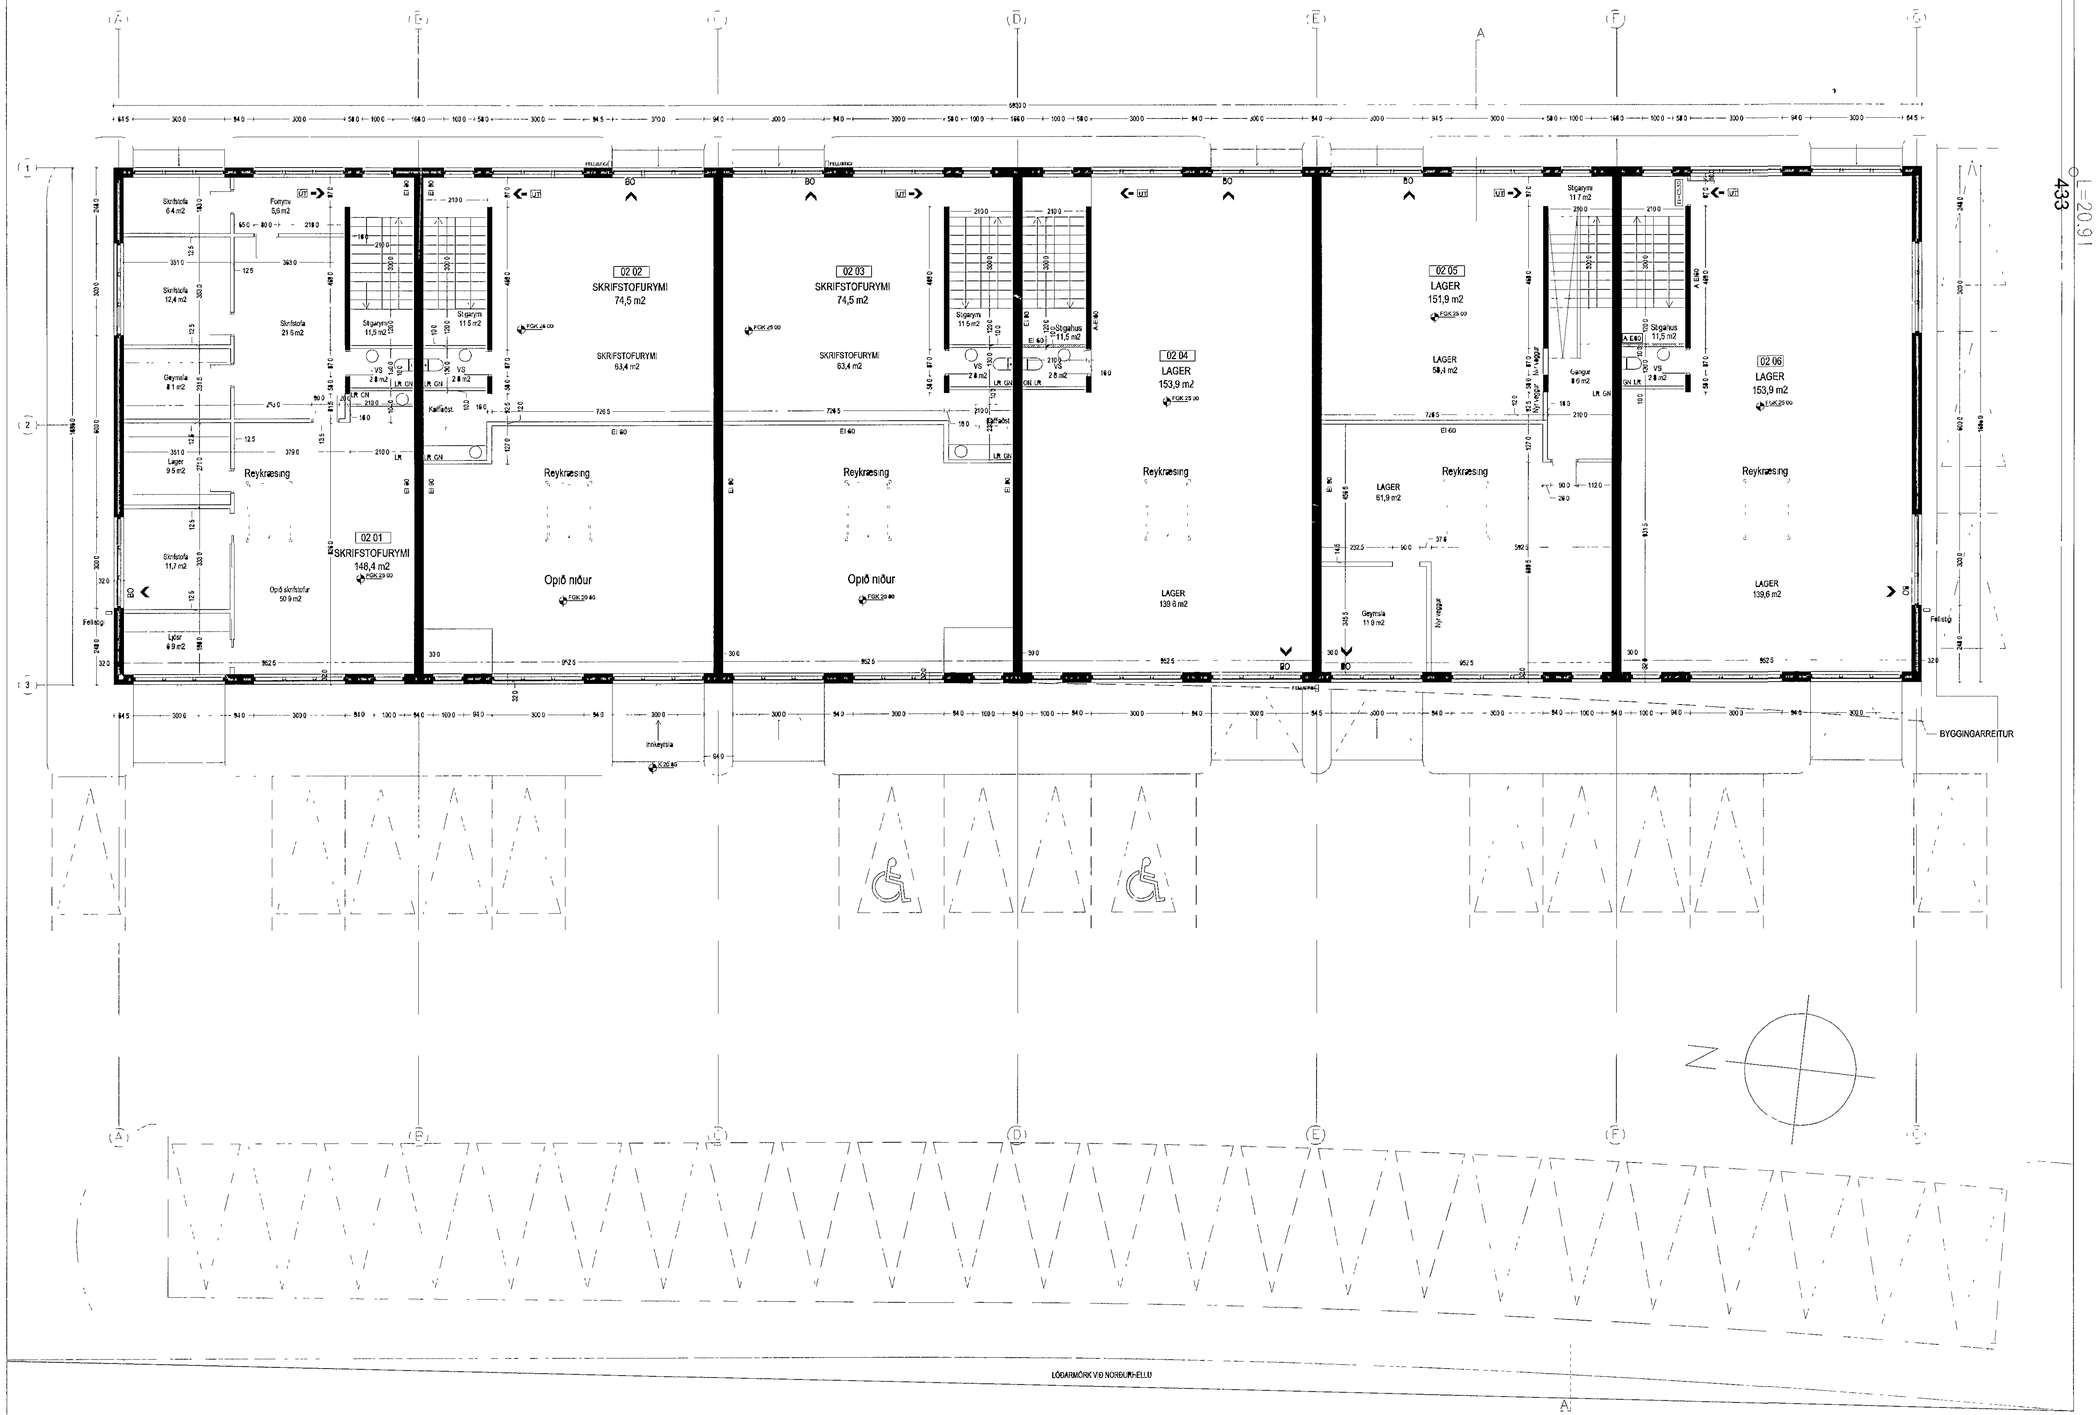

GRUNNMYND 2 HÆÐAR M 1:100

LÓÐARMÖRK VIÐ NORÐURHELLU

Samþykkt þann

11 APR 2012

Byggingafulltrúinn í Hafnarfirði
F.h. Sigurður Steinar Jónsson

Úr Gildi

C	Nettó fermetrar leiðréttir	21.03.2012
B	Skyggni fjarlægð	24.09.2010
A	Rými 0201 og 0206 stækkuð, bætt við glugg	18.06.07
BREYTINGAR		DAGS

LYKILMYND

VERKKAUPI

BYGGINGARHLUTI **NORÐURHELLA 8, HAFNARFIRÐI**

AÐALUPPDRÁTTUR - REYNDARTEIKNINGAR

GRUNNMYND 2 HÆÐAR

VERK	1102 Horn		
KVARÐI	1:100	TEIKNAÐ	JÞÞ
DAGS	22.03.2011	SKRÁ	02- norh-reyndart.dwg

ÚTI **INNI**

A R K I T E K T A R

ÞINGHOLTSSTRÆTI 27 — 101 REYKJAVÍK
SÍMAR 5527660 & 5627660 — FAX 5527661
NETFANG — ui@ui.is
VEFFANG — http://www.ui.is
BALDUR Ó. SVAVARSSON — ARKITEKTAR FAÍ
120357-5149
JÓN ÞÓR ÞORVALDSSON — ARKITEKTAR FAÍ
021256-7579

TEIKNINGANR **A-102** BREYTING **C**