



BREYTINGAR Á AÐALTOFLU SAMKVEMT KROFU RAFV HAFNARFJ  
AD ÖDRU LEITI VÍSAST TIL TEIKNINGA HINS ERLENDA  
FYRIRTEKIS ER HANNAR RAFLAGNIR OG BUNAD STÖÐVARINNAR

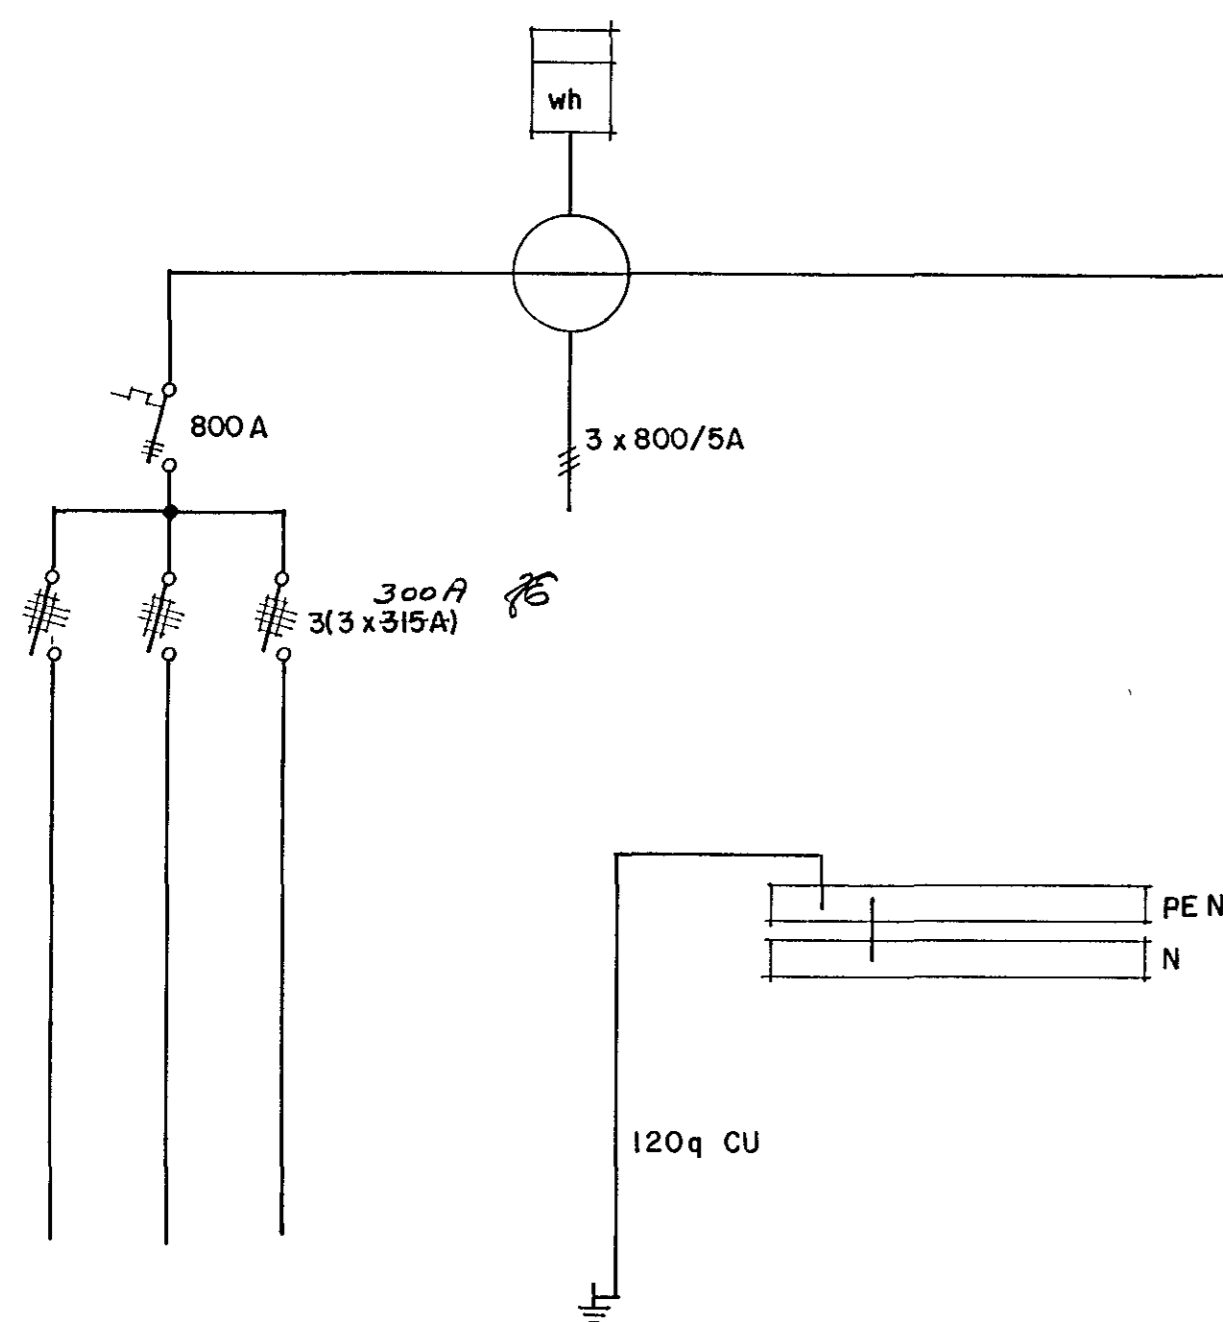

SPENNUJOFNUN

SPENNUJOFNUN SKAL FRAMKVEMD PANNIG AD LOGD  
SE BER 120q EIRTAUG Í HRING EFTIR STRENGSTIGUM  
STÖÐVARINNAR BADIÐ ENÐAR TAUGARINNAR SKULU  
TENGDIR Á HLIÐARTAUGALISTA Í AÐALTOFLU  
FRÁ ÞESSARI HRINGTENGDU TAUG SKULU LAGÐAR  
TAUGAR AD ÖLLUM LEIDANDI HLUTUM STÖÐVARINNAR,  
UTAN STRAUMRÁSA, OG ÞEIR TENGDIR VIÐ SPENNU-  
JOFNUNARTAUGINA GILDLEIKI ÞESSARA TENGITAUGA  
SKAL VERA Í SAMRÁMI VIÐ GILDLEIKA STRAUMTAUGA  
AD VIÐKOMANDI HLUTA

STRENGIR  
RAFVEITU HAFNARFJARÐAR  
FRÁ SPENNISTÖÐ

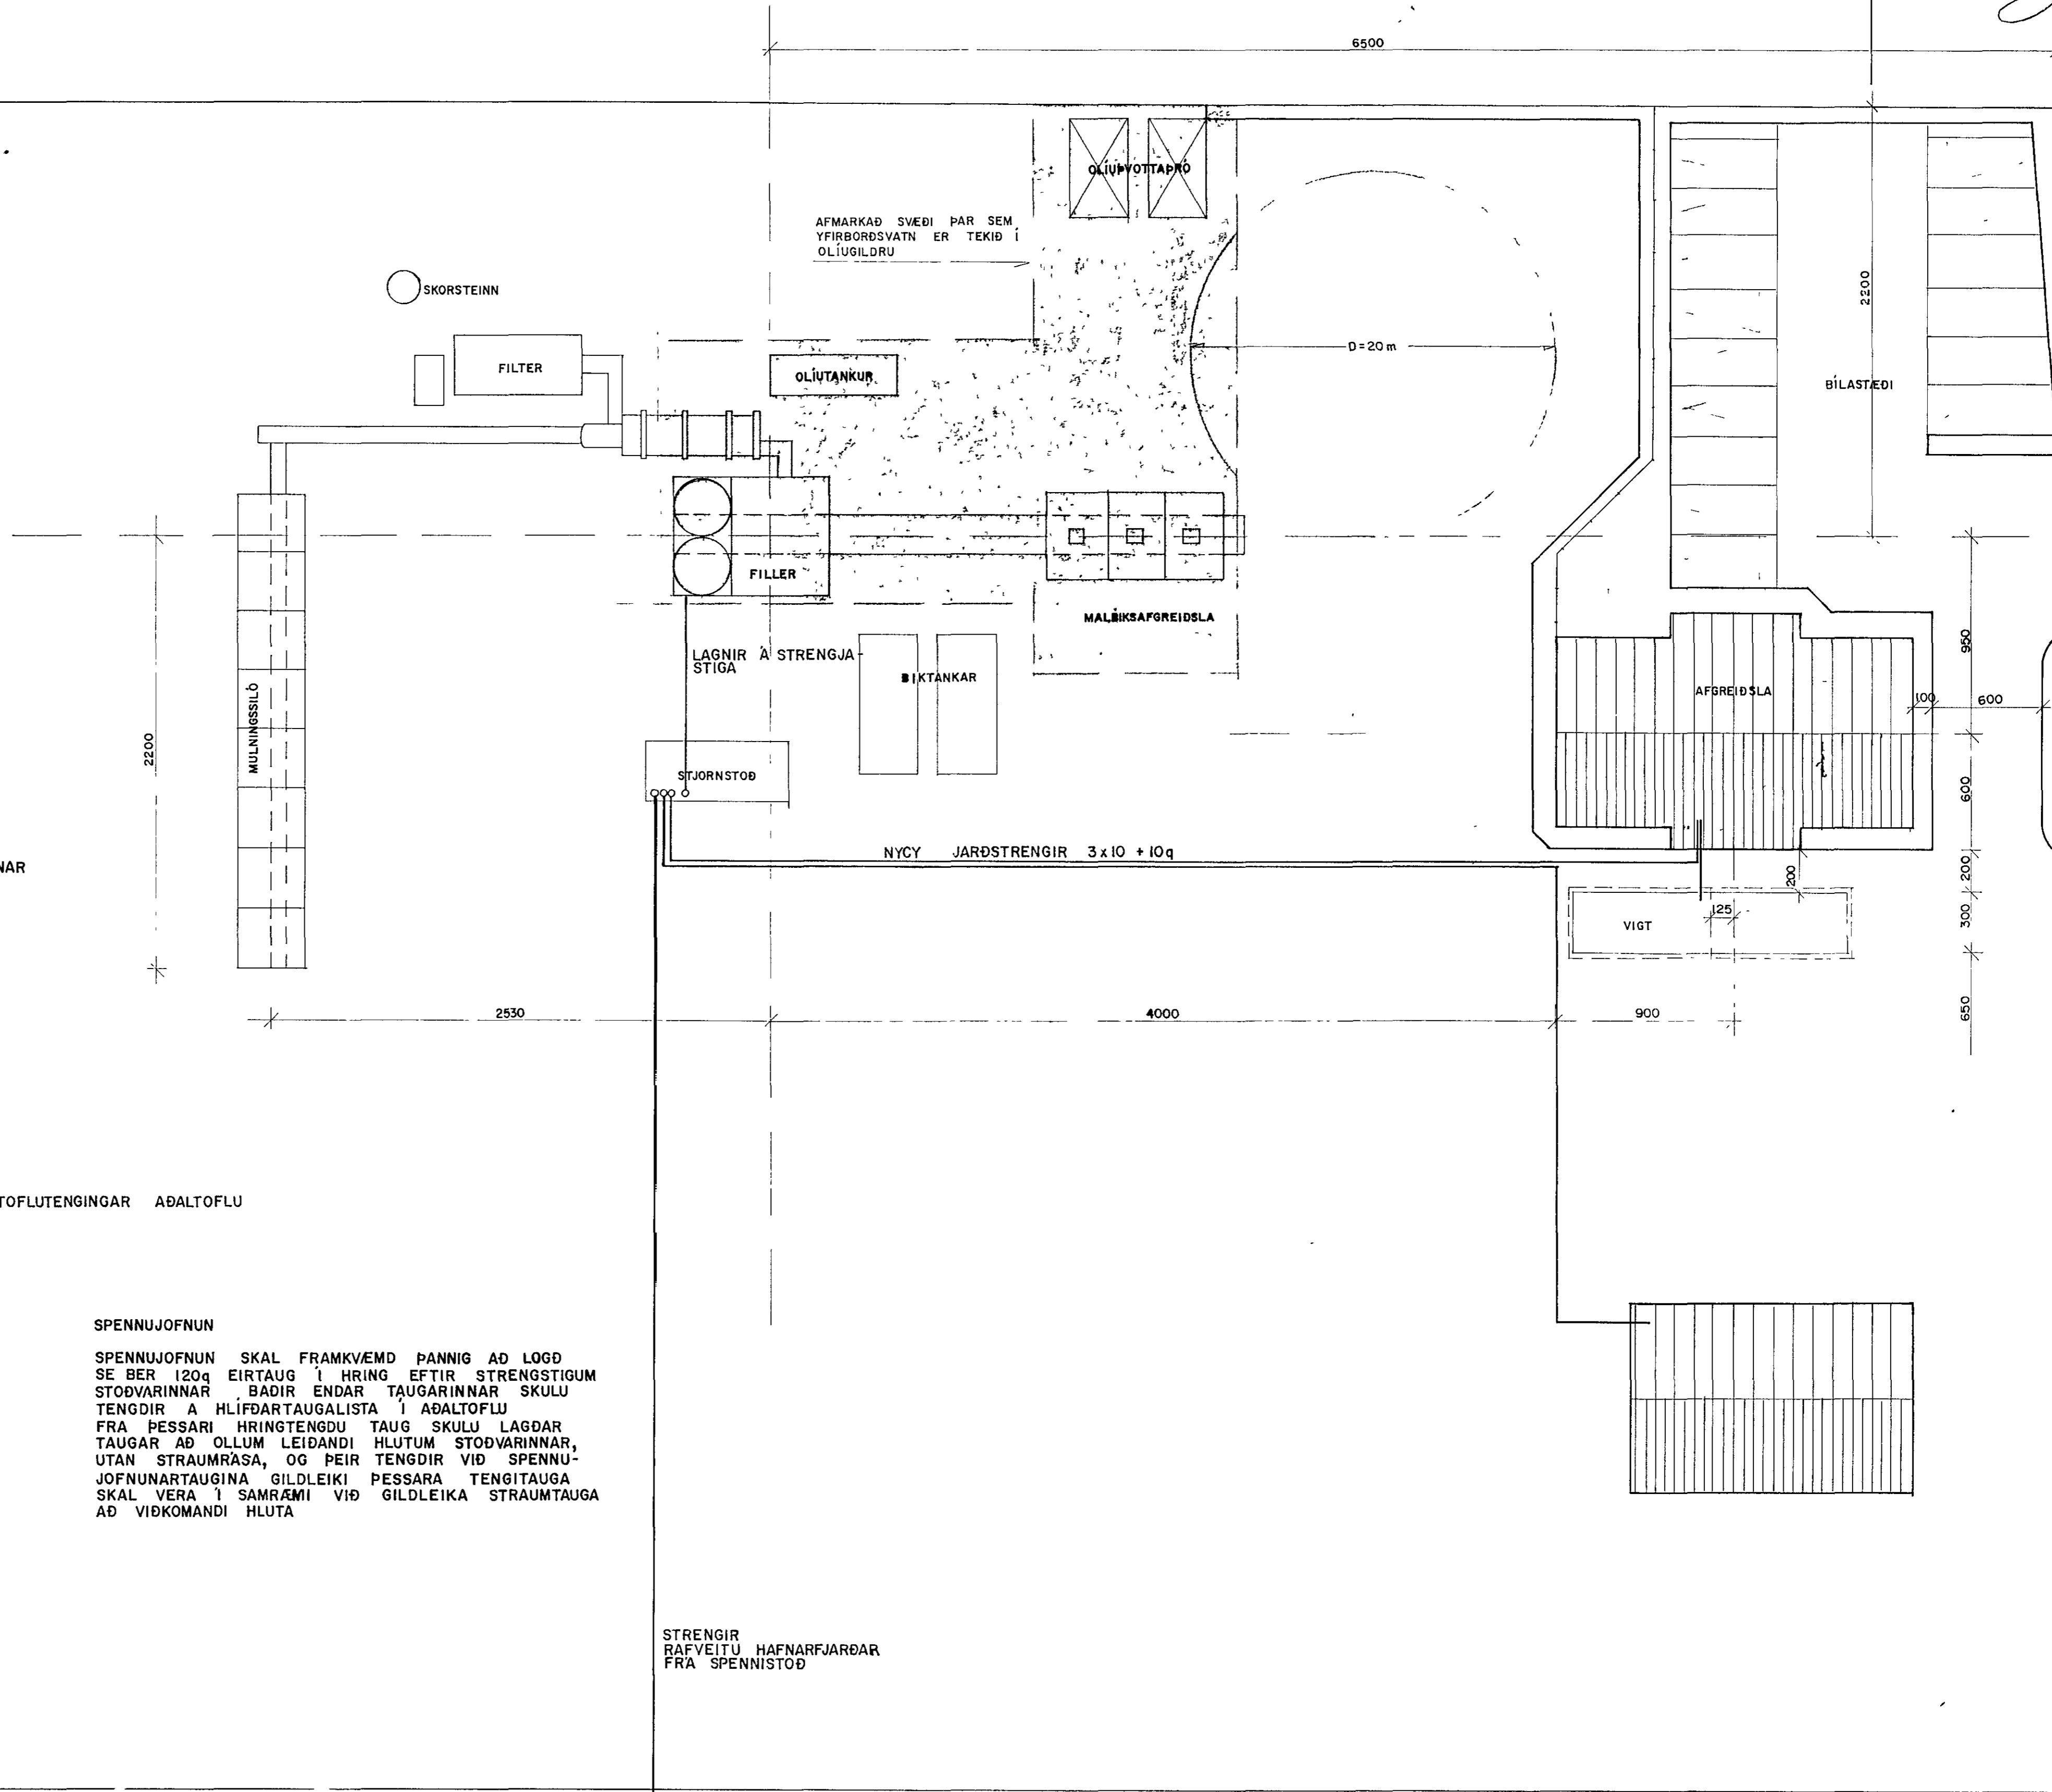

TEIKNING NR. 24179

HRINGHELLA 6

BREYTT 12 MARS 1987

**TEIKNISTOFAN RÖDULL**  
ARMULA 36 - 108 REYKJAVÍK - Sími 33950 & 33577

**MALBÍKUNARSTÖÐ**  
BYGGINGAFÉLAGIÐ H.F.

RAFLAGNIR

TEIKN	H B	DAGS	FEB 1987
REIKN		VERK	87003
YFIR		BLAD	1.02
MKV	1 200		

*Þorsteinsson*