



Afstodumynd mk 1:500

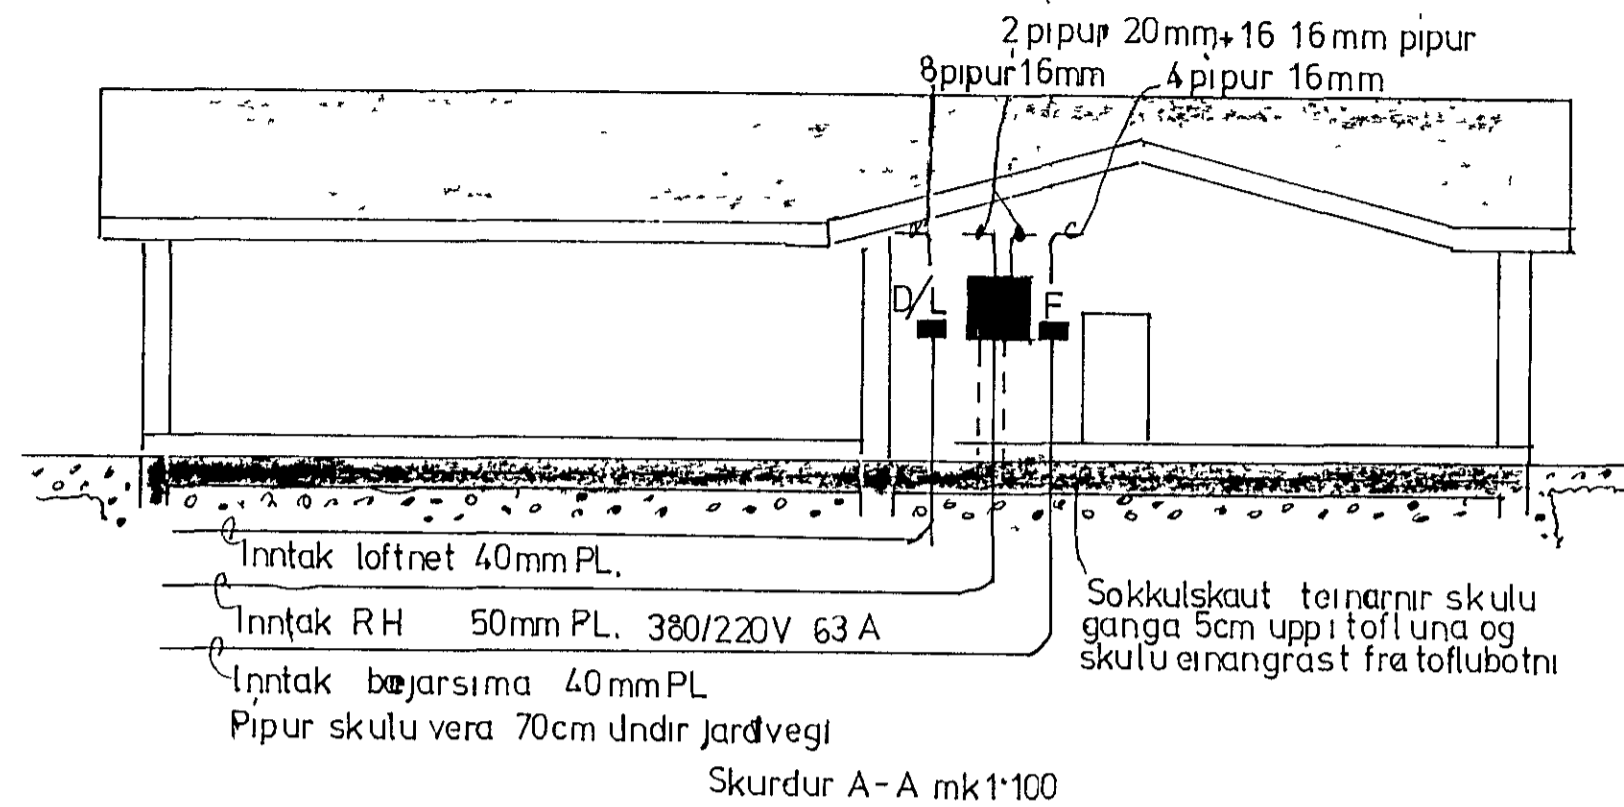

Skurdur A-A mk 1:100

Samþykkt 2.9 1986
VEGNA FULLNADARFRÁGANGS
Jóns Gunnarsson
1h Rafveitu Hafnarjarðar

HÖSVEITA TENGIST Á T-FAS
Inntök samþykkt 2.19 1986
i.b. RAFVEITU HAFNARJARÐAR
Hendur Hallberg

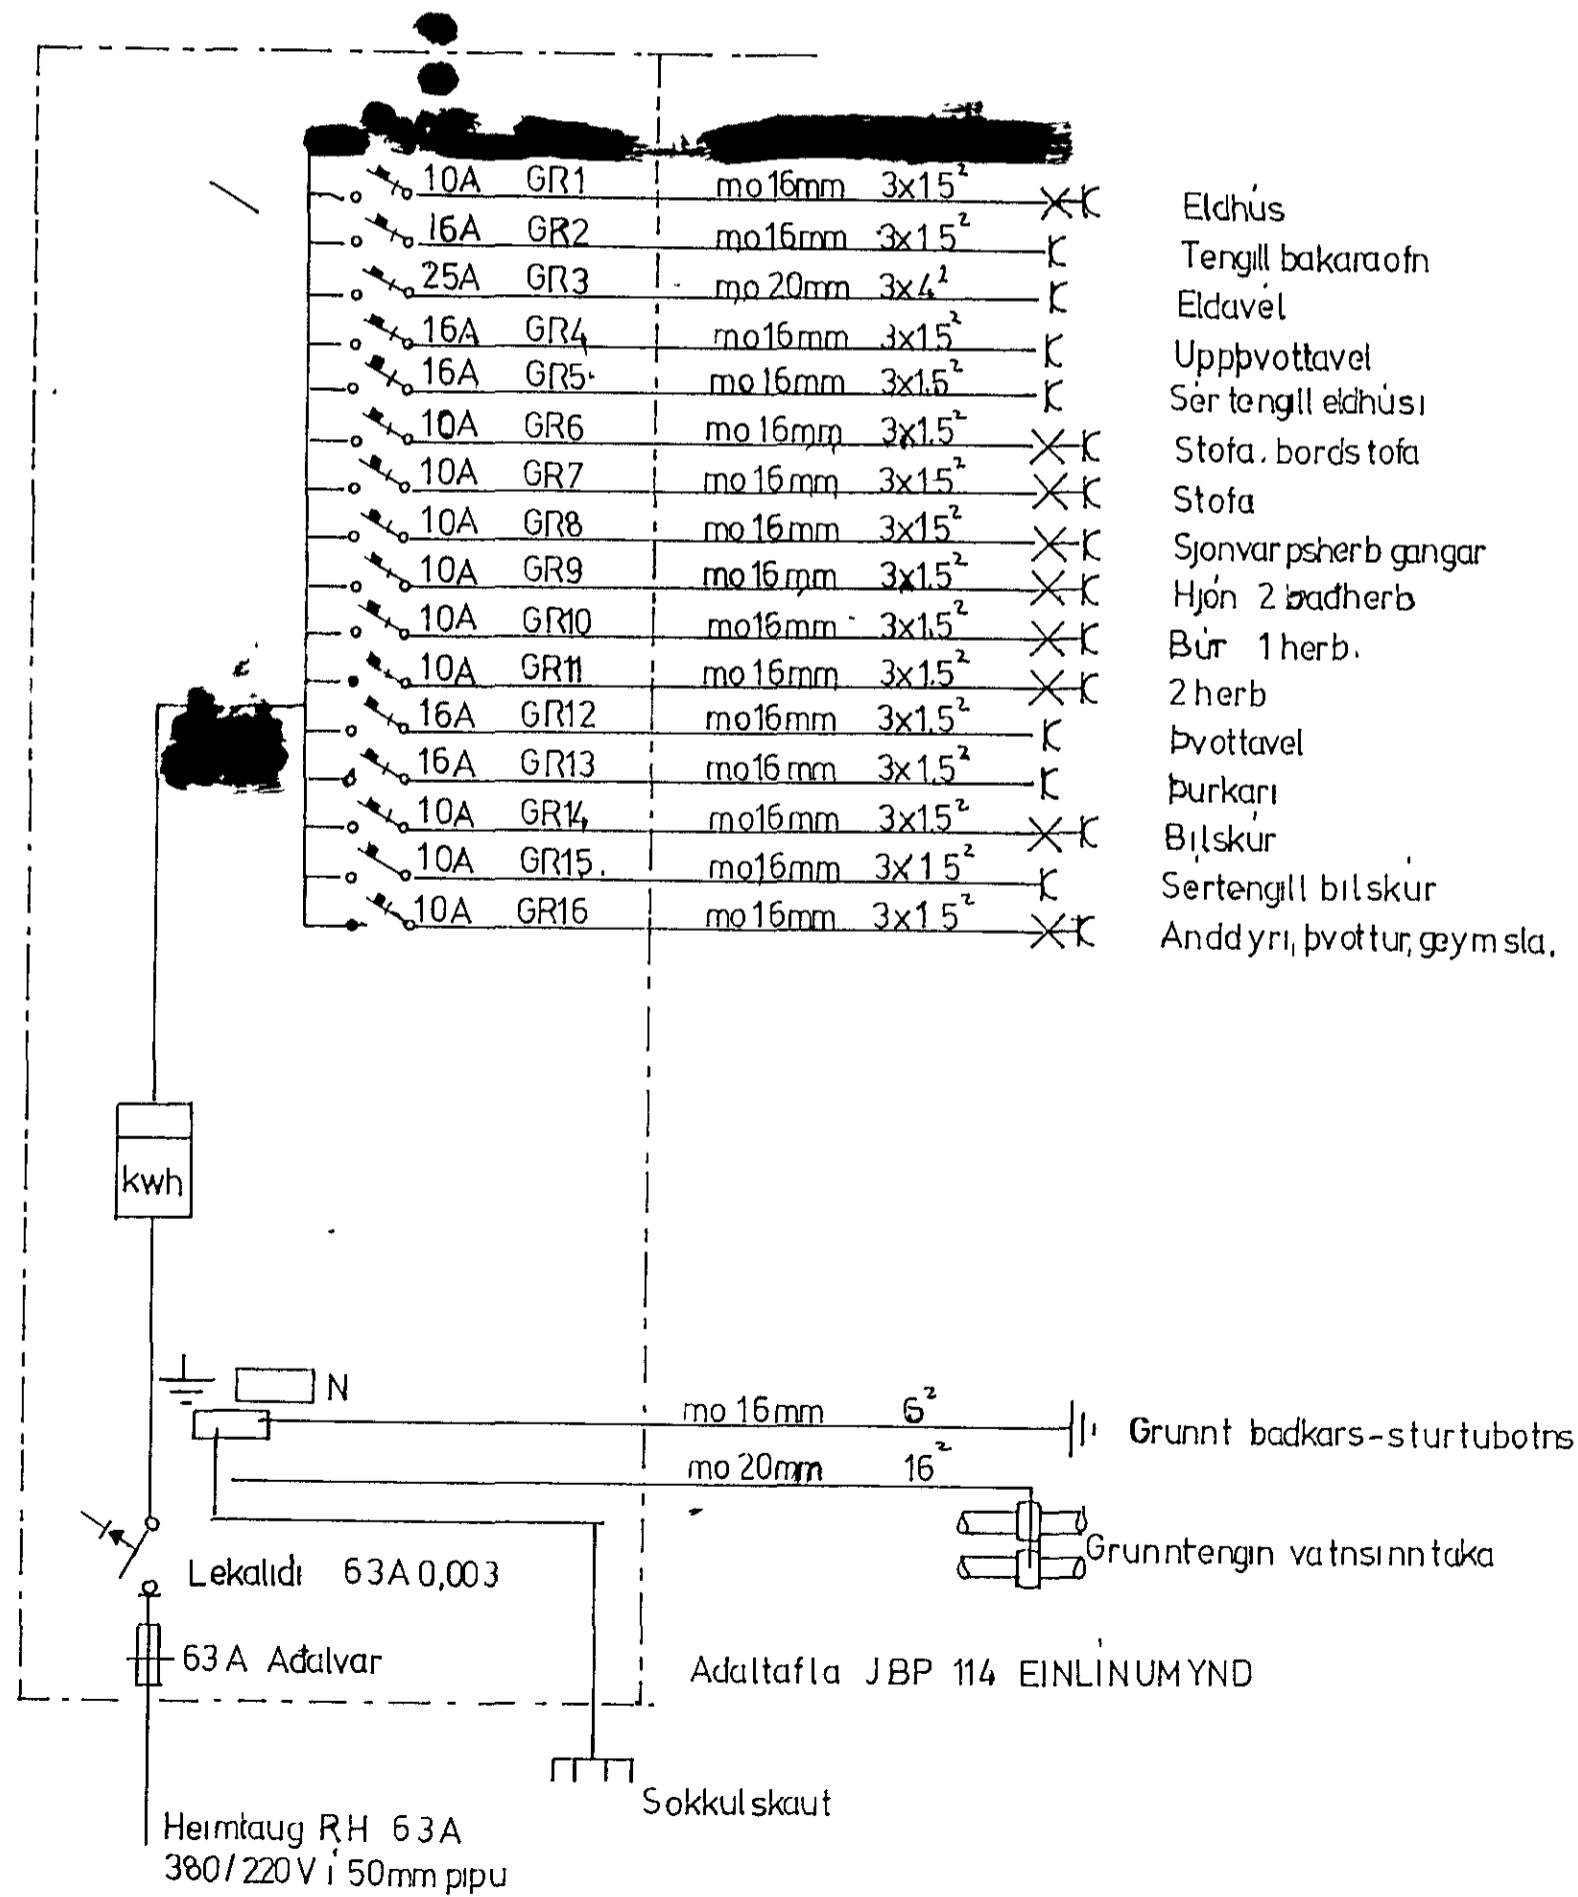

SKYRINGAR

- MÁLSTRAUMUR BUNADAR SE 10A
- ÖLL RÖR SEU 16mm
- MERKIR AD TÖFLU
- HÆÐ ROFA SE 105cm.
- TENGLA SE 20cm.
- VEGGLJÓSA SE 170cm
- ROFA, TENGLA Í BILSKUR,
- ELDHÚSI, WC OG
- ÞVOTTAH. SE 110cm.
- DYRASÍMA SE 130cm
- SJONVARPS OG SIMA-
- TENGLA SE 20cm

BUNADUR Í BILSKUR SKAL
VERA AF RAKAVARINNÍ CERÐ
ÖLL MÁLERU GEFIN A
MÍÐJA DÖS FRÁ FULLFRÁGENGNUM
GÖLFÍ

NEMA ANNAD SE
TEKÐ FRAM

TEIKNING NR. 2447

LJÓSABERG 44		
teiknad Agnst Sigurðsson	afstodumynd skurdur einlínnumynd.	blad 2af 2
hannað H.S. H.T.		
dags. maí '86		