
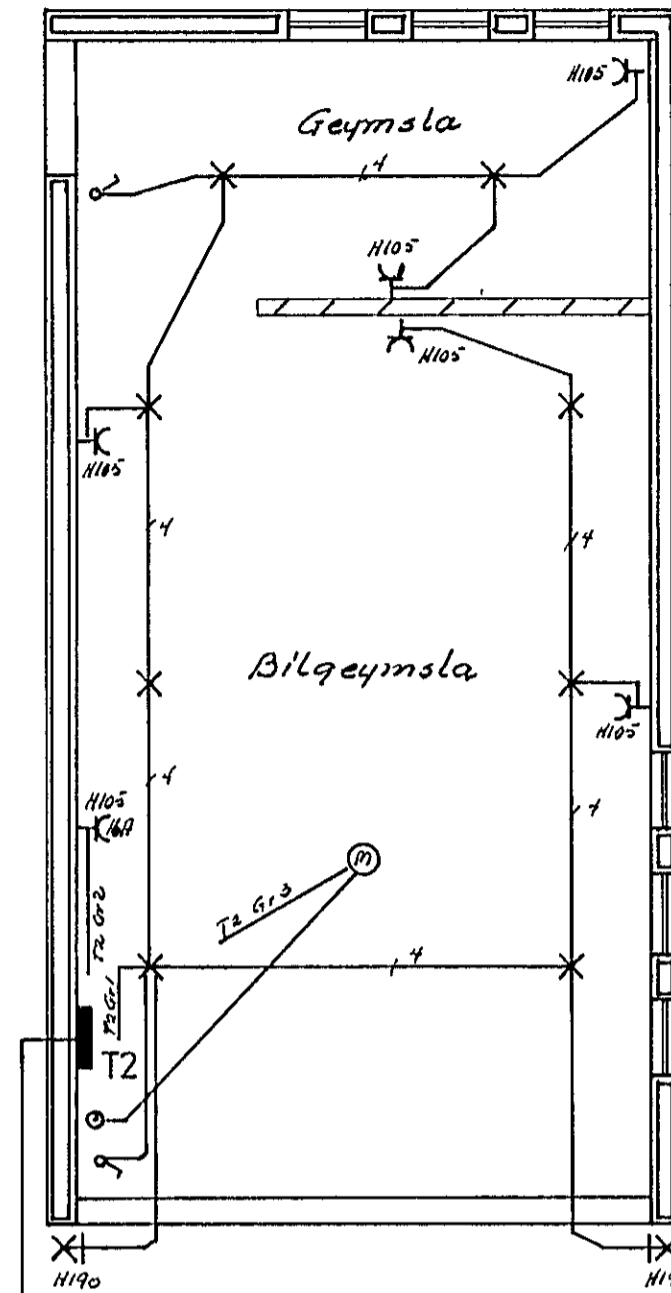


Skýringar

Málstraumur rofa og tengla sé 10A
 Pipur séu 16mm úr 1.5e } nema annars
 Hæð rofa sé 105 cm } sé gefið
 Hæð tengla sé 20 cm
 Öll hæðarmál eru miðuð við fullfrágangið gól?
 Taka skal mál veggja samk. smíðateikningu
 Binda skal samam vatnsennistöku
 Jörðbinda skal þadkar og skurðubotr
 Tengibox fyrir síma og loftnet séu minst 15x15 cm
 Aðaltalla sé af hægri gers F240. eða samsv.
 Ganga skal frá rafstögn samkvæmt reglugerð
 RER og RH

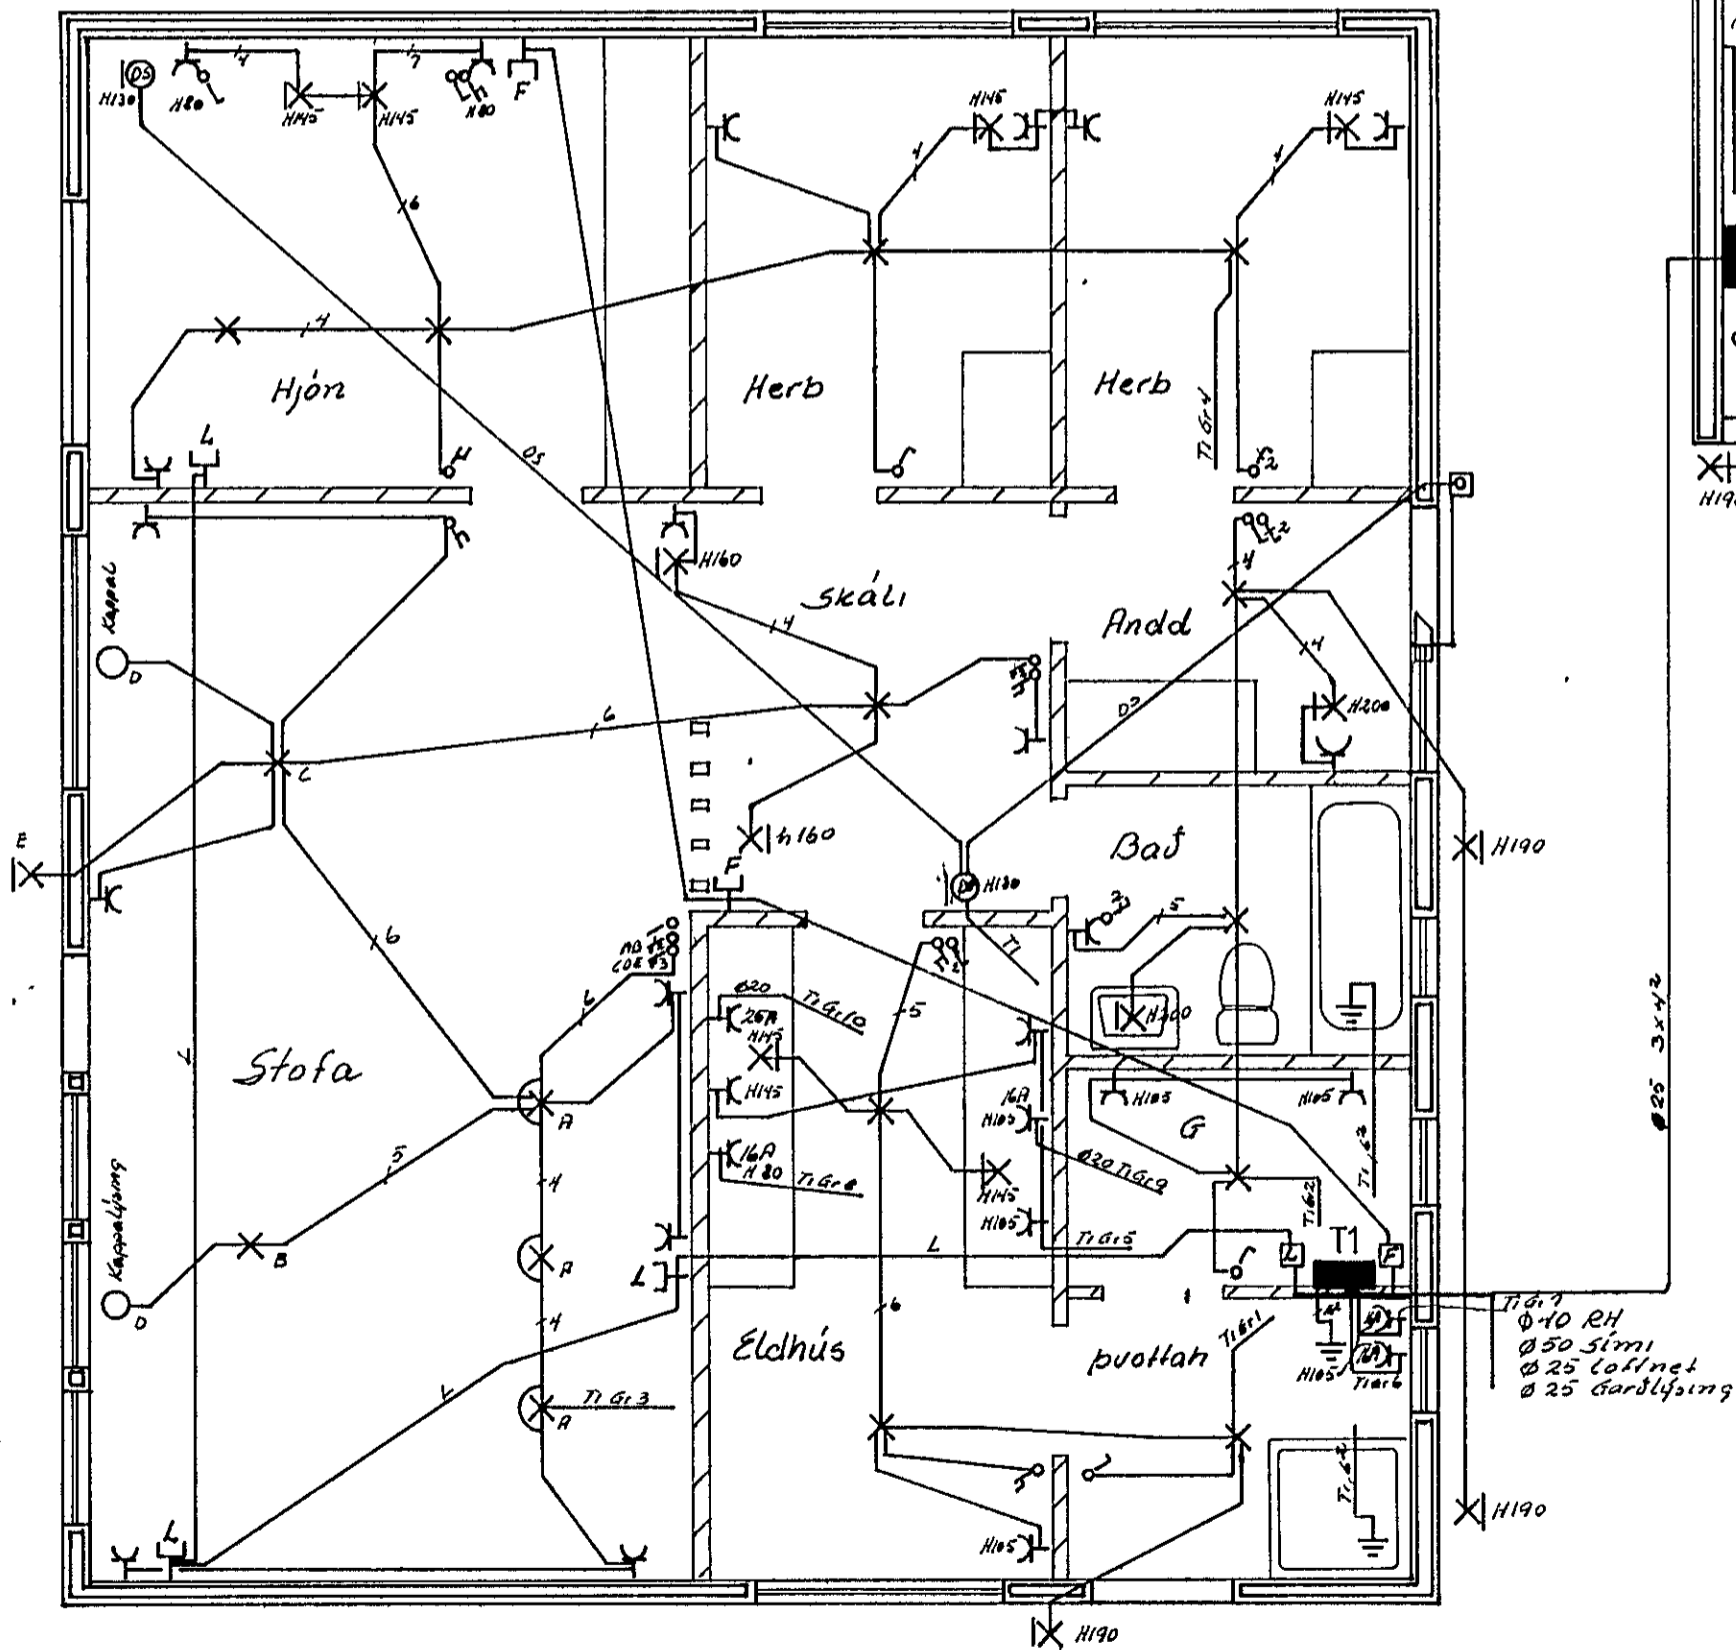

Samþykkt 13/5 1987
 VEGNÁ FULLNADARFRAGANGS
 Hinn L. Kristjánsson
 1h Rafveitu Hafnarfjarðar

Inntök samþykkt 17/3 1987
 1h RAFVEITU HAFNARFJARÐAR
 Albertur Mustinnsson

HÚSVEITA TENGIST Á S-FASA
 F.H.

TEIKNING NR. 2468 X

NR	BREYTING	DAGS	BR
LYNGBERG 37 HAFNARFIRÐI			
RAFLOGN		HANNAÐ	16
		TEIKNAD	16
		DAGS	FEB 87
		BLAÐ	1 AF 2
		KVARÐI	1 50
		VERK NR	136