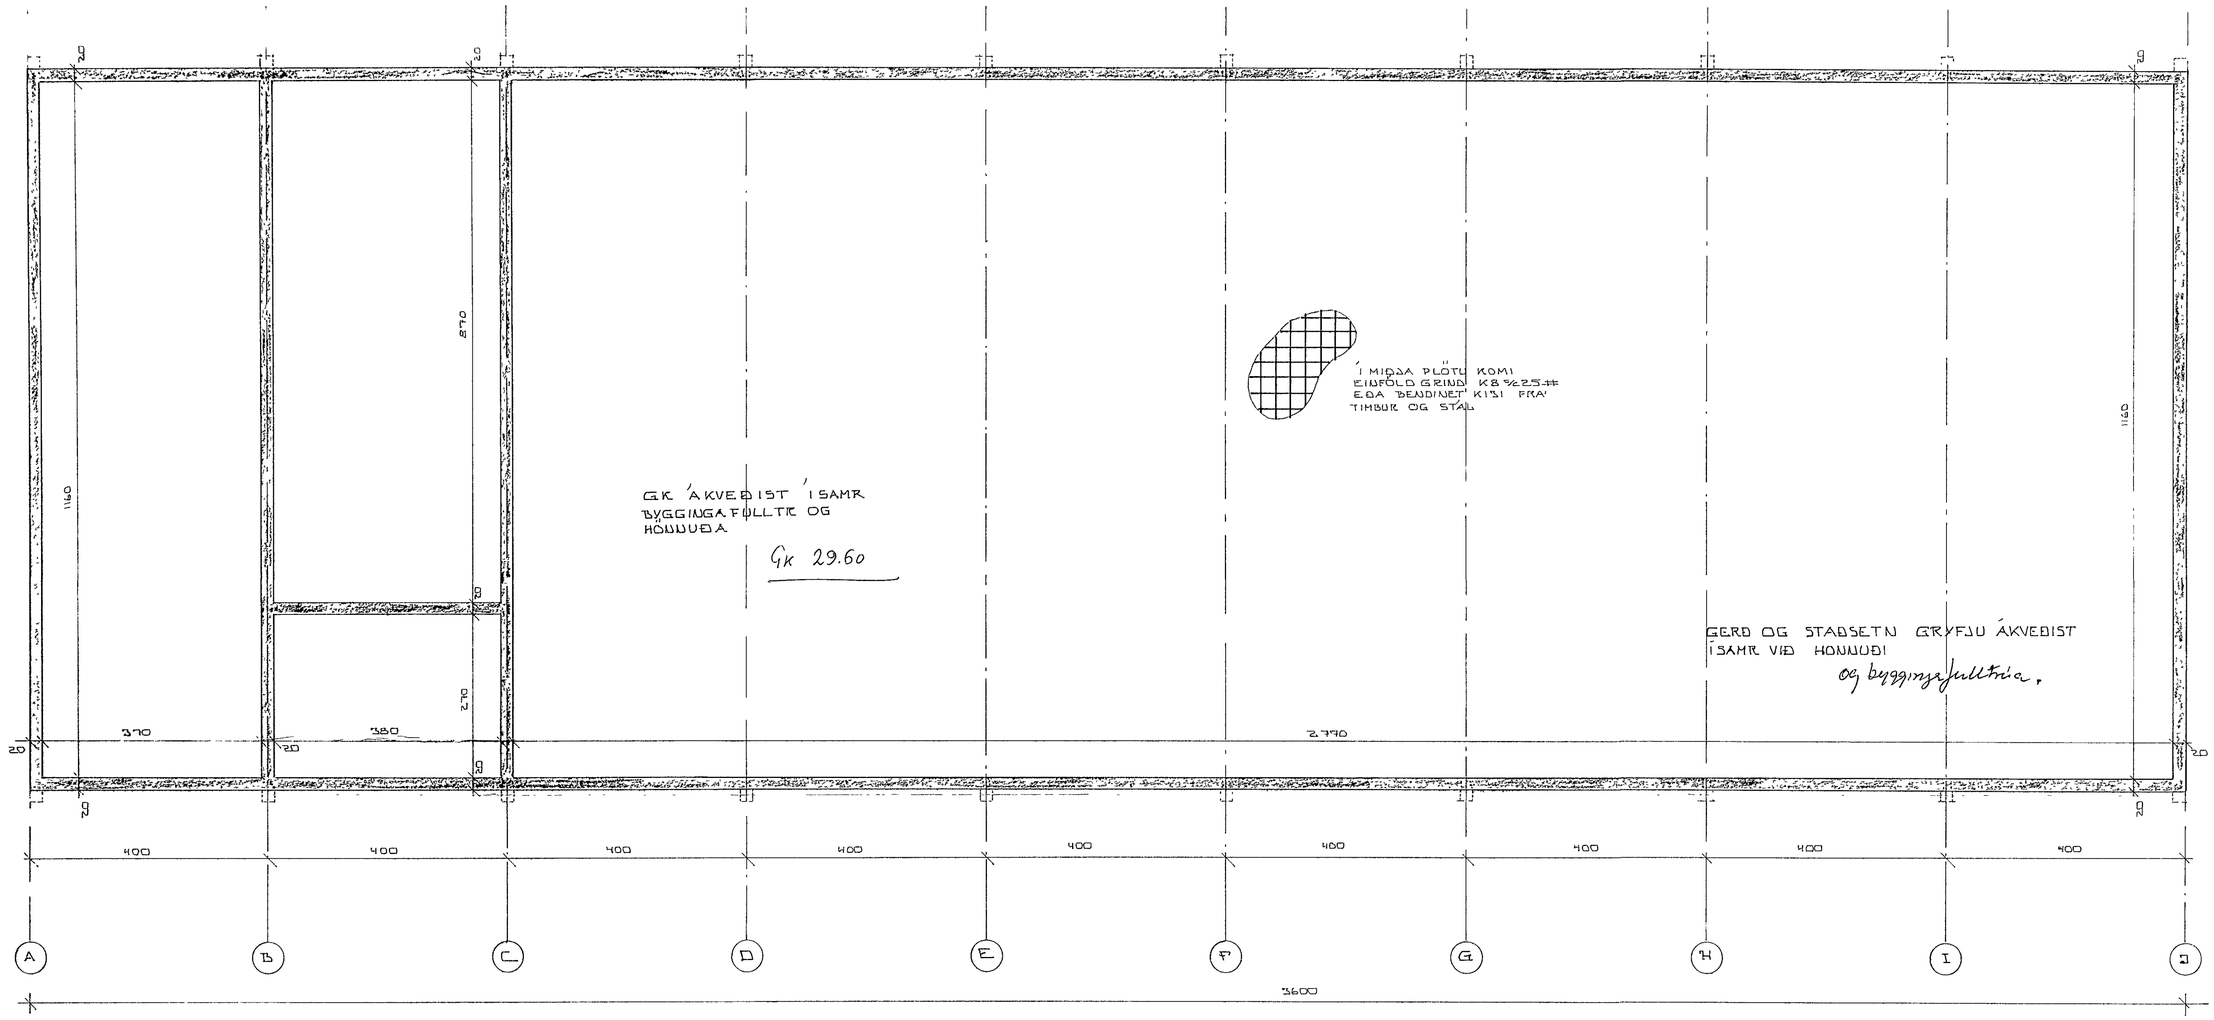


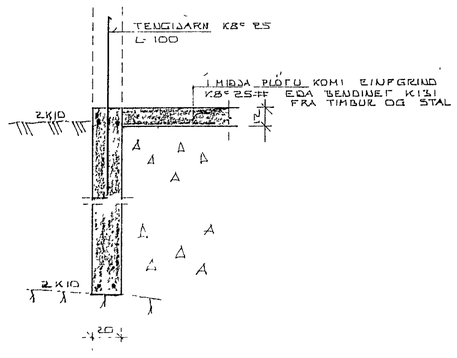


SNIÐ Í ÚTVEGG 1:20

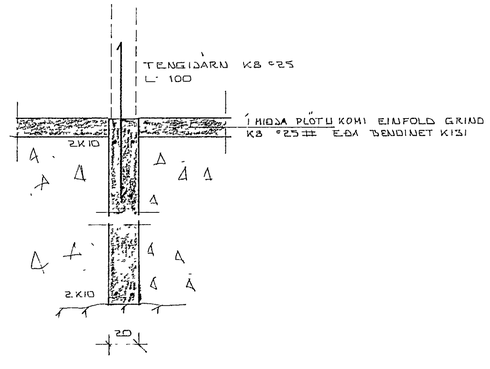


SNIÐ Í INNVEGG 1:20

## SKÝRINGAR

UNDIRSTÖÐUR STANDI Á HRAUNKLÖPP HREINSA SKAL ALLAN LÍFRÆNAN JARÐVEG UNDAN UNDIRST
EFST OG NEÐST Í UNDIRST KOMI 2.K10 SBR SNÚÐ OG SÉÐ ÞAÐ HEIL OG SAMFELLD SKEYTILENGD ~ 40 CM
ÖLL STEYPA SKAL VERA S 200 SKV ÍSLENSKUM STAÐLI ÍST 10
STILGA SKAL 4 K10 L-120 Í SÖKKUL VIÐ HVERJA SÚLU Í ÁSUM HÚSS

HAFNARFJARÐARKAUPSTAÐUR
16 des. 1981
BYGGINGAFULLTRÚINN

1

| | |
|---|---|
| DRANGAHRAUN 5A HAFNARF. UNDIRSTÖÐUR MÆLTEIKN | DAGS. SEPT '81 |
| | TEIKN. Sigurður |
| | TEIKN. |
| | VERK NR. 8141 |
| SIGURÐUR ÞORLEIFSSON TÆKNIFRÆÐINGUR F.T.F.Í. STRANDGÖTU 11 HAFNARFIRÐI SÍMI 54751 | TEIKN NR. 01 |