GRUNNMYND AF UNDIRSTÖÐUM 1:50

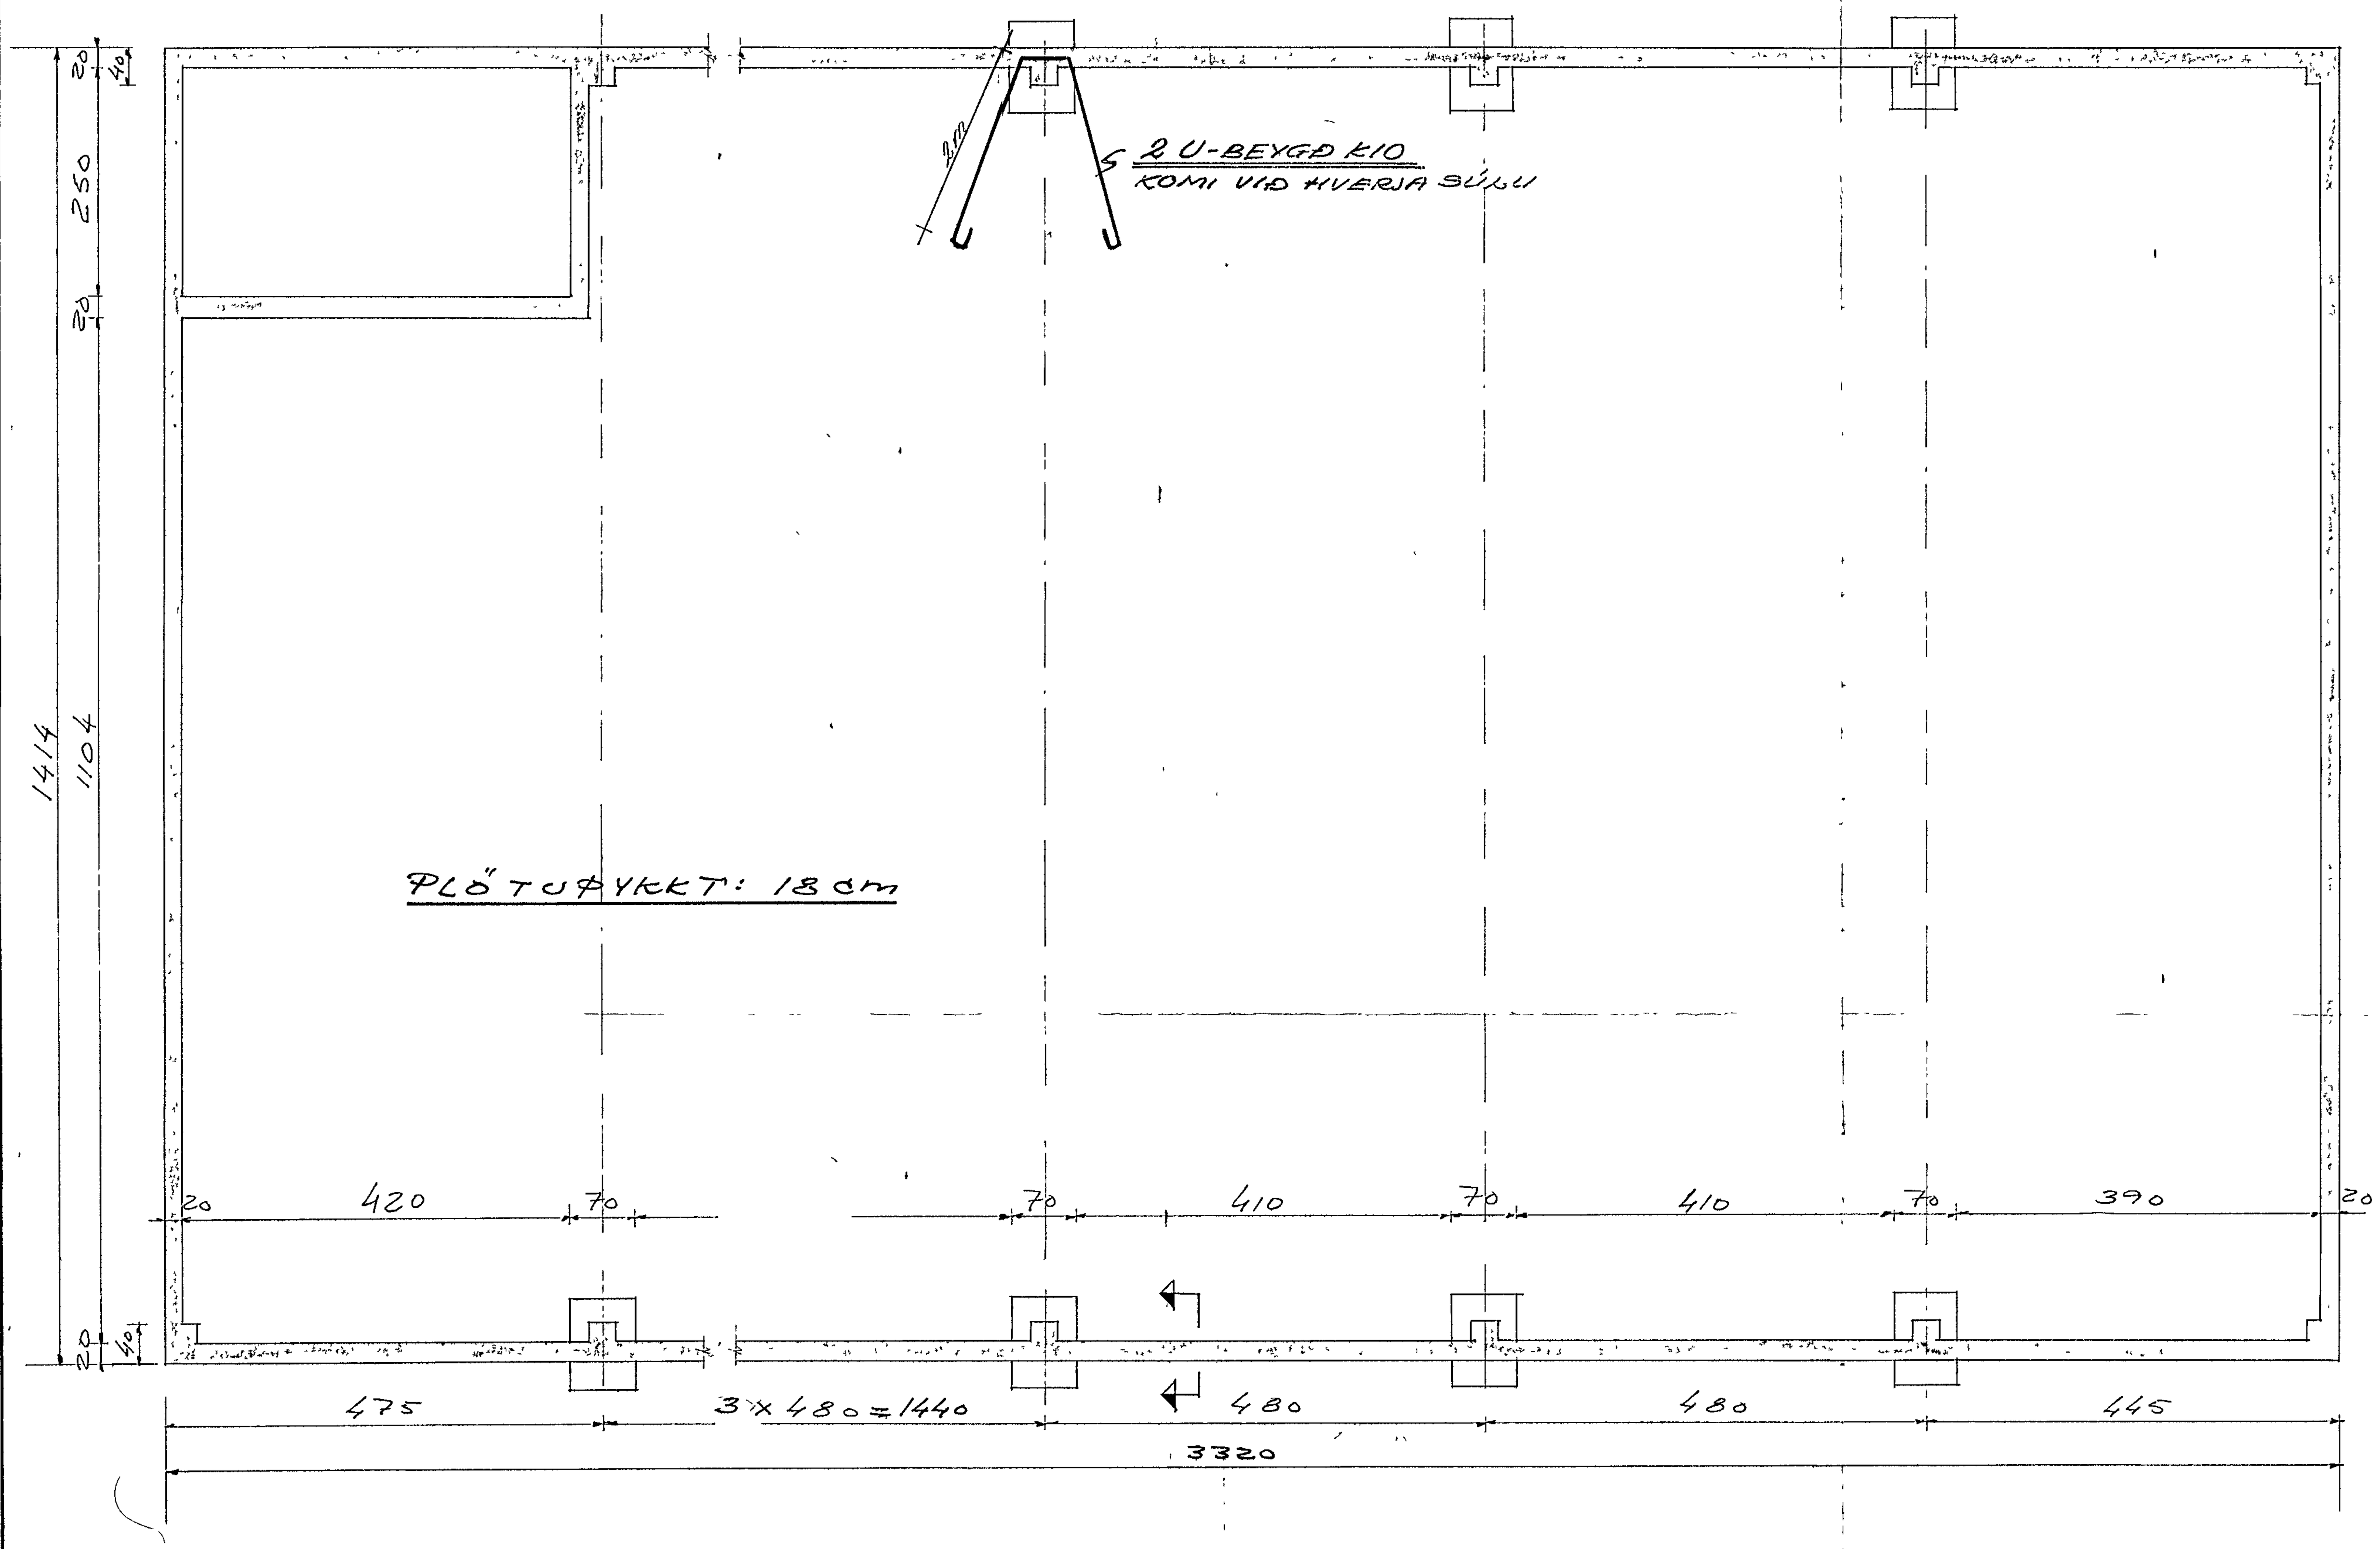

SNIÐ A-A 1:20

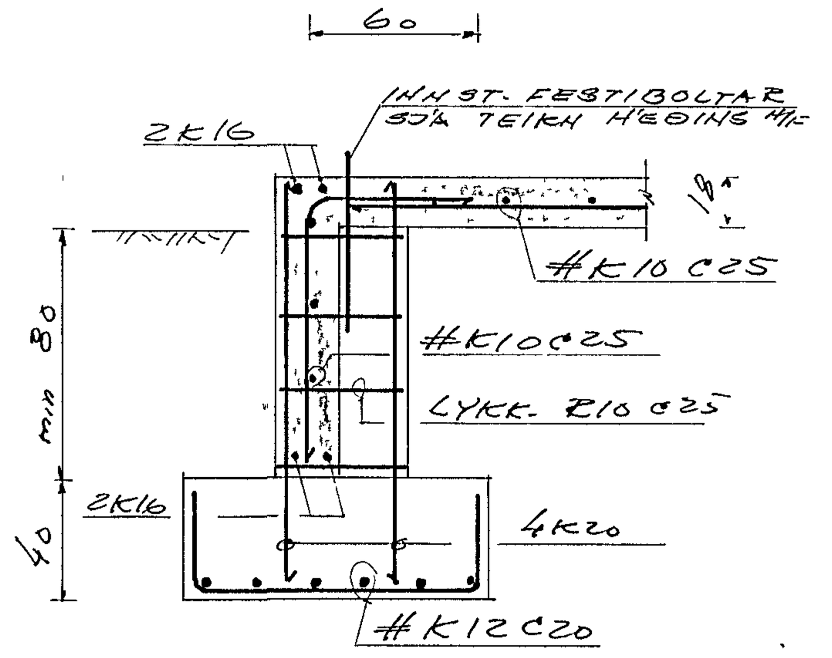

SNIÐ Í HORN 1:20

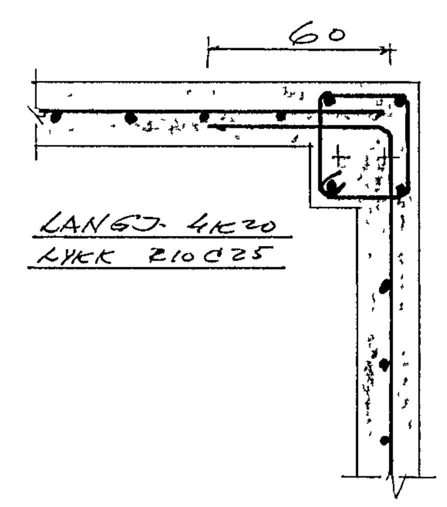

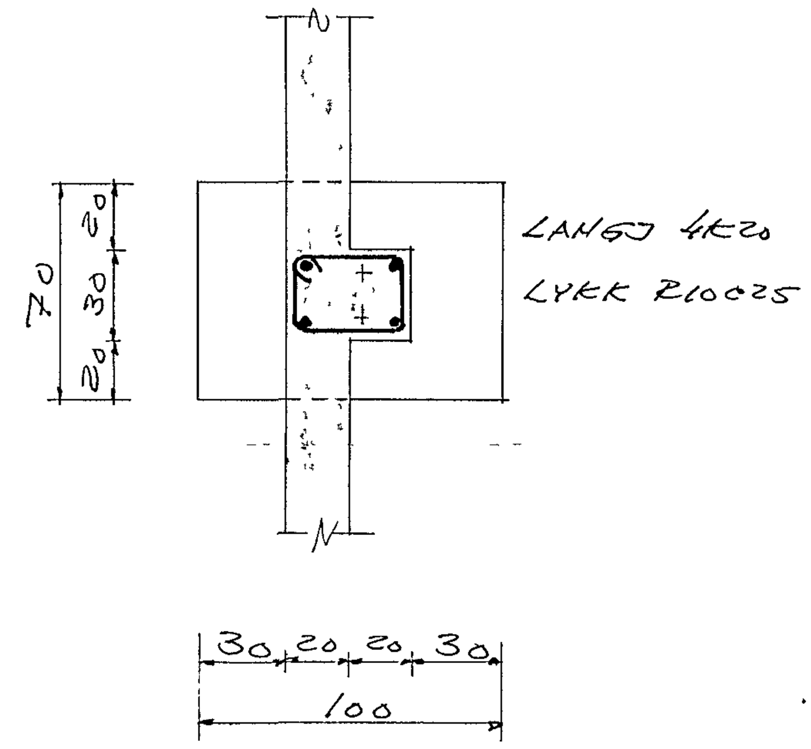

HÁMARKSÁLAG Á UNDIRSTÖÐU: < 1,0 kg/cm²

STEYPUGÆÐI S200

BENDISTÁL: KS.40 MERKT K
St.37 —"— R

21. okt 1982

Br: ... Hús lengt í 33,2 m ...

ÞAKPAPPAVERKSMIÐJAN H/F
DRANGAHRAUN 5, HAFNARFIRÐI.

UNDIRSTÖÐUR JÁRNALÖGN	RVÍK ... 82 / KVARÐI 1:50 1:20

VÆGI s/f VERKFRÆÐISTOFA TÚNGÖTU 6, R. S. A999