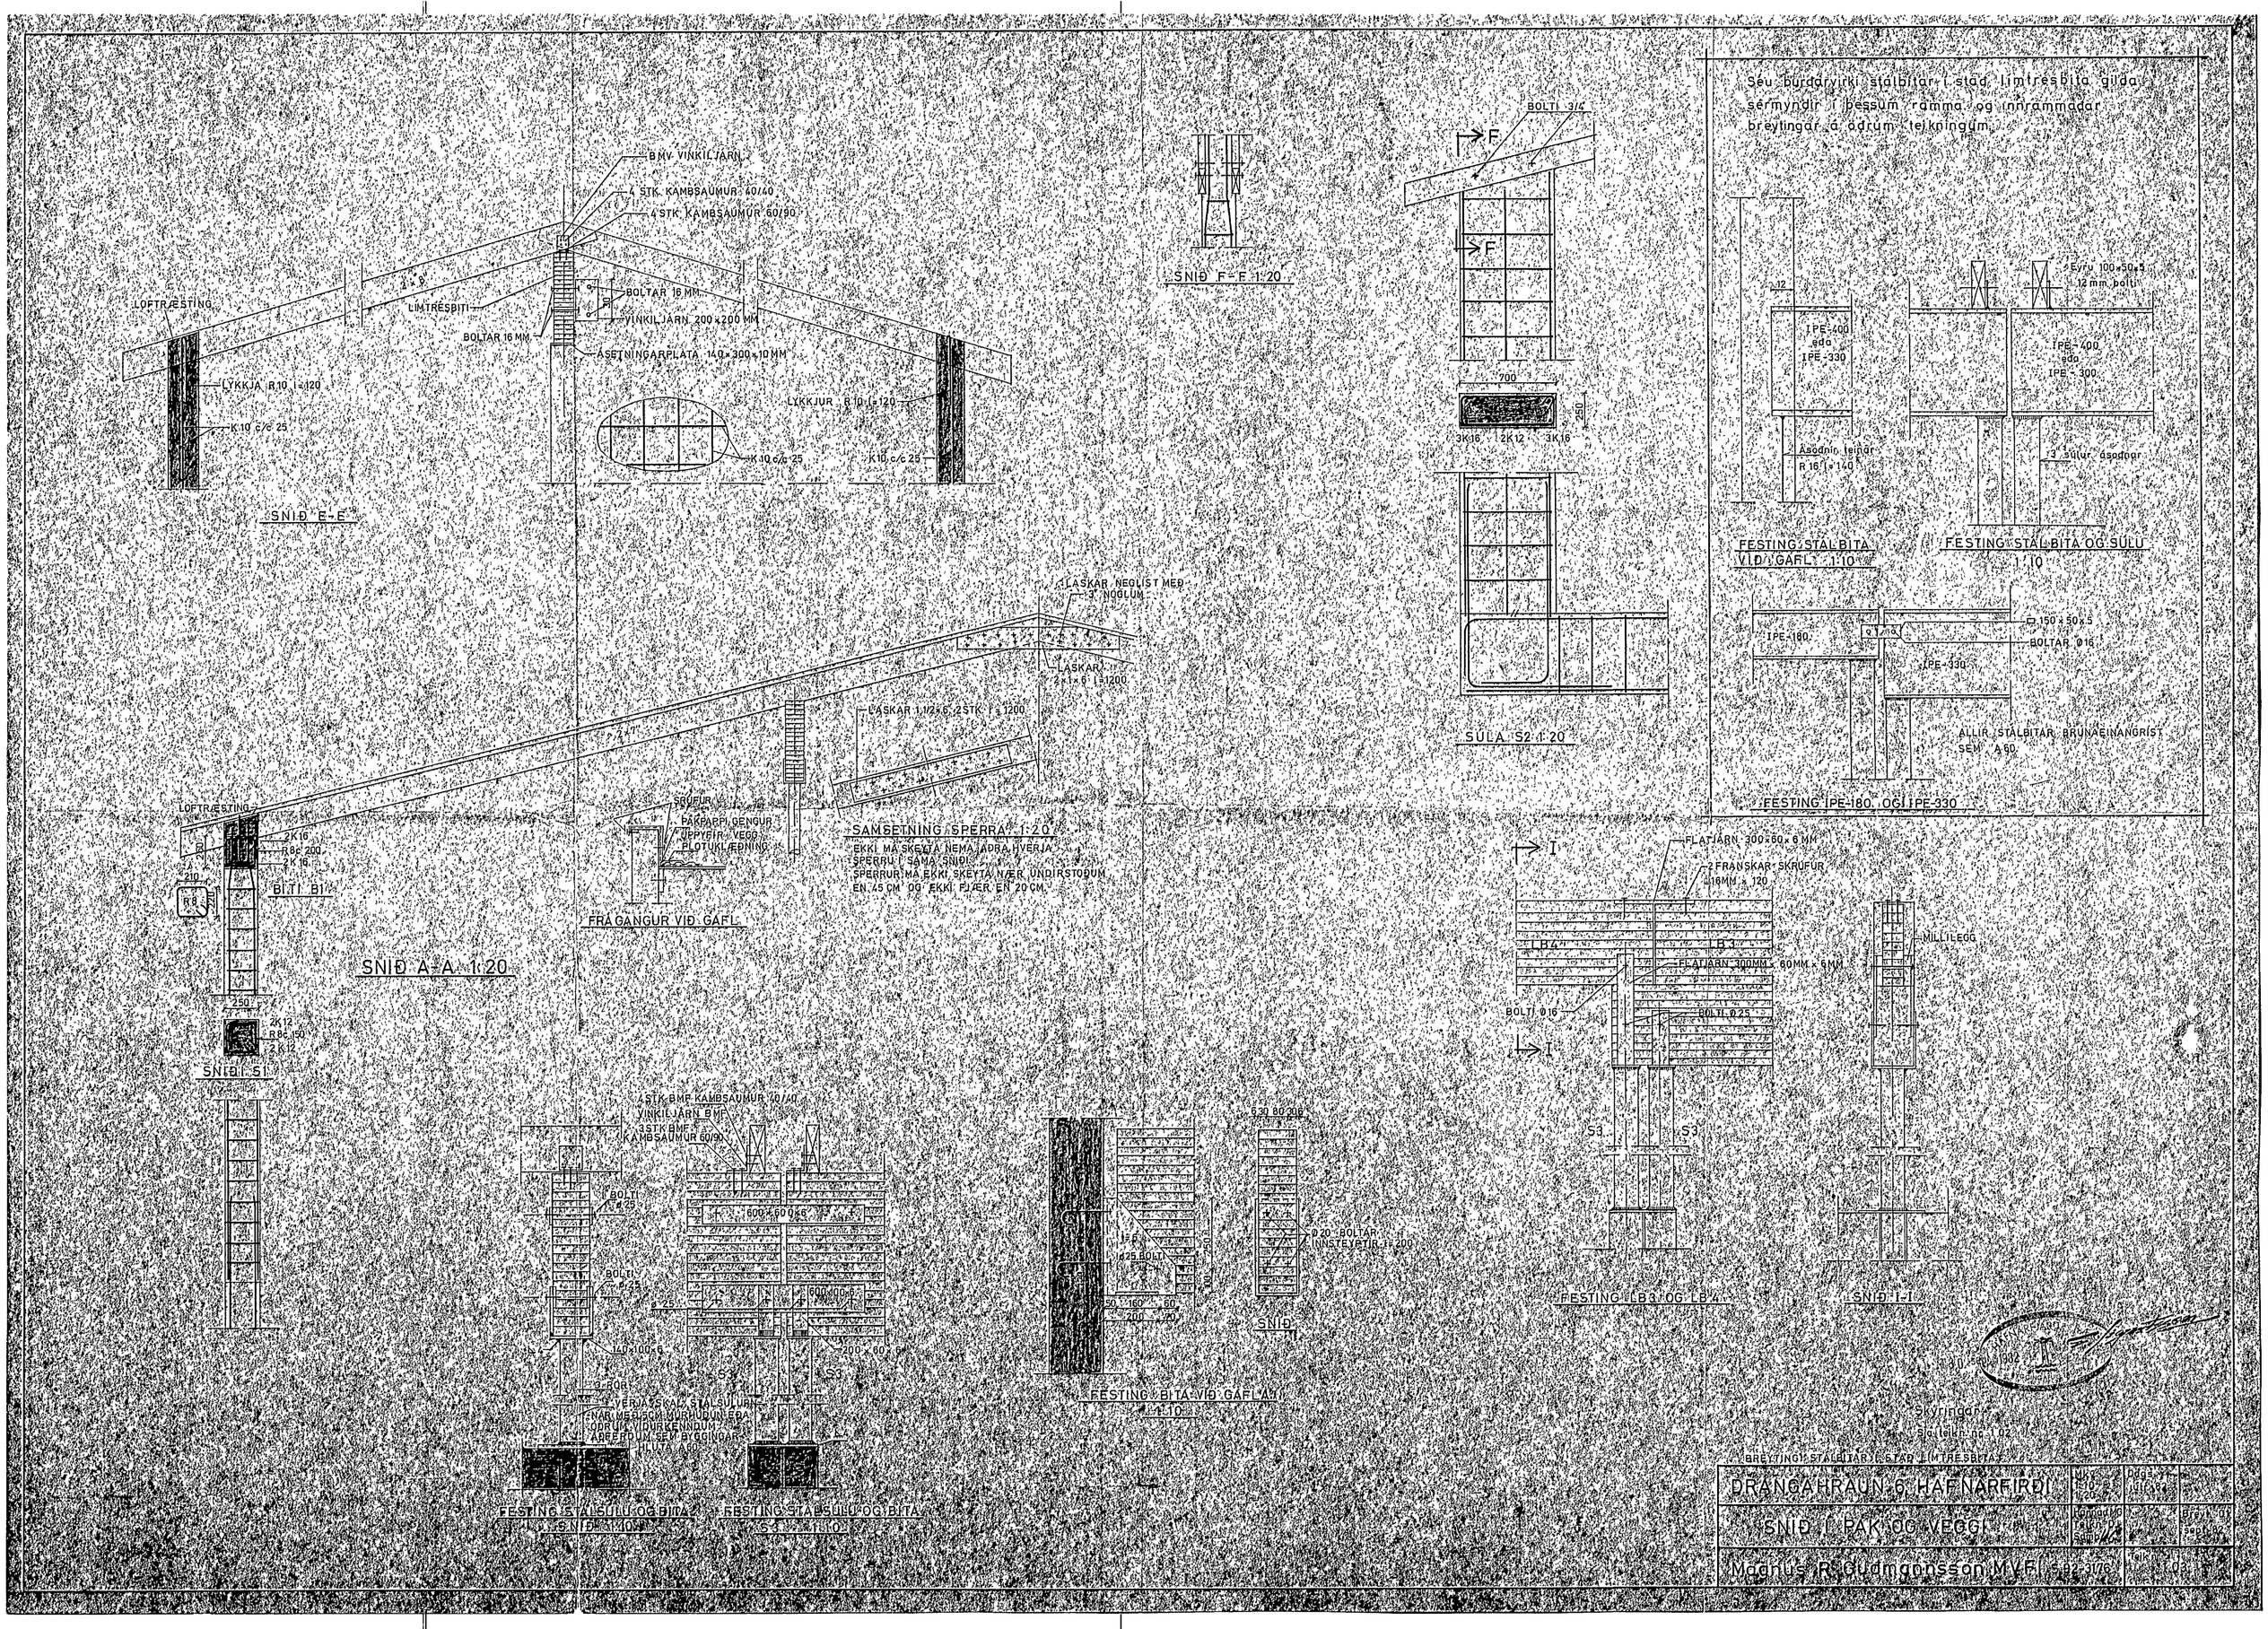

Séu burðarvirki stálbitar í stað límtresbita gilda sérmyndir í þessum ramma og innrammaðar breytingar á aðrum teikningum.
BMV VINKILJÁRN
4 STK. KAMBSAUMUR 40/40
4 STK. KAMBSAUMUR 60/90
LOFTRÆSTING
LÍMTRESBITI
BOLTAR 16 MM
VINKILJÁRN 200 x 200 MM
BOLTAR 16 MM
ÁSETNINGARPLATA 140 x 300 x 10 MM
LYKKJA R 10 l=120
K 10 c/c 25
LYKKJUR R 10 l=120
K 10 c/c 25
K 10 c/c 25
SNIÐ E-E
SNIÐ F-F 1:20
BOLTI 3/4
700
250
3K16 2K12 3K16
SÚLA S2 1:20
Eyru 100 x 50 x 5
12 mm bolti
IPE-400 eða IPE-330
IPE-400 eða IPE-300
Ásoðnir teinar R 16 l=140
3 súlur ásoðnar
FESTING STÁLBITA VIÐ GAFL 1:10
FESTING STÁLBITA OG SÚLU 1:10
IPE-180
150 x 50 x 5
BOLTAR Ø16
IPE-330
ALLIR STÁLBITAR BRUNAEINANGRIST SEM A 60
FESTING IPE-180 OG IPE-330
LASKAR NEGLIST MEÐ 3" NOGLUM
LASKAR 2 x 1 x 6 l=1200
LASKAR 1 1/2 x 6 2 STK l=1200
LOFTRÆSTING
2K16
R8c 200
2K16
BITI B1
SNIÐ A-A 1:20
SNIÐ S1
SRÚFUR
PÁKPAPPI GENGUR UPPYFIR VEGG PLOTUKLÆÐNING
FRÁGANGUR VIÐ GAFL
SAMSETNING SPERRA 1:20
EKKI MÁ SKEYTA NEMA ÁÐRA HVERJA SPERRU Í SAMA SNIÐI
SPERRUR MÁ EKKI SKEYTA NÆR UNDIRSTOÐUM EN 45 CM OG EKKI FJÆR EN 20 CM
FLATJÁRN 300 x 60 x 6 MM
2 FRANSKAR SKRÚFUR 16MM x 120
LB4
LB3
FLATJÁRN 300MM x 60MM x 6MM
BOLTI Ø16
BOLTI Ø25
MILLILEGG
S3
S3
FESTING LB3 OG LB4
SNIÐ I-I
4 STK BMF KAMBSAUMUR 40/40
VINKILJÁRN BMF
3 STK BMF KAMBSAUMUR 60/90
BOLTI Ø25
600 x 600 x 6
BOLTI Ø25
600 x 100 x 6
140 x 100 x 6
200 x 60 x 6
S3
S3
VERJA SKAL STÁLSULUR NÁR MEÐ 5CM MÚRHUDUN EÐA ÓÐRUM VIÐURKENNDUM AÐFERÐUM SEM BYGGINGAR HLUTA A 60
FESTING STÁLSULU OG BITA SNIÐ 1:10
FESTING STÁLSULU OG BITA S3 1:10
Ø20 BOLTAR INNSTEYPTIR l=200
SNIÐ
FESTING BITA VIÐ GAFLA 1:10
Skyringar
Sjá teikn. nr. 1.02
BREYTINGI STÁLBITAR Í STAÐ LÍMTRESBITA
DRANGAHRAUN 6 HAFNARFIRÐI
SNIÐ Í PÁK OG VEGGI
Magnús R. Guðmannsson MVFI