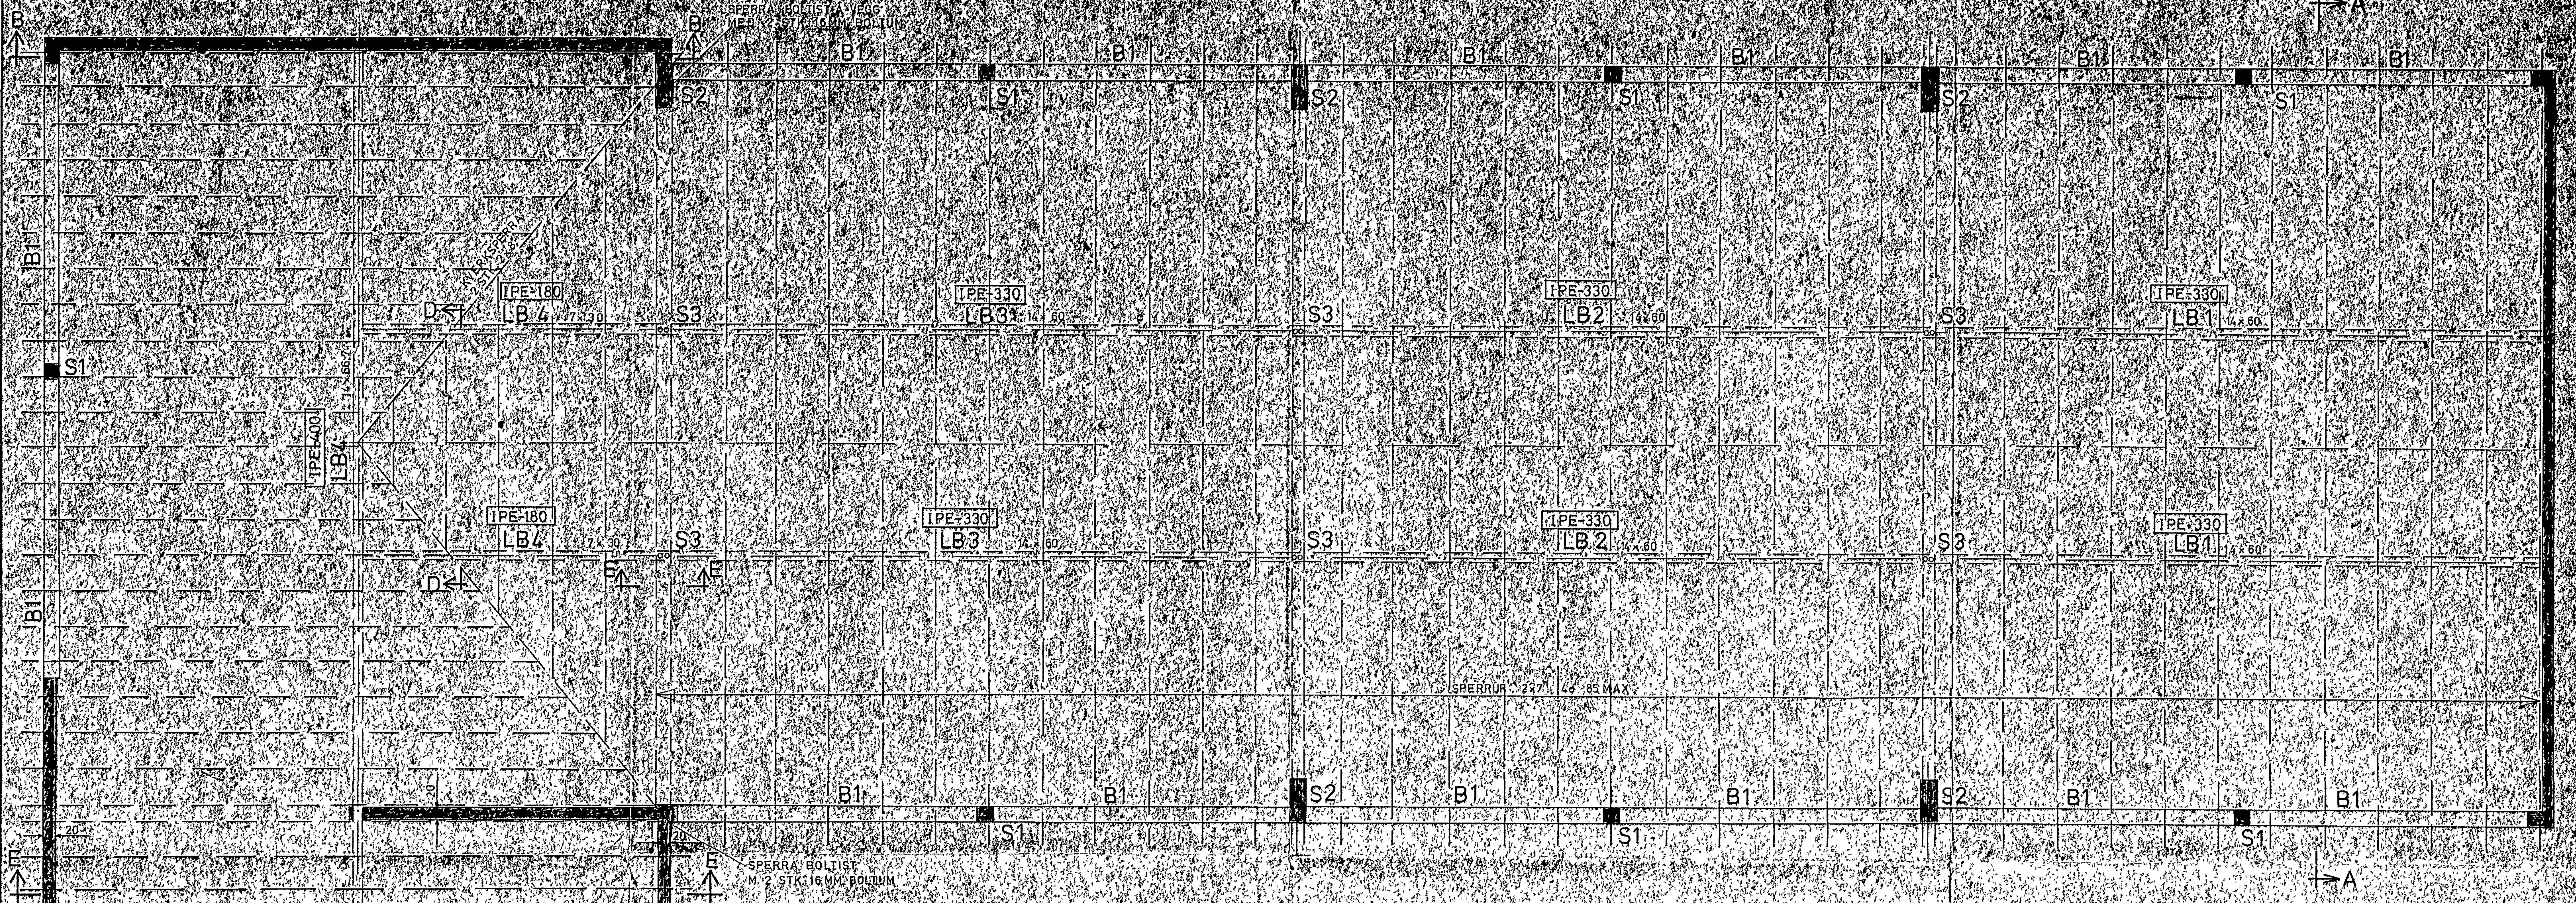

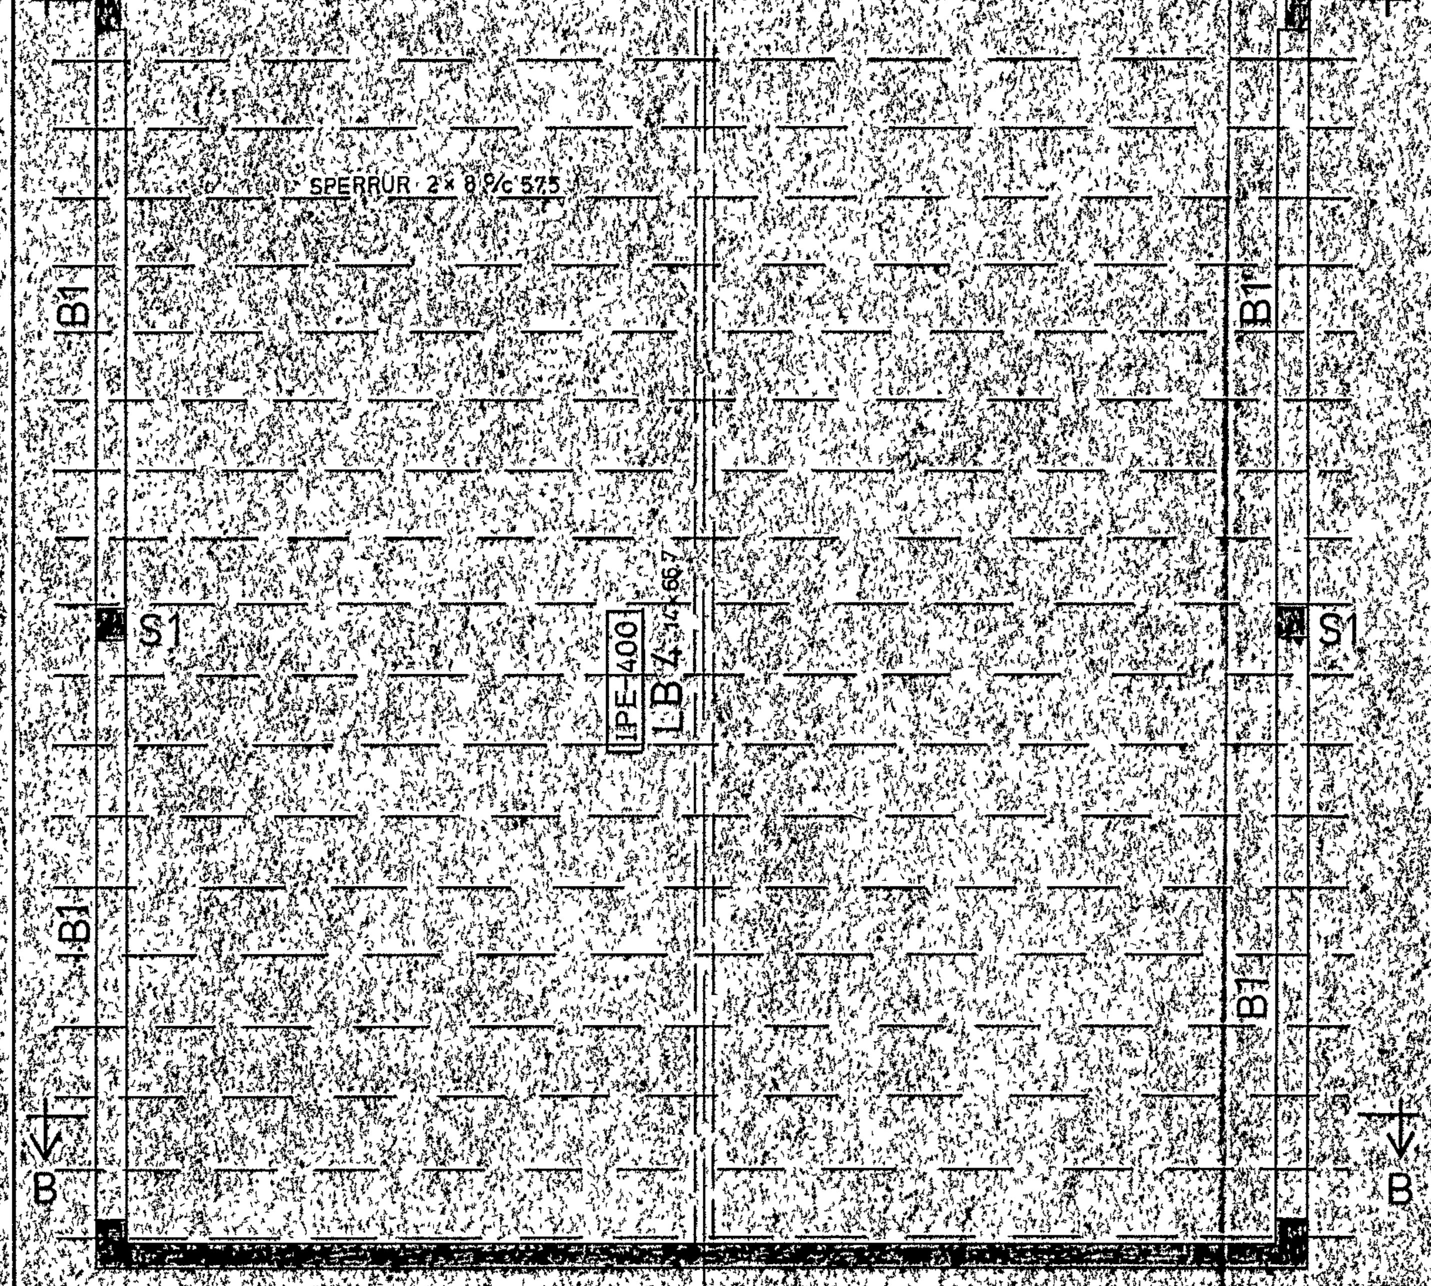

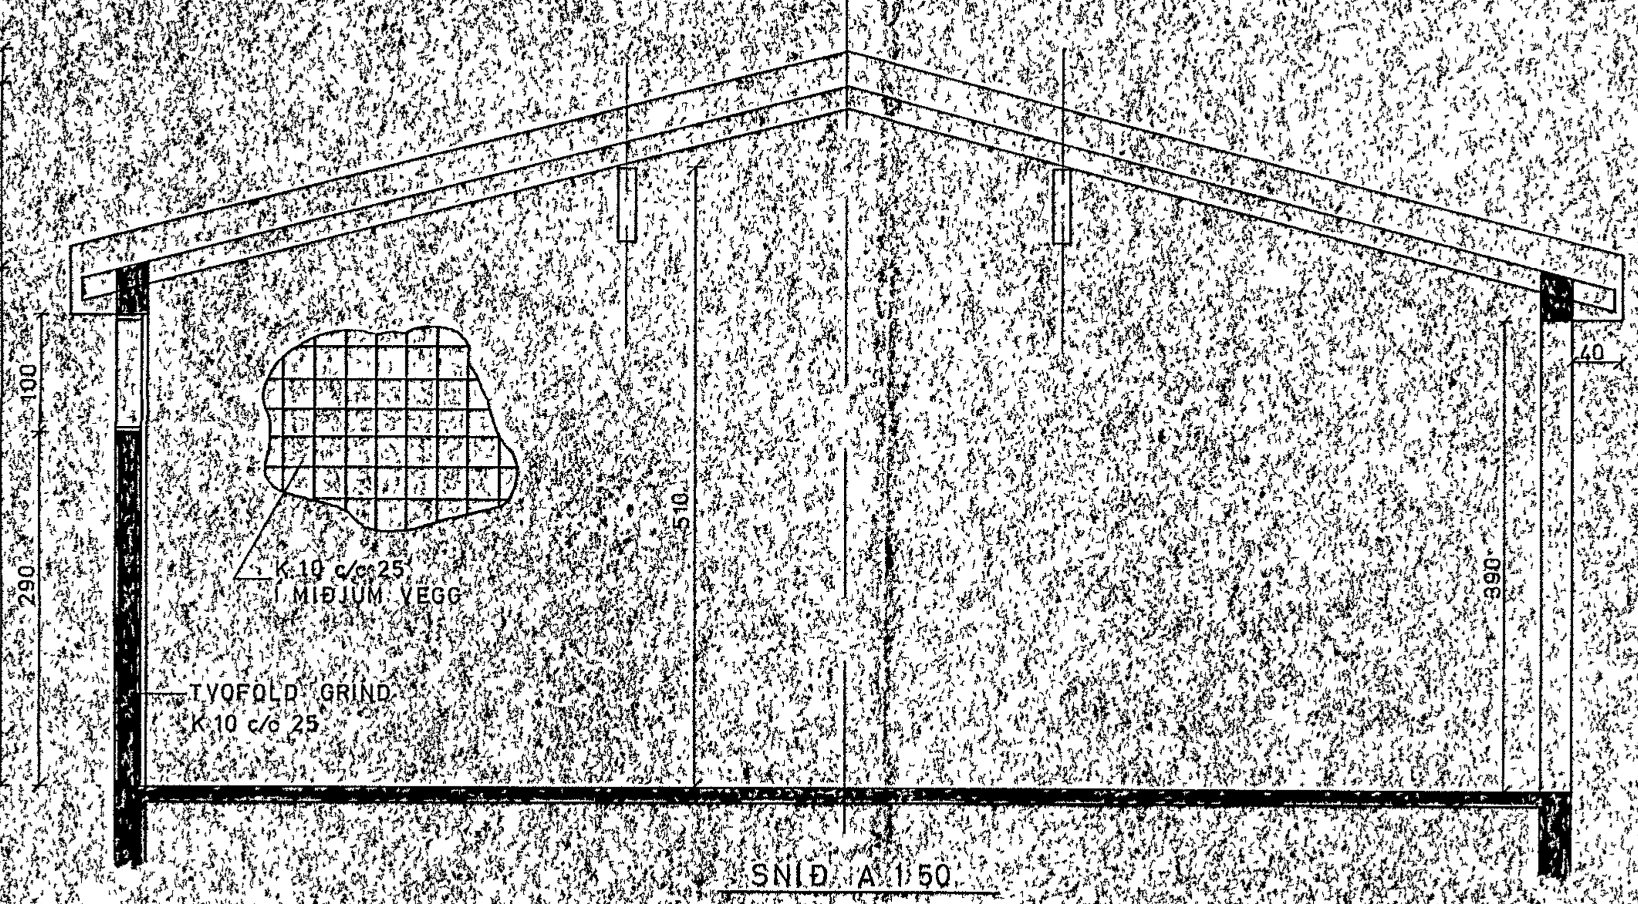

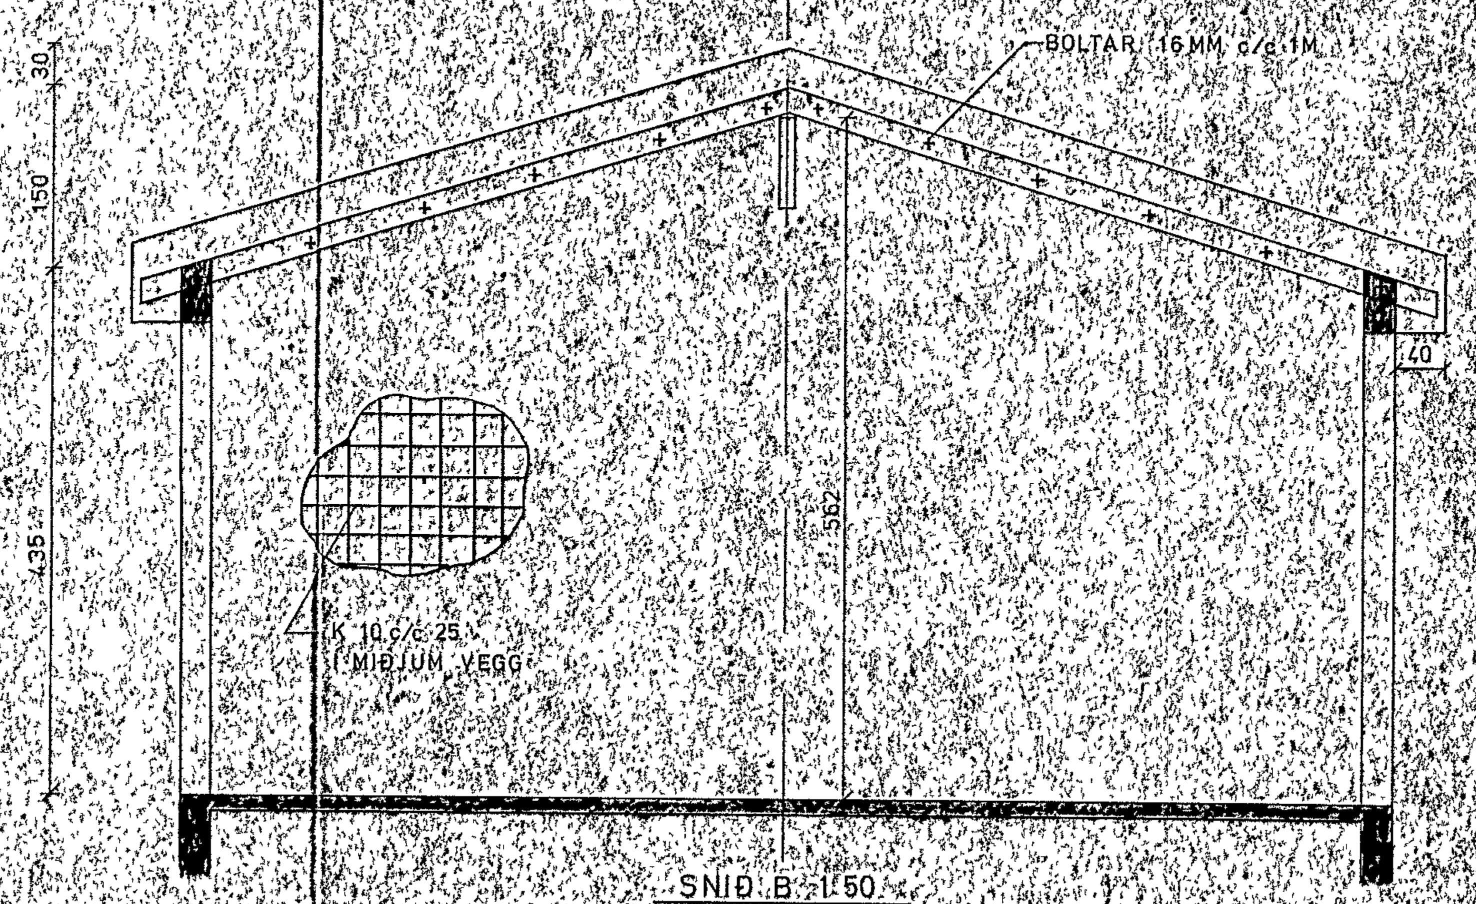

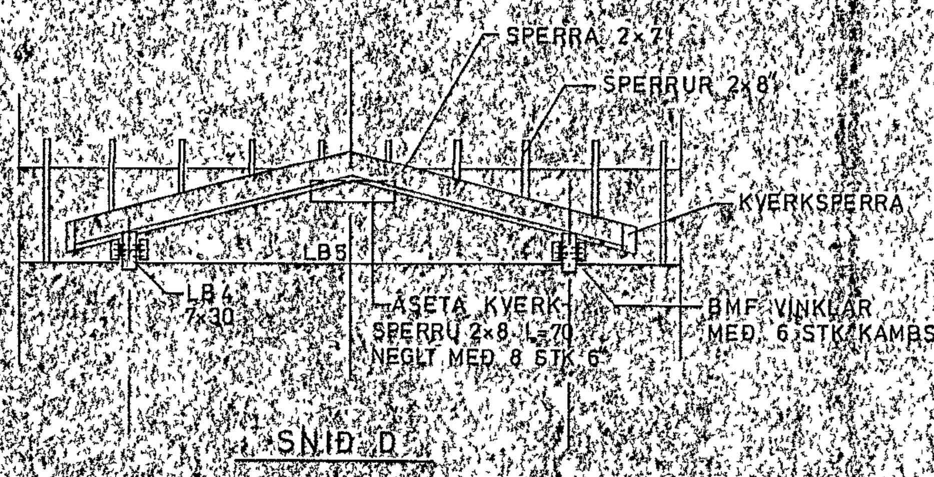

SKÝRINGAR:

ÖLL ÓNEFND MÁL ERU Í CM
STEYPUGÆÐI S 200
K MERKIR KAMBSTÁL KS 40
R MERKIR SLÉTT STÁL St 37
c MERKIR FJARLÆGÐ MILLI JÁRNA MIÐJA Á MIÐJU
—— LB —— SPERRUR
LÍMTRÉBITAR
ALLAR SPERRUR OG TRÉVERK SEM LIGGJA AÐ STEYPU SKAL RJÓÐA MEÐ FÚAVARNAREFNI.
ALLIR STÁLHLUTIR AÐRIR EN INNSTEYPTIR SKULU VERA GALVANISERAÐIR.
ALLUR SAUMUR Í ÞAKI SKAL VERA GALVANISERAÐUR
— SJÁ EINNIG TEIKNINGU 1.03 —

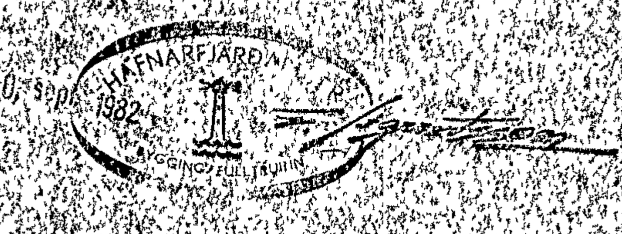

BREYTING: STÁLBITAR Í STAÐ LÍMTRÉSBITA.

DRANGAHRAUN 6 HAFNARFIRÐI	Mkv. 1:50	Dags. júlí 82	
VEGGIR OG ÞAKVIÐIR	Hannað MG Teikn. DJ Samþ.	Breyt. 01 sept. 82	
Magnús R. Guðmannsson M.V.F.Í. S.92-3176		Teikn. nr. 1.02	