


JÁRNBENT STEYPA VEGGIR Á EFRI HÆÐ OG SÚLUR GRUNNMYND 1:50



VEGGIR Á EFRI HÆÐ
GRUNNMYND 1:50

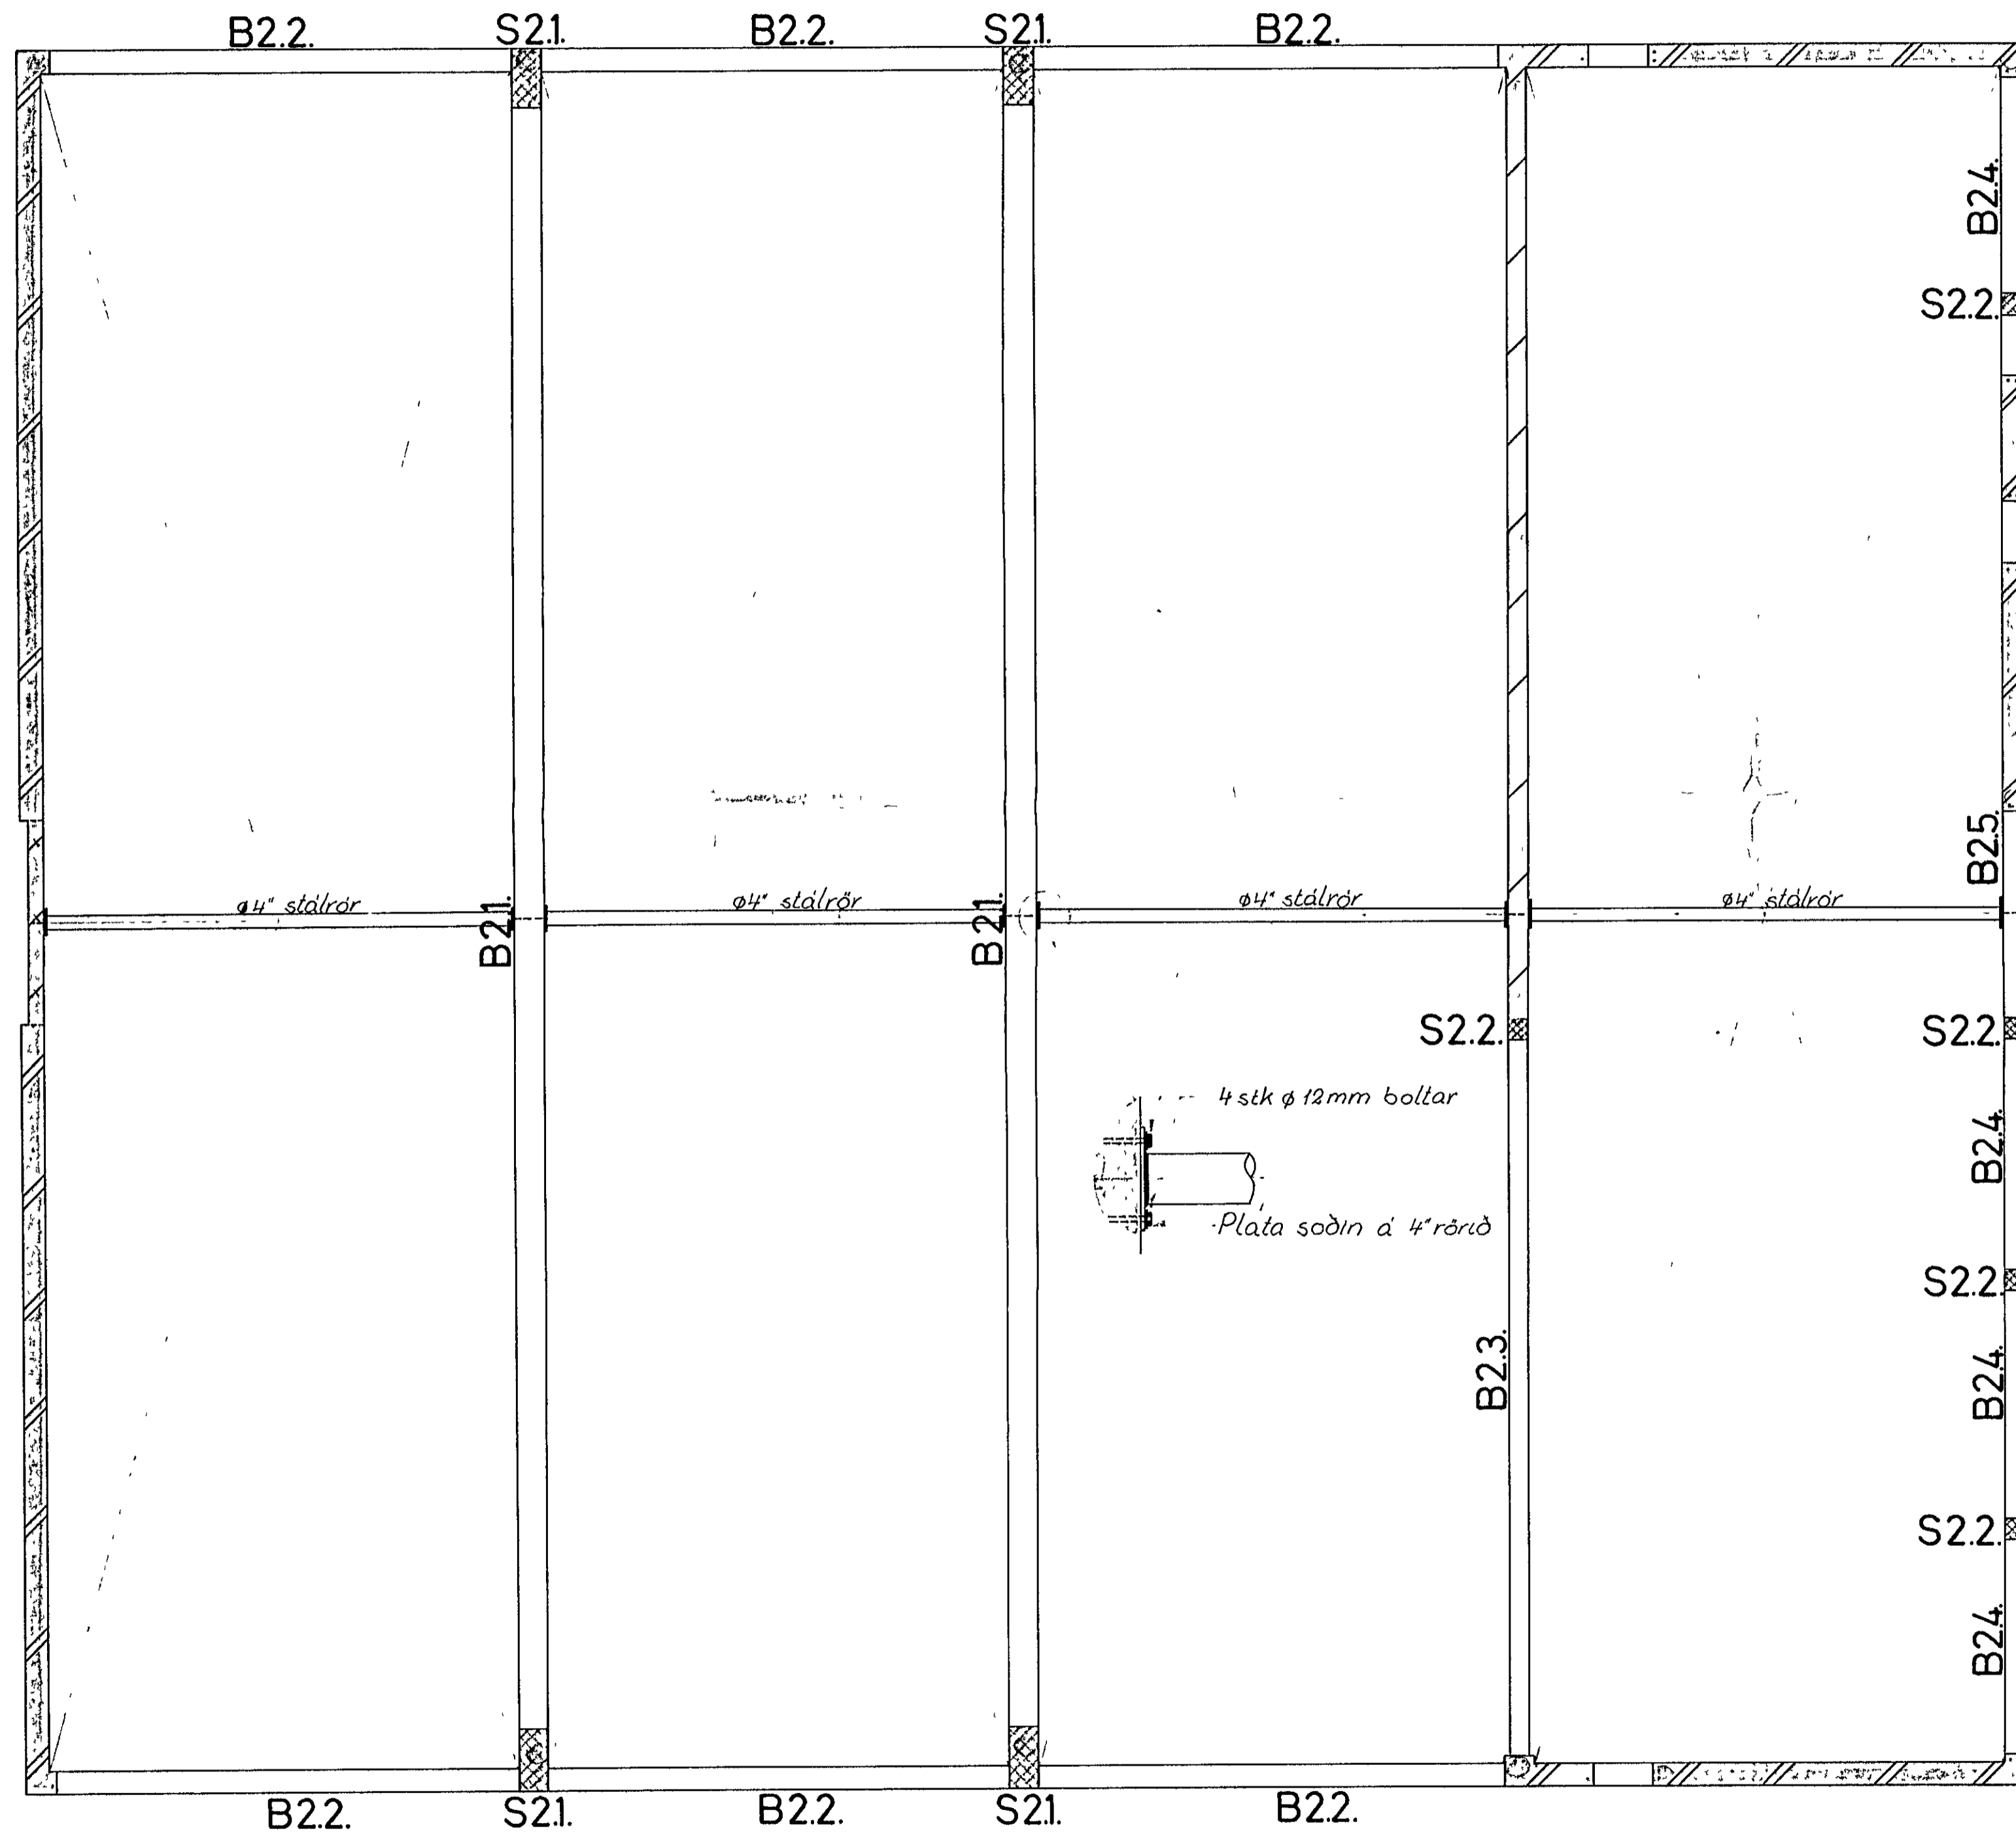

SÚLUR 1:20

SÚLA S2.1. 4.stk.

SÚLA S2.2. 5.stk.

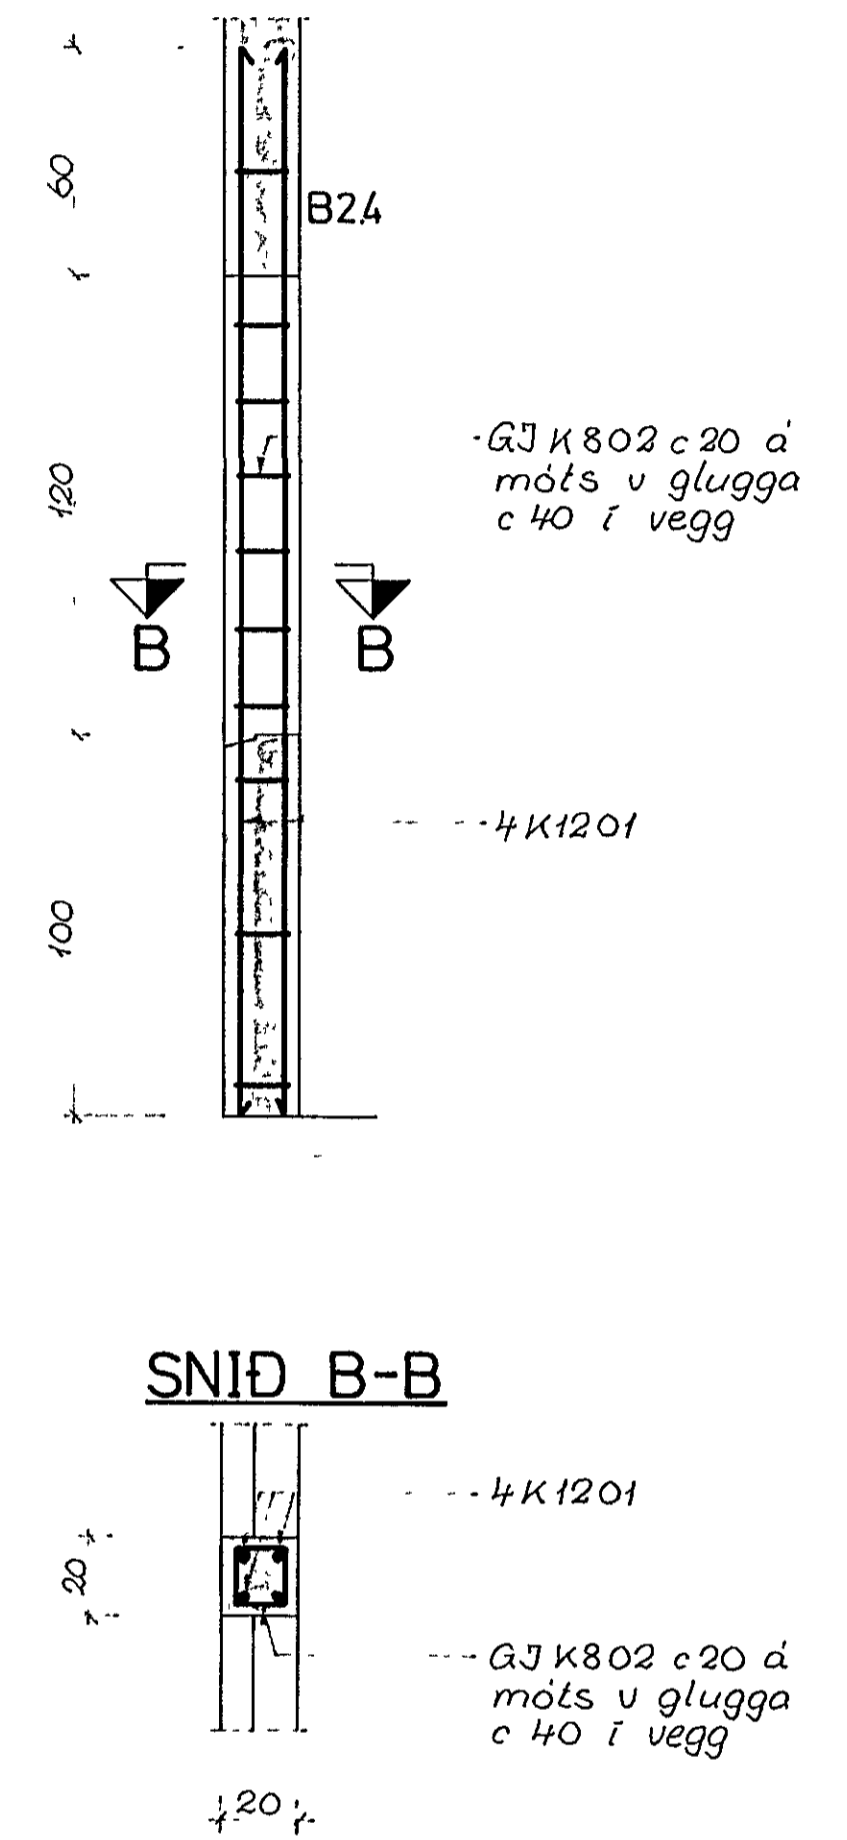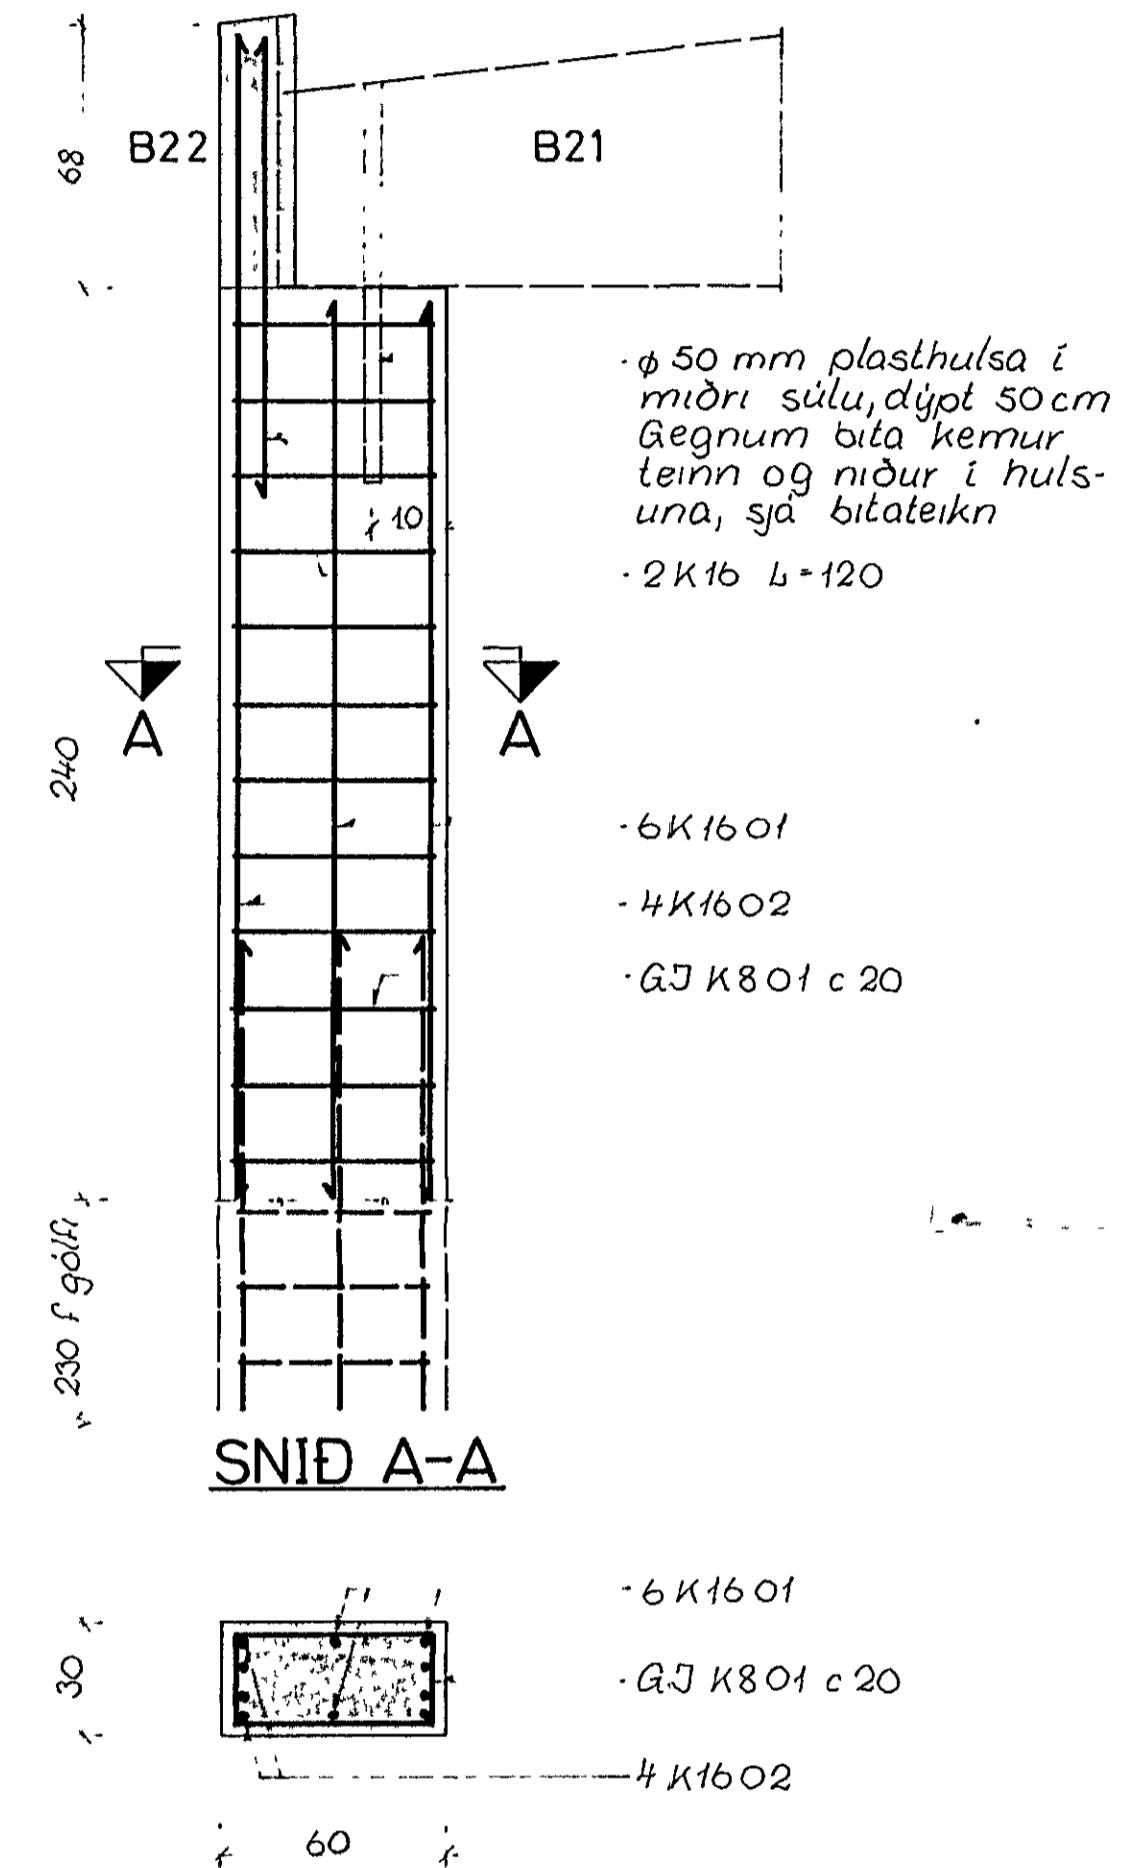

SKÝRINGAR:

- /// táknar útteygjaföndingu 2#, K10 c 15 ytri og K10 c 30 innri lóðrétt 2 K10 c 30 lóðrétt
- /// táknar útteygjaföndingu #, K10 c 15 lóðrétt og lóðrétt
- /// táknar innveggjaföndingu #, K10 c 25 lóðrétt og lóðrétt

Punktur á grunnmynd tákna lóðrétt K12 járn L=280 cm
Bítar, sjá bl 46415 og 6
Sperruplan, sjá bl 46417
Sjá einnig skýringar á bl 46411

Járnaskrá fyrir súlur					
GERD	ÞVERM R K	LENGD CM	FJOLDI	MERKI	STAÐUR
	8	180	48	K8 01	S21
	8	70	47	K8 02	S22
	12	280	20	K12 01	S22
	16	235	24	K16 01	S21
	16	300	16	K16 02	S21

KSG BREYTT 3 OKT '86

