




GRUNNMYND ~ 1:50

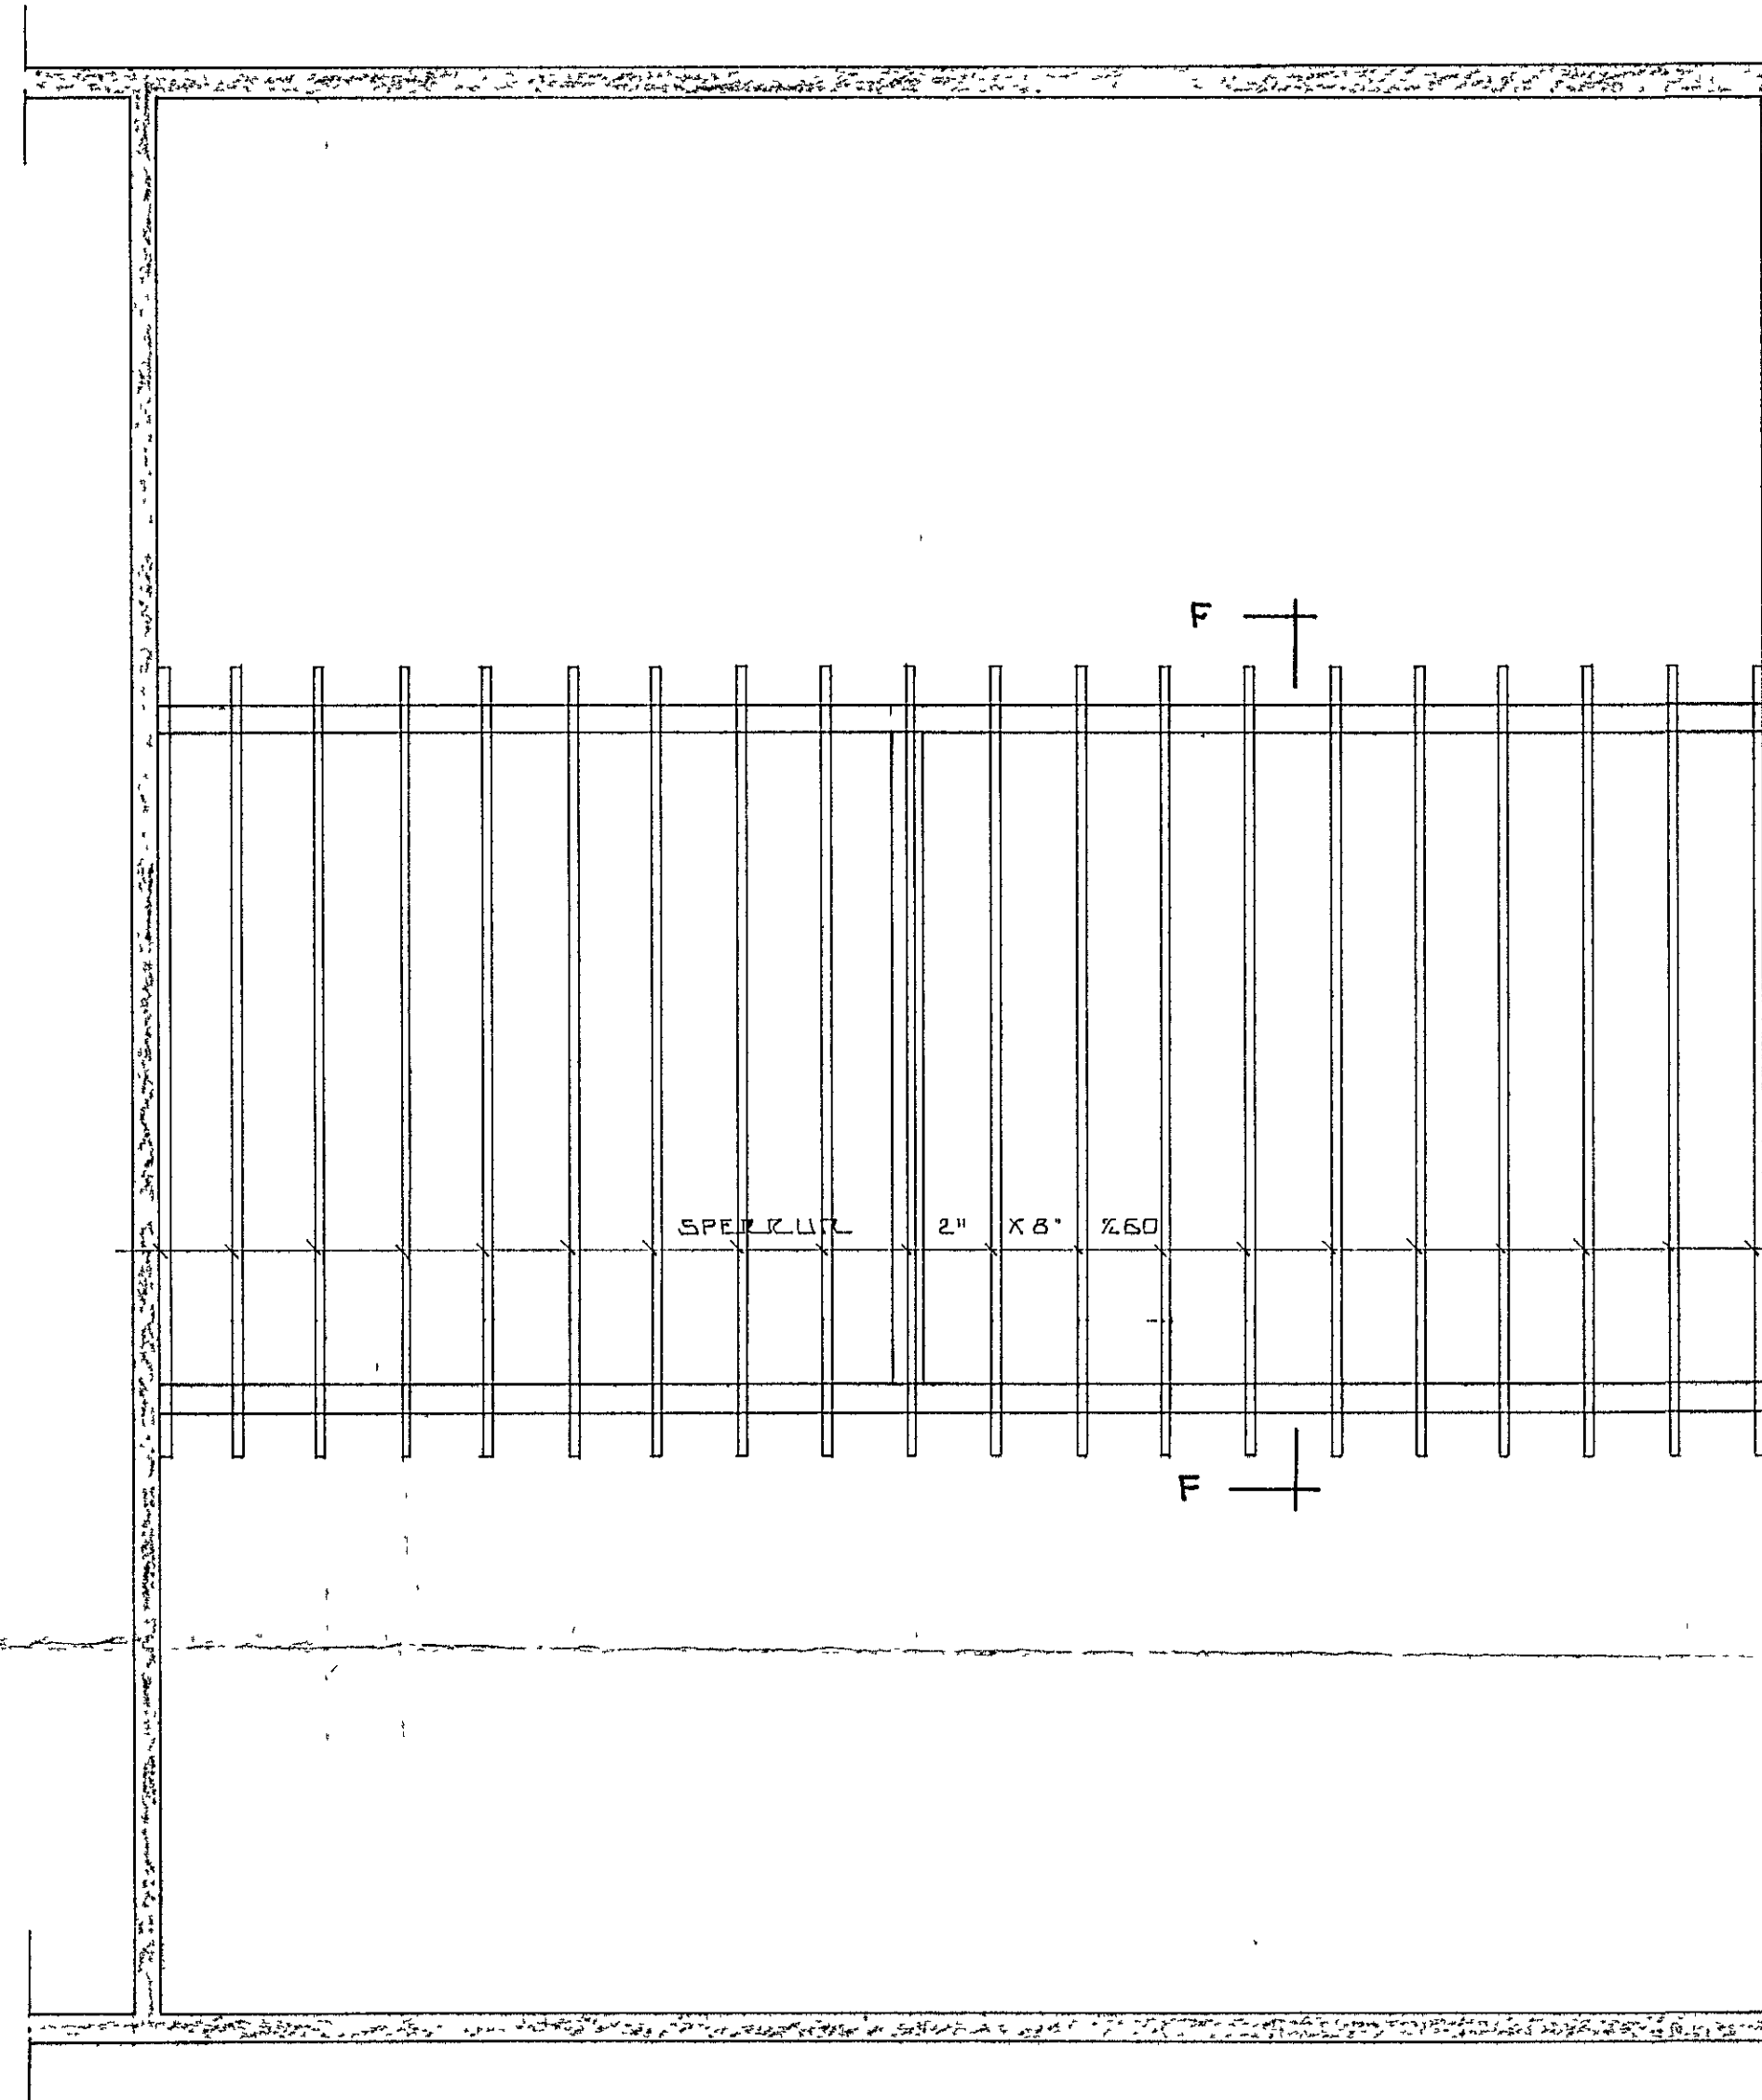


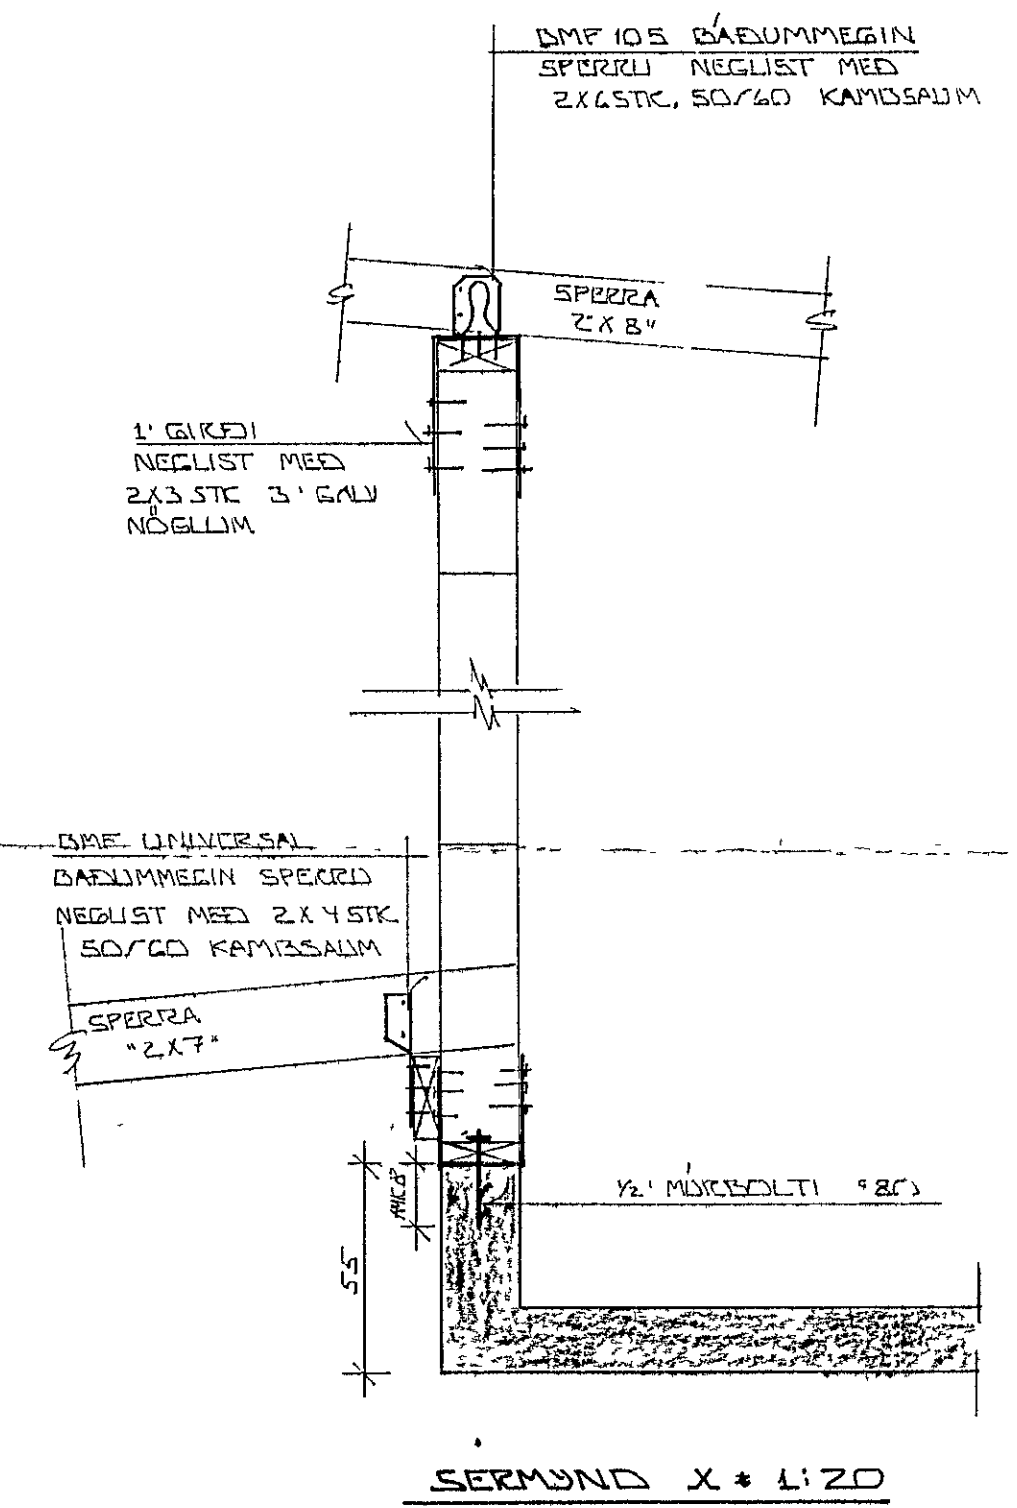


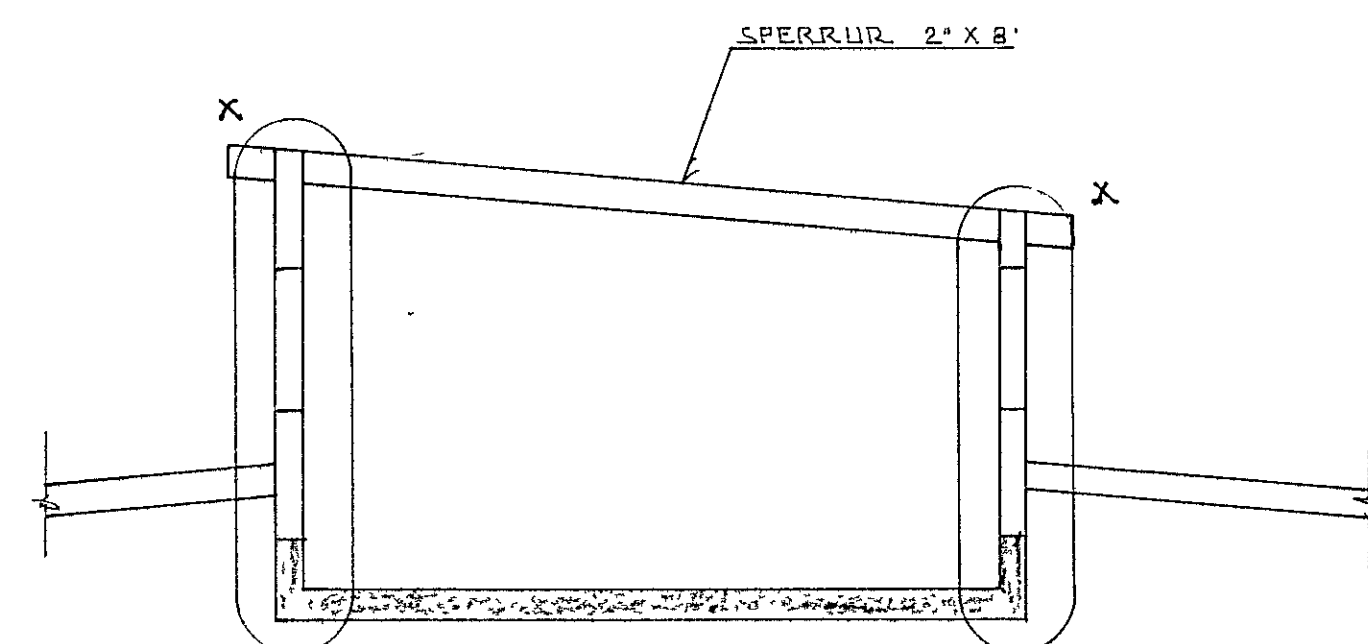

SNID F-F ~ 1:50



SR L. PAK. VEGGJUM BREYTT 30 NOV '84

DRANGAHLAUN 8 HAFNARFJARÐI.		DASS 13.10.82
		REIKN
		TEIKN
		VERK NR. 8116
MELIKV ~ 1:50	SIGURÐUR ÞORLEIFSSON	TEKNIFRÆÐINGUR F.T.F.
	STRANDGÖTLI 11 HAFNARFJARÐI	SÍMI 54751
		BLAD NR.