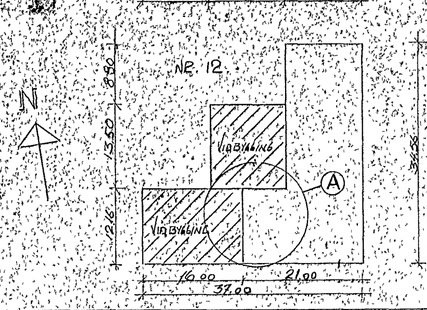

EYRARTRÖÐ

YFIRLITSMYND
mkv. 1:500

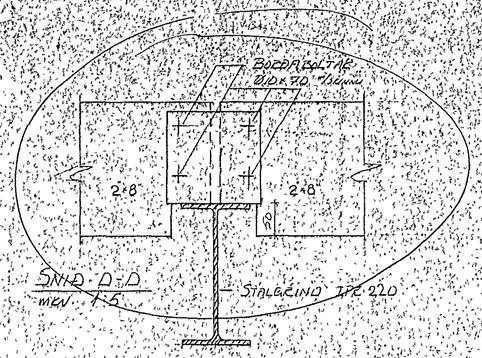

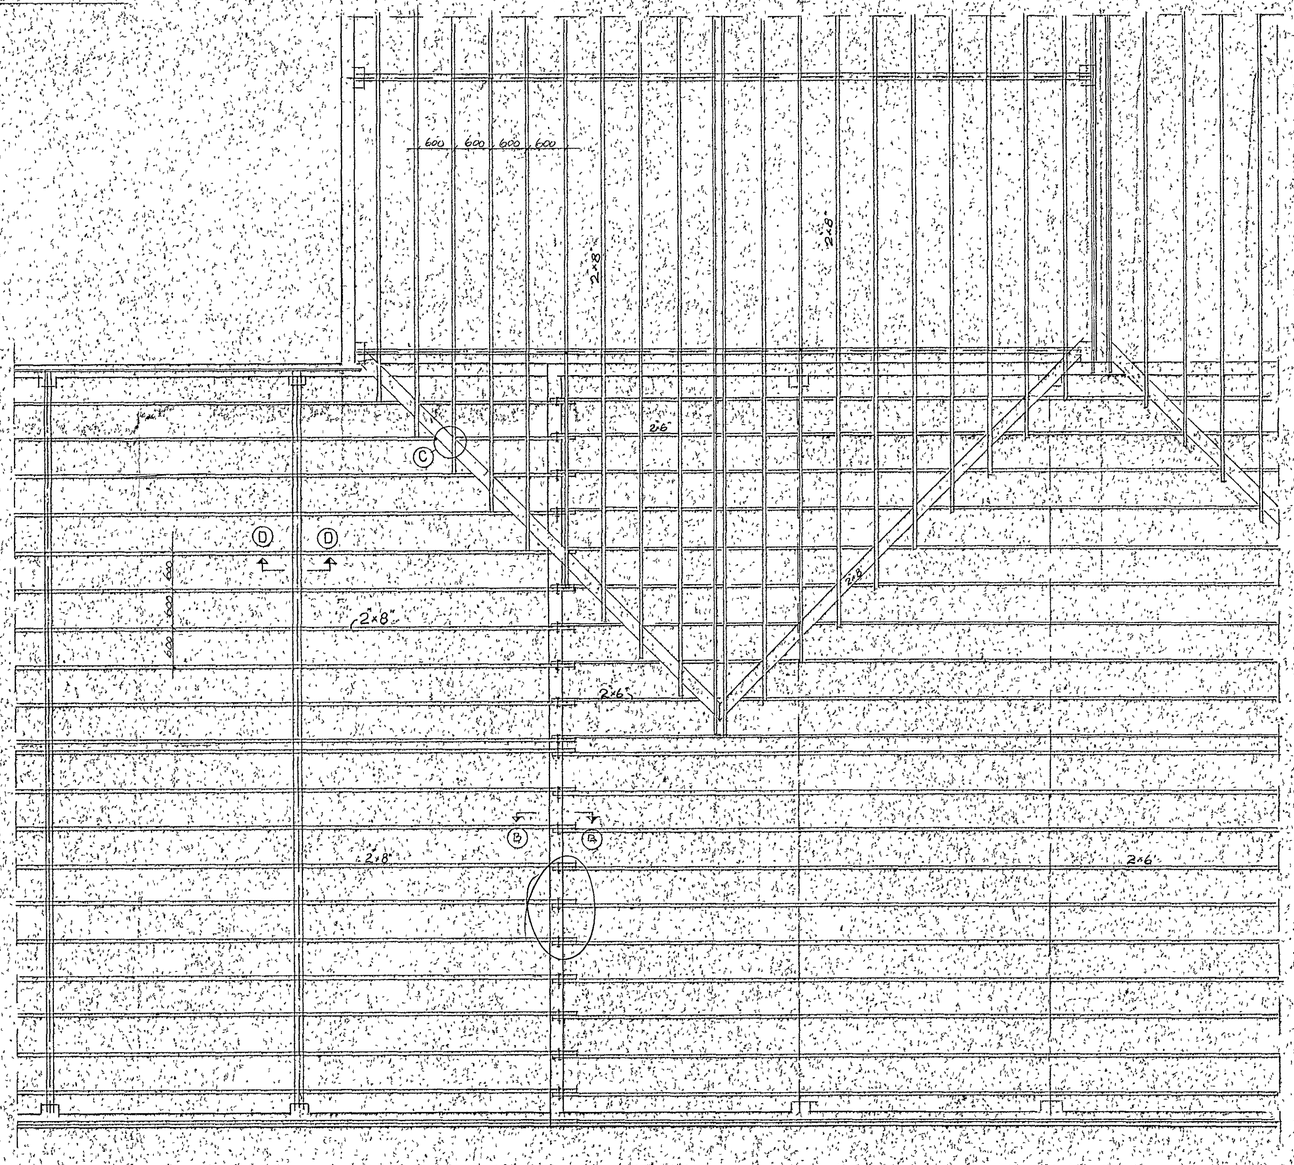

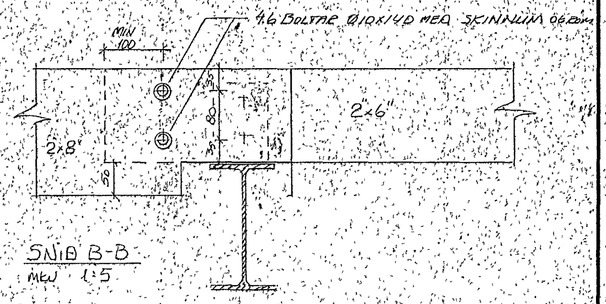

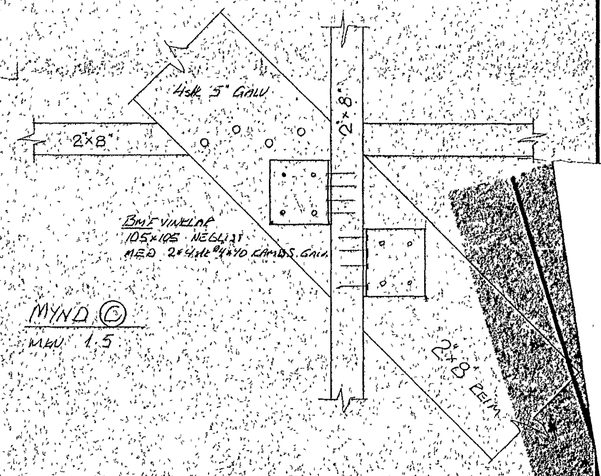

13 DES. 1994

Teiknið við Arnar P hjá Hédni og beðið hann um nýjar teikn

HAFNARFJARÐARBÆR
12 DES. 1994
BYGGINGAFULLTRÚINN

Fjöldi	Heiti	Nr.	Efni	Teikn. nr.	Athugasemd	Blað
Breytingar						

FISKAVER HF.
Eyrartröð 12 Hafnarfirði
Samtenging sperra

HÉÐINN
Stórási 6 - 210 Garðabæ

Mkv.	1:500 / 1:50 / 1:5
Dags	12.12.94
Teikn	SÞ
Reikn.	SÞ
Hannað	Arnar Þórðarson
Teikn. nr.	16
Verk. nr.	