


SKÝRINGAR

VIKT BOTNPLÖTU SKAL VERA 12 CM
 Í MIÐJA BOTNPLÖTU SKAL SETJA JÄRNAGRIND KID # 1/2 30
 NEMA ANNAÐ SÉ TEKIÐ FRAM
 KID MEÐKIR KAMBSTÁL KS 40 SKENTILENGD KID ER 60CM
 Í ÖLL STEYPUKIL SKAL SETJA TENGIJARN KID 1/2 30 L: 100

ÞAR SEM EINHLEIÐA FYLING KEIMUR AÐ VEGJUM SKA SETJA
 KID 1/2 20 LÖÐRÉTT OG KID 1/2 25 LÁRÉTT Í ÞEIRRI
 DRÚR SEM ER FJÆR FYLINGUONI
 ALLAR MÁLSETNINGAR ERU Í CM NEMA ANNAÐ SÉ TEKIÐ
 FRAM +VEMÁL LAGN OG STEYPUSTYKKAHVALS ER Í MM
 STEINSTEYPA Í PLOTUR OG INNVEGGI SKAL VERA S200
 STEINSTEYPA Í ÚTVEGGI SKAL VERA S-250 300 KG SEMENT PR M³
 VATNSSEMENTSTRALA SKAL VERA MINNI EN 0,55. LOFTTINDHÁÐ S-L7.

ALLT LÍFRÆNT EFTI SKAL ÞARLÆGT OG GRÁFIÐ SKAL NIÐUR
 Á FRASTA BOTN FYLINGAREFTI SKAL VERA FRÓSTFRÉTT
 OG ÞRAPPÍST Í MEST 30CM LÖGUM MESTA ÁLAG A
 SÖKKLA ER 3,47 KG/CM² (0,347 MN/M²)

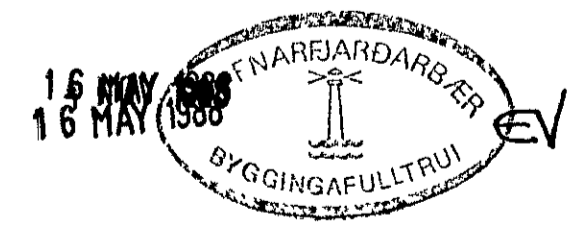

BÓLFKÓTA Í BILGEYMSLU, ANDDYKI OG STOFU BÆRÉTT 05 05 1988

SÁ TEIKNINGU L-I VEGNA STOKKA Í MÓT		1988 APRIL
FAGRADERG 24 HAFNARFIRÐI		MKV
SÖKKLARI		150 I 20
BYGGINGAFLUTRUI		TEIKNING
54223		3-1