


FRH sjá teikn. nr 1032-V-155


ÁSKILIÐ, ELÐRI TEIKNING OGILD

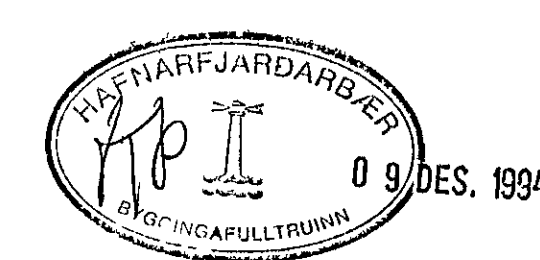

OFNASKRÁ								VALDIR OFNAR			
OFN NR.	AFL (W)	MESTA LENGD (mm)	MESTA HÆÐ (mm)	STADS. OFNLOKA	STÚTAR	FESTING	STILLIGILDI OFNLOKA Kv	HEITI OFNS	HÆÐ OFNS (mm)	LENGD OFNS (mm)	AFL OFNS (W)
105-1	570	800	280	Framrás	CD	Steinvegg					
105-2	570	800	280	Framrás	CD	Steinvegg					
105-3	570	800	280	Framrás	AB	Steinvegg					
105-4	570	800	280	Framrás	AB	Steinvegg					
△105-5	3172	2200	700	Bakrás	AD	Létta vegg					
AFKÓST: 5452 W								AFKÓST: W			


Í ofnaskrá er gefin upp mesta stærð stálöfna, nauðsynleg varmagjöf og tengistaðir. Varmagjöfina skal miða við ofna á vegg án hindraðs loftatrymis að ofni. Ofnar skulu valdir fyrir hitamun  $\Delta T=40^\circ C$  og skulu þeir hafa viðurkenningu frá lönteknistofnun Íslands um að þeir standist kröfur ÍST 69.1. Ofnarnir skulu þrýstþröfðir við minnst 0,8 MPa vatnsþrýsting. Ofnarnir skulu afhentir grunnaðir á byggingarstað, með festingum eins og tilgreint er í ofnaskrá. Á öllum ofnum skal vera loftskrúfa.

TENING OFNA


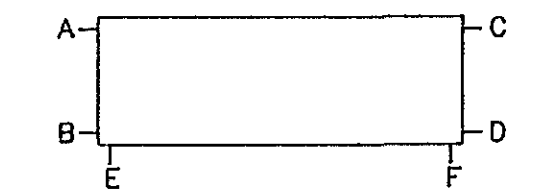


Skýringar

Sjá skýringar fyrir hitalagnir á teikningu nr. 1032-V-116. Sjá skýringar og tákni á teikningu nr. 1032-V-01. Sjá demigerðar sérmyndir á teikningu nr. 1032-V-03 og nr. 1032-V-04.

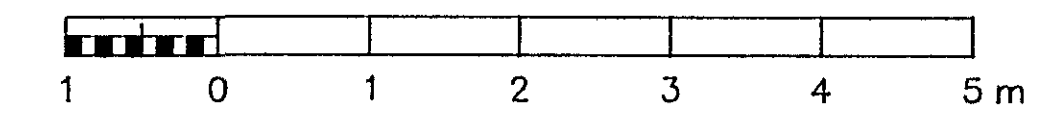

A	5	Pr. á laugþýgan við hlöðu, ofni nr 5 setti við 30.11.94
NR	FJÖLDI	BREYTINGAR
		DAGS SAHM

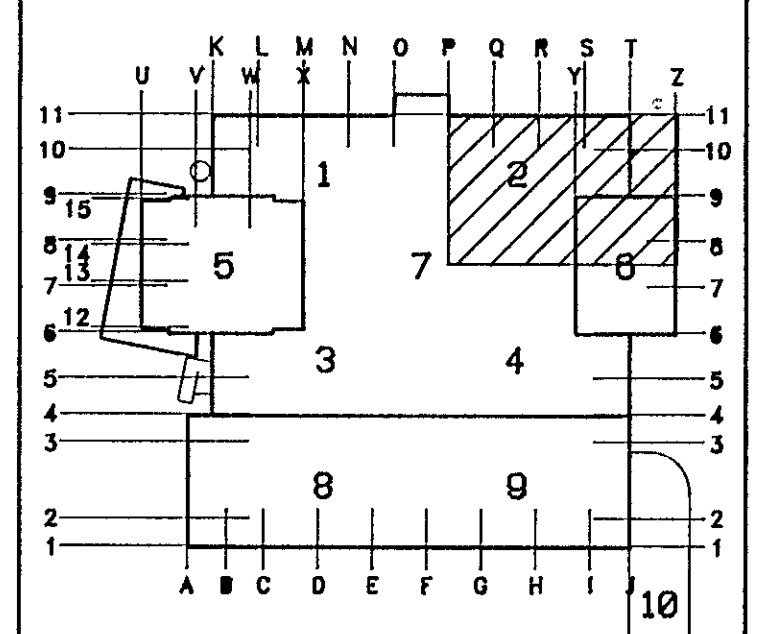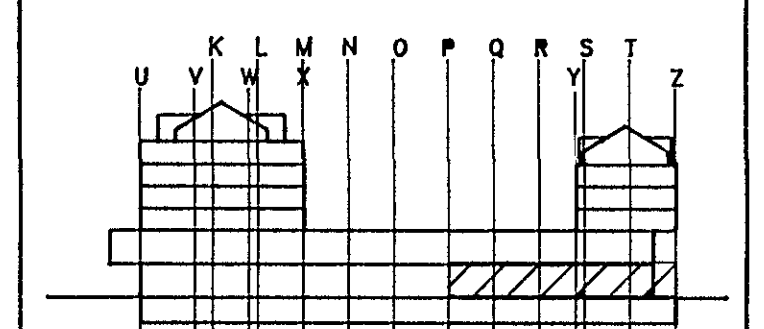

**MIDBÆR HAFNARFJARDAR**  
FJARDARGATA 13-15

ALMENNA VERKFRÆÐISTOFAN HF  
FELLSMÖLA 26 - 108 REYKJAVÍK  
SÍMI (01) 88 8100 FAX (01) 660284

HITALAGNIR  
1.HÆÐ, 0105, VERSLUN 10-11  
GRUNNMÝND, HL.2

MÁL 1:50  
DAGS 13/09 1994  
TEIKNING NR. 1032-V-232  
BREYTING NR. A