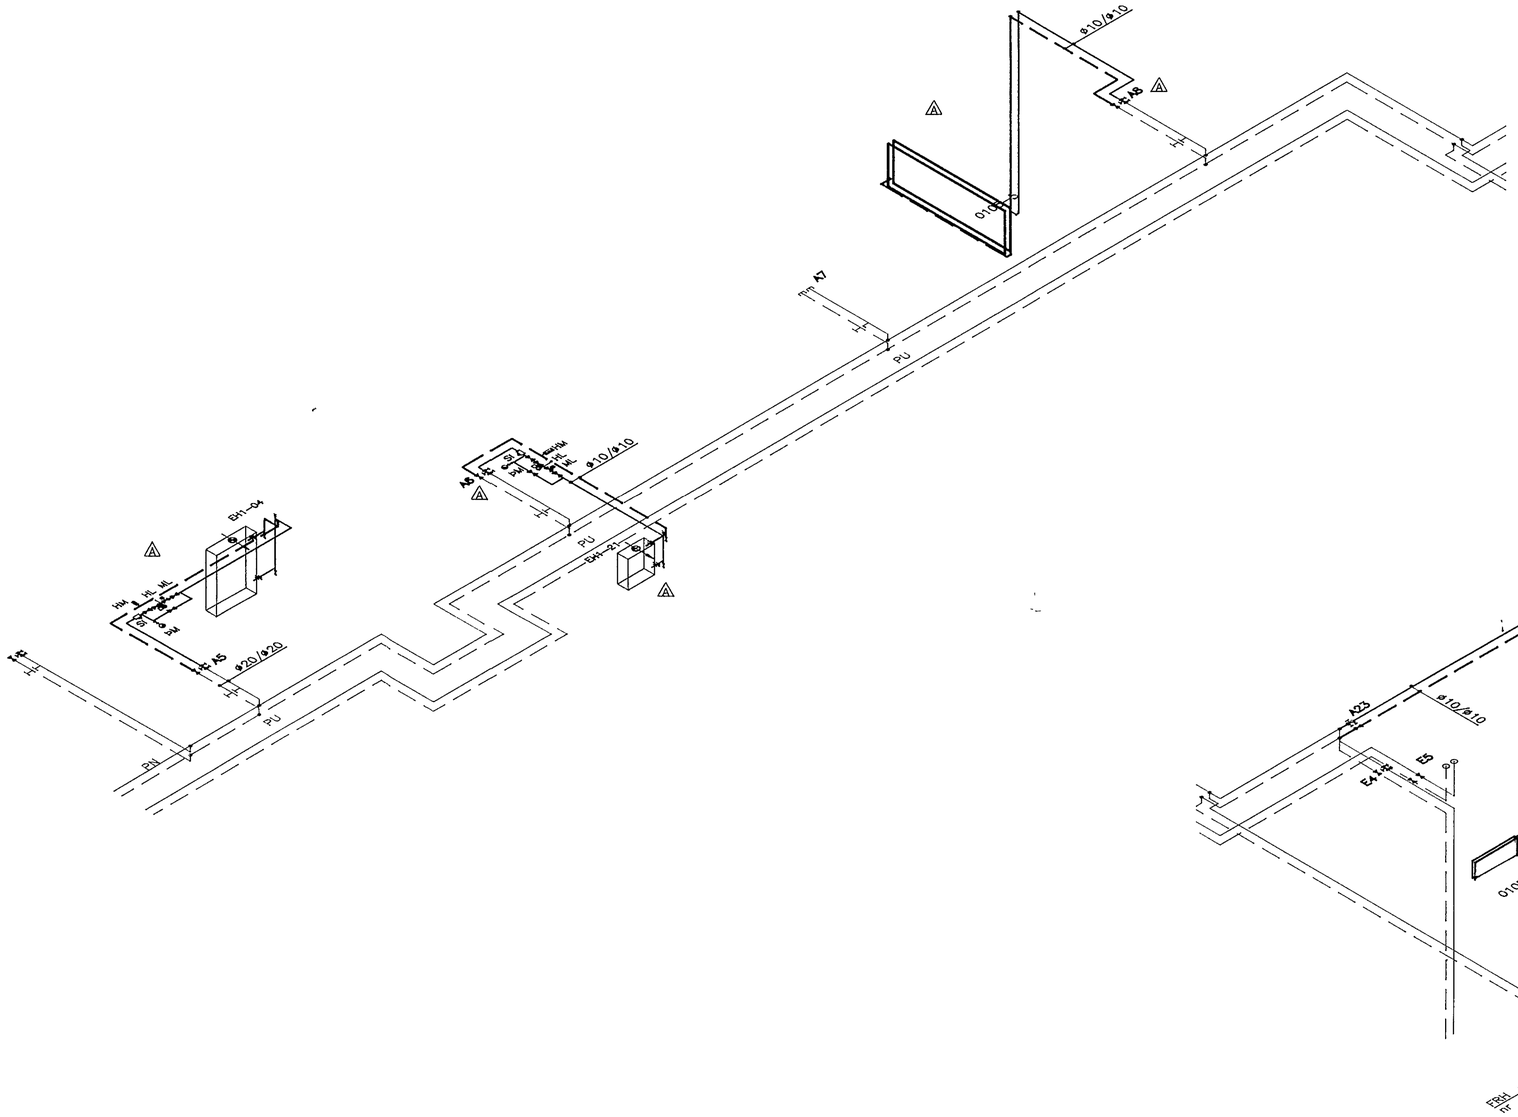

ÁSKILIÐ, ELDRI TEIKNING ÓGILD

HAFNARFJARÐARBÆR BYGGINGAFULLTRÚINN 09 DES. 1994

Skýringar

Sjá skýringar fyrir hitalagnir á teikningu.nr. 1032–V–116.
Sjá skýringar og tákn á teikningu nr. 1032–V–01.
Sjá dæmigerðar sérmyndir á teikningu nr. 1032–V–04.

1 0 1 2 3 4 5 m

NR	FJÖLDI	BREYTINGAR	DAGS	SAMÞ
A	5	Br. á langsgrum við hitara, ofnl nr 5 bætt við	30.11'94	ÞÁ

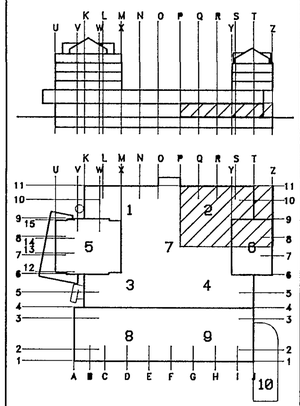

MIÐBÆR HAFNARFJARÐAR

FJARÐARGATA 13–15

ALMENNA VERKFRÆÐISTOFAN HF
FELLSMÚLA 26 – 108 REYKJAVÍK
SÍMI (91) 678100 FAX (91) 680284

HEITI
HITALAGNIR
1.HÆÐ, 0105, VERSLUN 10–11
RÚMMYND, HL.2

MÁL 1:50

HANNAÐ	TEIKNAÐ	YFIRFARIÐ	SAMÞ.
		ÞÁ	S.J.

DAGS 13/09 1994

TEIKNING NR. 1032–V–242 BREYTING NR. A