


**L Tekjalisti**

- HG1 Hjööðgildra, t.d Lindab SLU-500-900
- HG2 Hjööðgildra, t.d Lindab SLU-400-900
- HG3 Hjööðgildra, t.d Lindab SLU-315-900
- HG4 Hjööðgildra, t.d Lindab SLU-250-900
- ▲ HN Hitanerni, t.d Stafa FKT 30
- ID1 Innblástursdreifari, t.d Lindab UFO-PCA-315
- ID2 Innblástursdreifari, t.d Lindab UFO-PCA-250
- ID3 Innblástursdreifari, t.d Lindab UFO-PCA-125
- LHV1 Hitari  
Afkast 3900 m<sup>3</sup>/t, v(max)=3m/s  
Hitaveita Tinn=80°C, Tút=40°C  
Loft Tinn=15°C, Tút=22°C
- SP1 Stillskipjal, 2100 m<sup>3</sup>/t, t.d Lindab DSU 400
- SP2 Stillskipjal, 1800 m<sup>3</sup>/t, t.d Lindab DSU 400
- ▲ VR1 Vegggrist, 530 m<sup>3</sup>/t, t.d Riscanco C10-800x150
- VR2 Vegggrist, 330 m<sup>3</sup>/t, t.d Riscanco C10-600x150
- ▲ UD1 Útsogventill, 494 m<sup>3</sup>/t, t.d Lindab UPO-PCA-250
- ▲ UD2 Útsogventill, 200 m<sup>3</sup>/t, t.d Lindab UPO-PCA-160
- ▲ UD3 Útsogventill, 120 m<sup>3</sup>/t, t.d Lindab UPO-PCA-125
- ▲ UD4 Útsogventill, 70 m<sup>3</sup>/t, t.d Lindab UPO-PCA-100
- ▲ UD5 Útsogventill, 70 m<sup>3</sup>/t, t.d Lindab KU-100+VG
- ▲ UD6 Útsogventill, 100 m<sup>3</sup>/t, t.d Lindab UPO-PCA-125
- PB1 Prystibox, 500 m<sup>3</sup>/t, t.d Lindab MBT-1-250/315
- PB2 Prystibox, 300 m<sup>3</sup>/t, t.d Lindab MBT-1-200/250
- PB3 Prystibox, 100 m<sup>3</sup>/t, t.d Lindab MBT-2-125/125

**Skýringar**



Innblásið ferskloft 3900 m<sup>3</sup>/t  
 Útsogið loft 4600 m<sup>3</sup>/t  
 Yfirfall frá göngugötu 700 m<sup>3</sup>/t

Sjá demingdar sérmyndir á teikningu nr. 1032-V-493

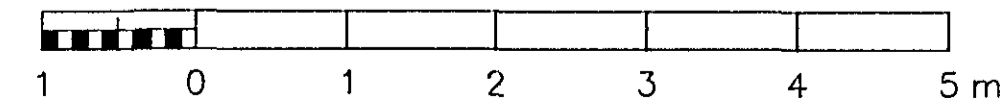

*Þekkið er samþ hönnuðar stöfnanna*

A	21	Br á ristum Kötum br hitanerni	13.10.94	DA
Útsogventill betti við Verkmörk sett				
NR	FJÖLDI	BREYTINGAR	DAGS SAMP	

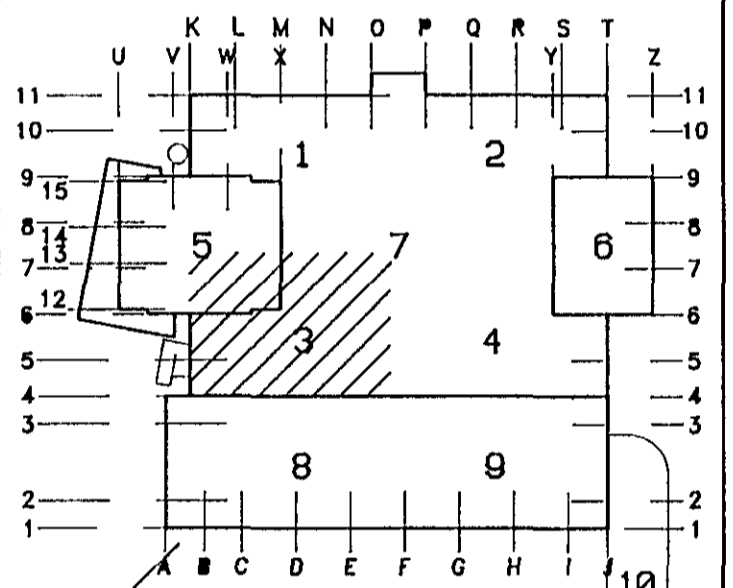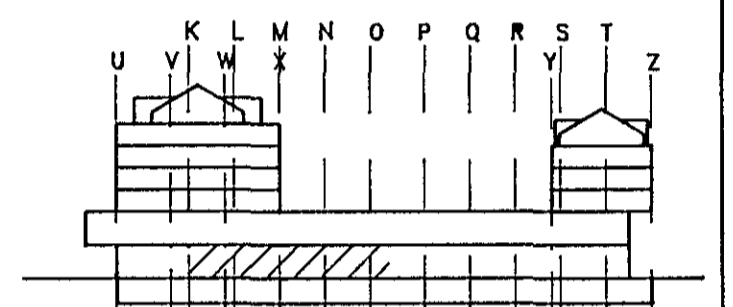

**BÚNAÐARBANKI ÍSLANDS**  
 FJARDARGATA 13-15

**ALMENNA VERKFRÆDISTOFAN HF**  
 FELLSMÖLA 26 - 108 REYKJAVÍK  
 Sími (91) 888100 FAX (91) 880284

HEITI  
**LOFTRÆSING**  
 1.HÆÐ, 0111  
 GRUNNMYND HL.3

1:50  
 LÖGMAÐUR TEIKNINGARFRAMAÐUR SAMP  
 DAGS  
 05/10 1994  
 TEIKNING NR. 1032-L-473 BREYTING NR. A

