
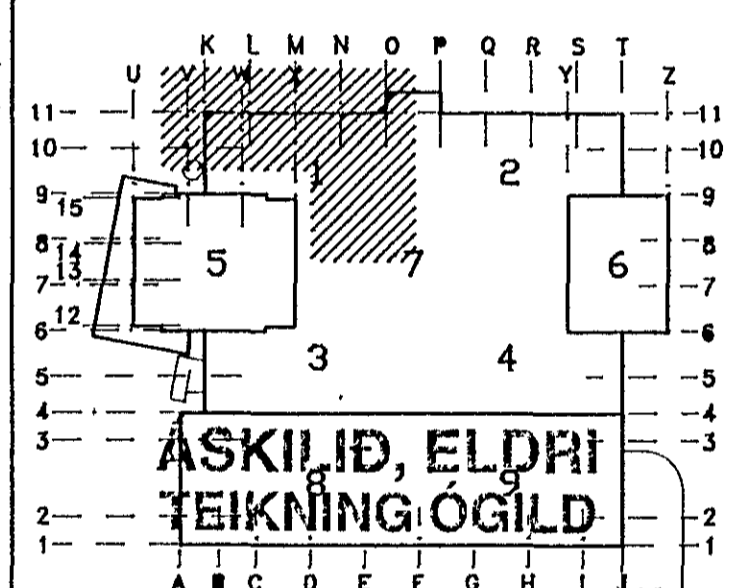


A	2	TENGIJÁRNHUM BREYTT TILVIÐISN BATT INN	18.06.93	AV
NR	FJÖLDI	BREYTINGAR	DAGS	SAMP

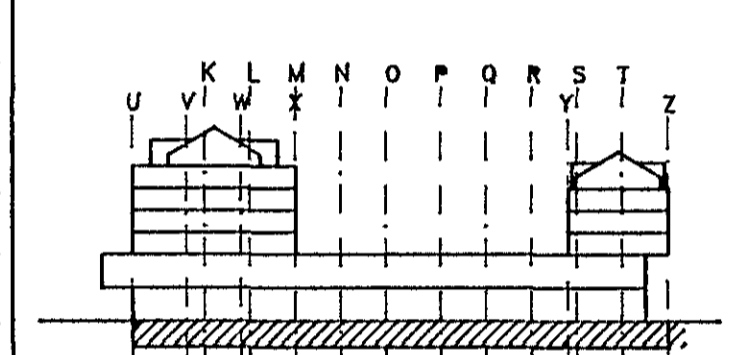

ASKILD, ELÐRI
TEIKNING OGILD

21 JUN 1993

MIDBÆR
HAFNARFJARÐAR
FJARÐARGATA 13-15

ALMENNA
VERKFRÆÐISTOFAN HF

PELLSMOLA 26 - 108 REYKJAVÍK
SMÍ (91) 678100 FAX (91) 680284

HEITI:
BURÐARVIRKI
O. HÆÐ. HLUÐI 1
BOTNPLATA. GRUNNMÝND

MÁL
1:50

HAUNAB
G.S. TELJUNAB G.S. YFIRVAÐIð SAMP. 57

DAGI
18/05 1993

TEIKNING NR.
1032-B-110

BREYTING NR.
A