
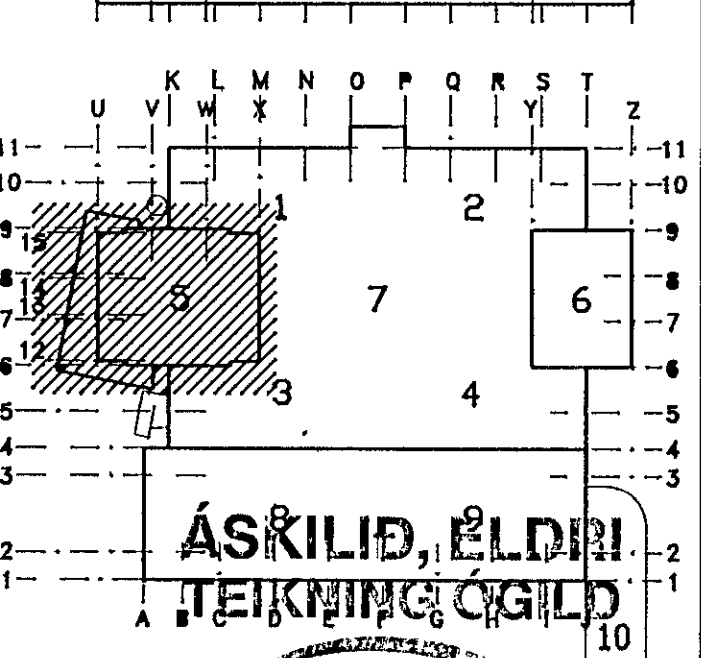


**SKÝRINGAR:**  
 ÓSKILGREIND JÄRN ERU INNAN HAFBILS EÐA SÚLUBILS.  
 GRUNNBENDING NEÐRI BRÚNAR PLÖTU ER K12 M 250 Í BÄÐAR ÁTTIR.  
 GRUNNBENDING EFRI BRÚNAR PLÖTU ER K12 M 300 Í BÄÐAR ÁTTIR.  
 STYRKING PLÖTU YFIR SÚLUM SJÁ SÉRMYNDIR A-178 OG B-178.  
 GÖT Í PLÖTU OG VEGGI SJÁ GATAPLAN, TEIKN. GAT:19-51.  
 YIDBÓTARJÄRNBENDING VID OP Í PLÖTU OG VEGGI SJÁ ALMENNAR SKÝRINGAR Á TEIKN. 101 OG ALMENN DEILI Á TEIKN. 102.

NR	FJÖLDI	BREYTINGAR	DAGS	SAHF
B	1	Götum breytt	10/93	U/H
A	1	Ranglega staðsett gott fellt út	21/09/93	U/H

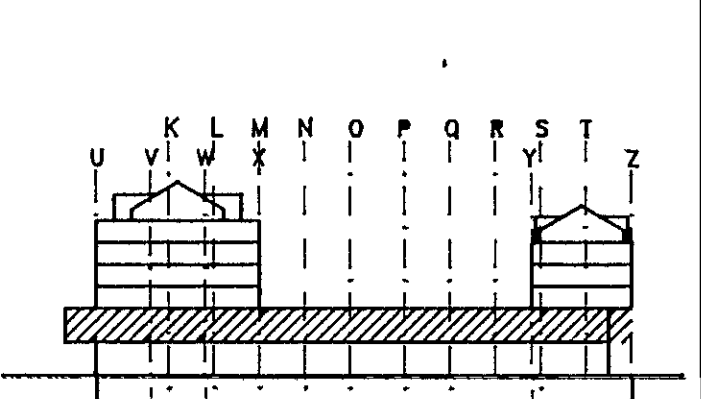

ÁSKILID, ELDRÍ  
 TEIKNINGU-GILD  
 14 OCT 1993  
 HAFNARFJARDAR  
 BYGGINGAFLUTRÚ

**MIDBÆR**  
**HAFNARFJARDAR**  
 FJARDARGATA 13-15

ALMENNA  
 VERKFRÆÐISTOFAN HF  
 FELLSMÍLA 28 - 105 REYKJAVÍK  
 SÍMI (01) 678100 FAX (01) 680284

HEITI  
 BURÐARVIRKI  
 2. HÆÐ. HLUTI 5  
 GÓLFPLATA. GRUNNMYND

MÁL. 1:50  
 HANNAR Ú.A. TELINGAD S.J. YFIRFARJAF S.J. SAHF. S.J.  
 DAGS 01/09 1993  
 TEIKNING NR. 1032-B-175 BREYTING NR. B