
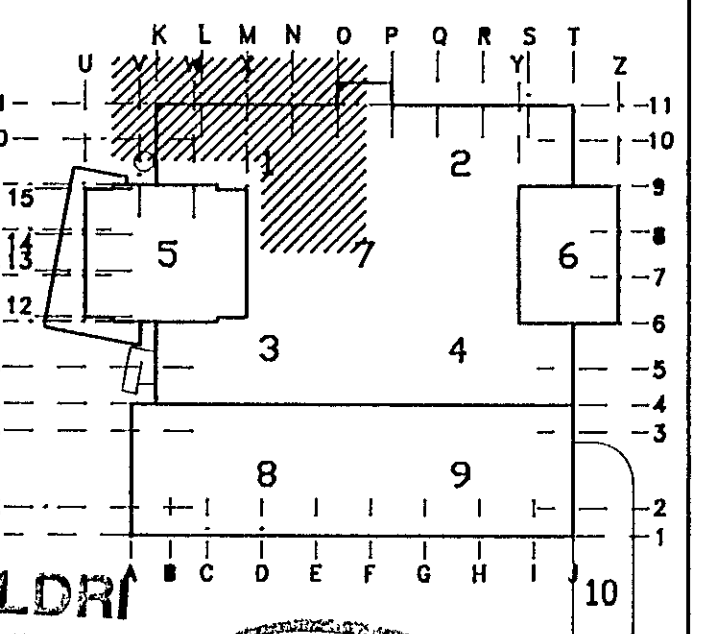



SKÝRINGAR:

ÓSKILGREIND JÁRN ERU INNAN HAFBILS EDA SÚLUBILS.
 GRUNNBENDING NEÐRI BRÚNAR PLÖTU ER K10 M 250 Í BÁÐAR ÁTTIR.
 GRUNNBENDING EFRI BRÚNAR PLÖTU ER K10 M 250 Í BÁÐAR ÁTTIR.
 STYRKING PLÖTU YFIR SÚLUM SJÁ SÉRMYNDIR B-188 OG C-188.
 GÖT Í PLÖTU OG VEGGI SJÁ GATAPLAN, TEIKN. GAT-19-52.
 VIBBÓTARJÁRN BENDING VID OP Í PLÖTU OG VEGGI SJÁ ALMENNAR SKÝRINGAR Á TEIKN. 101 OG ALMENN DEILI A TEIKN. 102.

NR	FJÖLDI	BREYTINGAR	DAGS	SAMP
C	2	Stigi ferðr og lagagat fellt út	12.11.93	U.F.
B	1	Götum bætt inn	02.11.93	U.F.
A	2	Götu bætt inn og hlíf C	01.10.93	U.F.

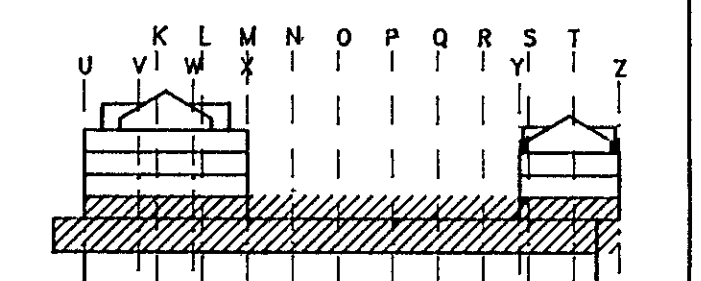

ÁSKILD, ELÐRI
TEIKNING OGILD

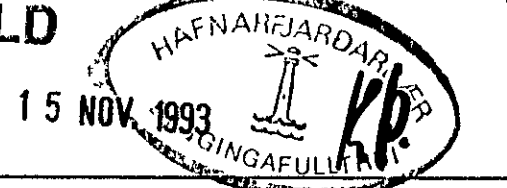

MIDBÆR
HAFNARFJARÐAR
 FJARÐARGATA 13-15

ALMENNA
 VERKFRÆÐISTOFAN HF
 FELLSMÖLA 28 - 108 REYKJAVÍK
 Sími (91) 678100 FAX (91) 680284

HEITI: **BURDARVIRKI**
3. HÆÐ. HLUTI 1
 ÞAKPLATA. GRUNNMYND

SKALA: 1:50

HANNAÐ: Ú.A. TEIKNAR: S.J. YFIRSKILD: S.J. SAMM.: S.J.

DAGS: 01/09 1993

TEIKNING NR: **1032-B-181** BREYTING NR: **C**