


ATH: Δ ∇ ∇ ∇
 A) undanskildu svæði 6, 9/1, L=1,5m á hluta 5, ma. í síðu, lagnanna nota samfelld járn.
 B) súlulíni, K12, m 300, ásamt þéttingu yfir súlum K12, m 300, L=2400, almanni (1200 frá miðlinu) og K12, m 300, L=2700; í línunum O og F (1500 frá miðlinu) og línu Q (3,6m).
 C) hallurum K16, m 250.

SKYRINGAR:
 ÖSKILGREIND JARN ERU INNAN HAFBILS EDA SÚLUBILS.
 GRUNNBENDING NEÐRI BRUNAR PLOTU ER K12 M 250 Í BÄÐAR ÁTTIR.
 STYRKING PLOTU YFIR SÚLUM SJA SERMYNDIR A-134 OG D-134.
 VÍÐBOTARJARNBENDING YDÍP PLOTU OG VEGGI SJA ALMENNAR SKYRINGAR A-TEIKN 101 OG ALMENN DEILLA TEIKN 102.

D	Ath. brytt	28/09/93	U/F
C	Ath. boett inn	26/09/93	U/F
B	Víddótar málsetning	20/09/93	U/F
A	Tengingum l. hæðar ferð inn	15/06/93	U/F

NR. FJÓLDI: Breytingar Dags Sámþ.

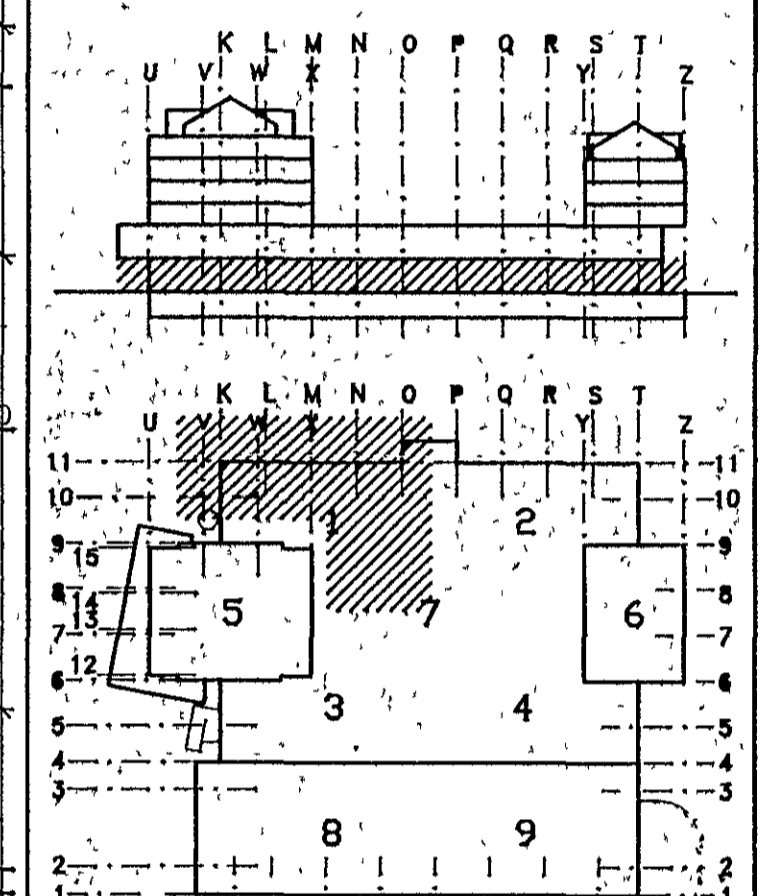

ASKILID, ELDRÍ
 TEIKNING OGILD
 08 SEP 1993 BYGGINGAVALFRÁM
 09 SEP 1993

MIDBÆR
HAFNARFJARDAR
 FJARDARGATA 13-15

ALMENNA
 VERKFRÆÐISTOFAN HF
 FELLSMÓLA 26 - 106 REYKJAVÍK
 Sími (01) 678100 Fax (01) 600284

HEITI
BURDARVIRKI
 1. HÆÐ. HLUTI 1
 GÖLFPLATA, GRUNNMYND

SKALA: 1:50
 HANAN: U.A. TEIKNAR: S.J. VITAFRÁND: S.J. SAMM.: S.J.
 DAGS: 18/05 1993
 TEIKNING NR.: 1032-B-126 Breyting nr.: D