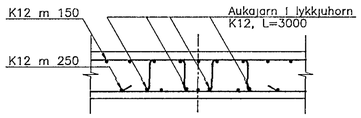

1 SNIÐ 134|134 M. 1:20

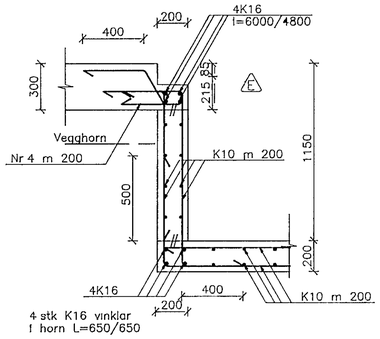

2 SNIÐ 129|134 M. 1:20

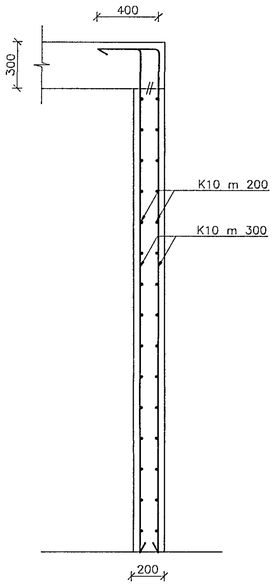

3 SNIÐ 129|134 M. 1:20

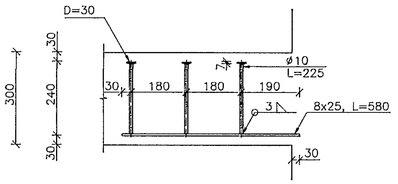

4 Snið 134|134 M. 1:10

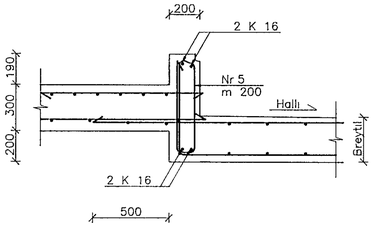

D ATH 1

5 SNIÐ 131|134 M. 1:20

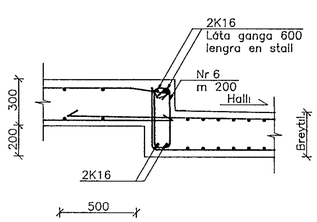

D 6 SNIÐ 130|134|131 M. 1:20

NR. 11

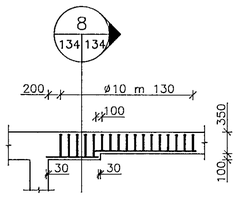

7 SNIÐ 134|134 M. 1:50

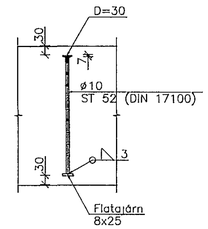

8 SNIÐ 134|134 M 1:10

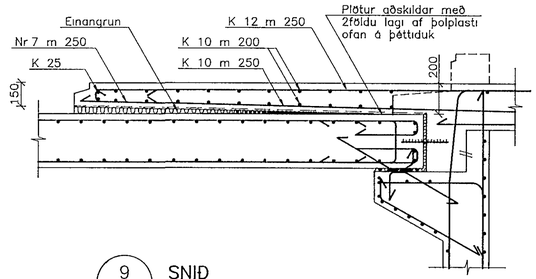

9 SNIÐ 128|134|196 M. 1:20

F	3	Sérm E og lykkjum 10-13 bætt inn	30 09 93 UA
E	2	Sniði 2 breytt	08 09 93 UA
D	4	Sniðum 5 og 6 breytt	01 09 93 UA
C	2	Tilvísunum breytt	24 08 93 UA
B	2	Sérmynd D og sniði 1 bætt við	20 08 93 UA
A	1	Sérmynd B felld út	13 08 93 UA
NR	FJÖLDI	BREYTINGAR	DAGS SAMÞ

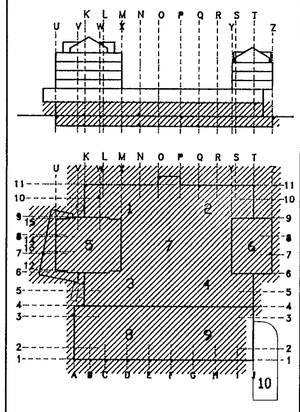

Sula
O – 5,6,7,8,9
P – 5,6,9
L – 5,10
M – 5,7,8,10
N – 5,6,7,8,9,10
Q – 5,6,7,8,9,10

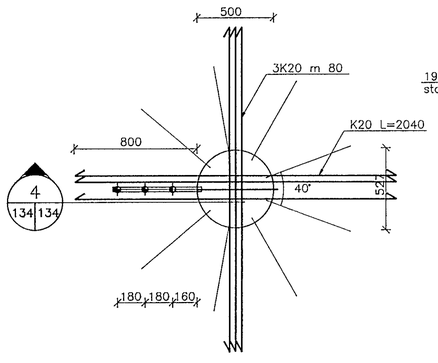

A SÉRMYND 126|127|128|129|134 M. 1:20

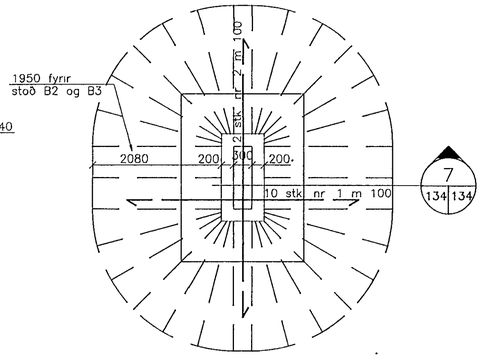

C 132|133|134 SÉRMYND (Plötustyrking yfir súlum í ytri kjallara) M. 1:50

F ATH
Í STAÐ PLÖTUSTYRKINGAR SBR SÉRMYND C MÁ NOTA PLÖTUSTYRKINGU SBR SÉRMYND E

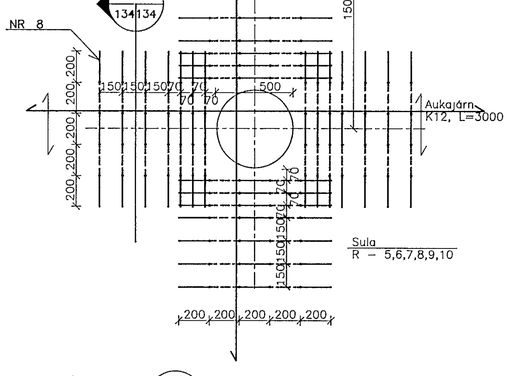

D 127|129|134 SÉRMYND, M. 1:20

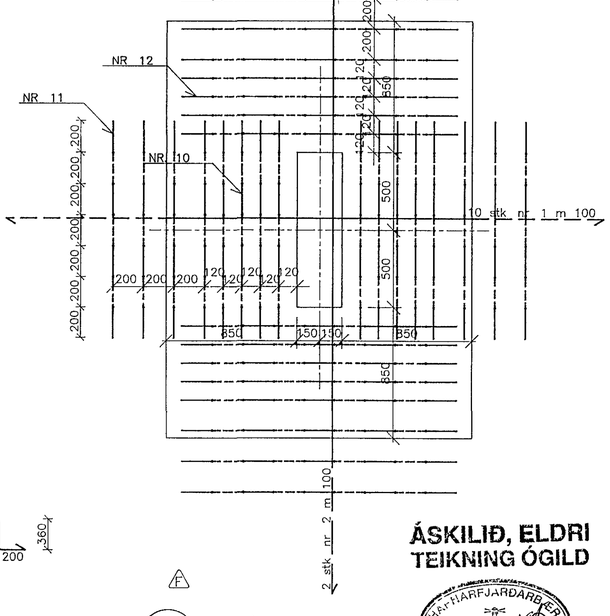

F

E 134 SÉRMYND, M. 1:20

D ATH 1

Þar sem járn upp í stall hafa þegar verið steypt inn í plötu, skal fyrir miðjum stalli bora K10 m 500, L=300 (150+150), teina niður í plötu langs eftir stalli. Efst á teina skal síðan festa K12 langjárn

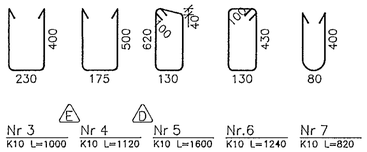

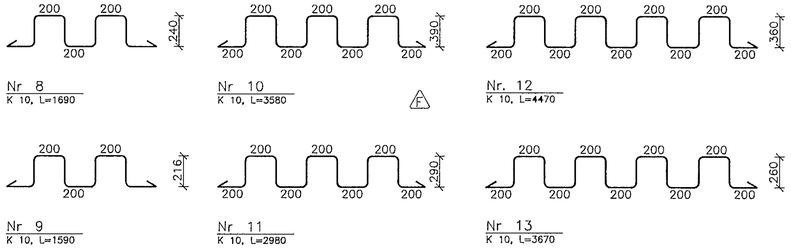

ÁSKILIÐ, ELDRI TEIKNING ÓGILD

HAFNARFJARÐARBÆR
29 SEP 1993
BYGGINGAFULLTRÚINN

MIÐBÆR
HAFNARFJARÐAR
FJARÐARGATA 13–15

ALMENNA VERKFRÆÐISTOFAN HF
FELLSMÚLA 26 – 108 REYKJAVÍK
SÍMI (91) 678100 FAX (91) 680284

HEITI
BURÐARVIRKI
O. OG 1.HÆÐ HLUTI 1,2,3,4,5,6,8,9
PLATA, SÉRMYNDIR OG SNIÐ

MÁL 1:5 / 1:10 / 1:20 / 1:50 /

HANNAÐ	TEIKNAÐ	YFIRFARIÐ	SAMÞ.
Ú.A.	H.S.		57

DAGS 18/05 1993

TEIKNING NR. 1032–B–134 BREYTING NR. F