


HEILBRIGÐISEFTIRLIT
 HAFNARFJARDARSVÆÐIS
 Heilsgæslustofnun Sólvangi
 Pósthólf 440 222 Hamaríjörður
 Sími 652600

*22. NOV 94 Samþ
 Einar H. Einarsson*

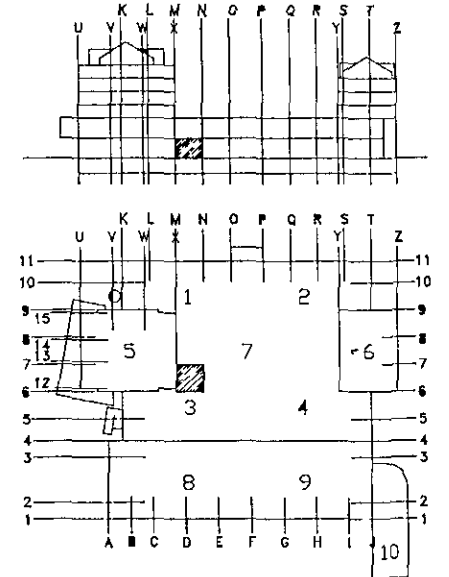

OFAN VID ELDAVÆL KOMI
 VIFTA MED KOLSÍU.
 LOFTRÆSINGARBYR BYÐUR AD ÖBREYTTU
 EKKI UPP Á MÖGULEIKA TIL STEIKINGAR
 EDA ALMENNARR MATARGERÐAR
 Í HÚSNÆÐI FISKBÚÐAR

22 NOV. 1994
 HAFNARFJARDARBYR
 BYGGINGA-FULLTRUINN

BREYTING	FJÖLDI	BREYTT	DAGSETNING	UNDIRSKRIFT
VERKHEITI: MIDBÆR HAFNARFJARDAR FJARDARGATA 13-15			LOFTRÆSING 1. HÆÐ. HLUTI 3. FISKBÚÐ ÓDÝRI FISKMARKADURINN EGNARHLUTI 0113	
Rafn Guðmundsson TFR Brautarholt 8 105 Reykjavík Sími: 62 01 12 Fax: 62 13 65			SKALI: 1:50	
DAGSETNING 22.11.94	UNDIRSKRIFT <i>Rafn Guðmundsson</i>		TEIKNING NR: LR:22-13C	BREYTT