


GRUNNMYND 1 HÆÐAR

Samþykkt þarnt
 08 MAY 2014
 Byggingafulltrúinn í Hafnarfirði
 Fh Sigurður Steinar Jonsson

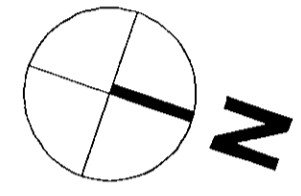

BREYTINGAR

- 1 25 4 14 - Breytingar á einangrun, útvæggiaklæðningum, sorpgæymslu og innihurðum. Skýðiveggur glen bætt við á verond 2 hæðar
- 2
- 3

FURUÁS 43 HAFNARFIRÐI

ADALUPPDRATTUR	1.02
Grunnmynd 1 Hæðar	Dags 03 07 07 M kv 1 100

RYMA arkitektar
 Laugavegur 17, 110 Reykjavík sími 698 5665 www.ryma.is kt: 711003-2310
 netfang: gunnar.pall@ryma.is Gunnar Pall Kristjánsson arkitekt kt: 290405-3475-2

Gunnar Pall