
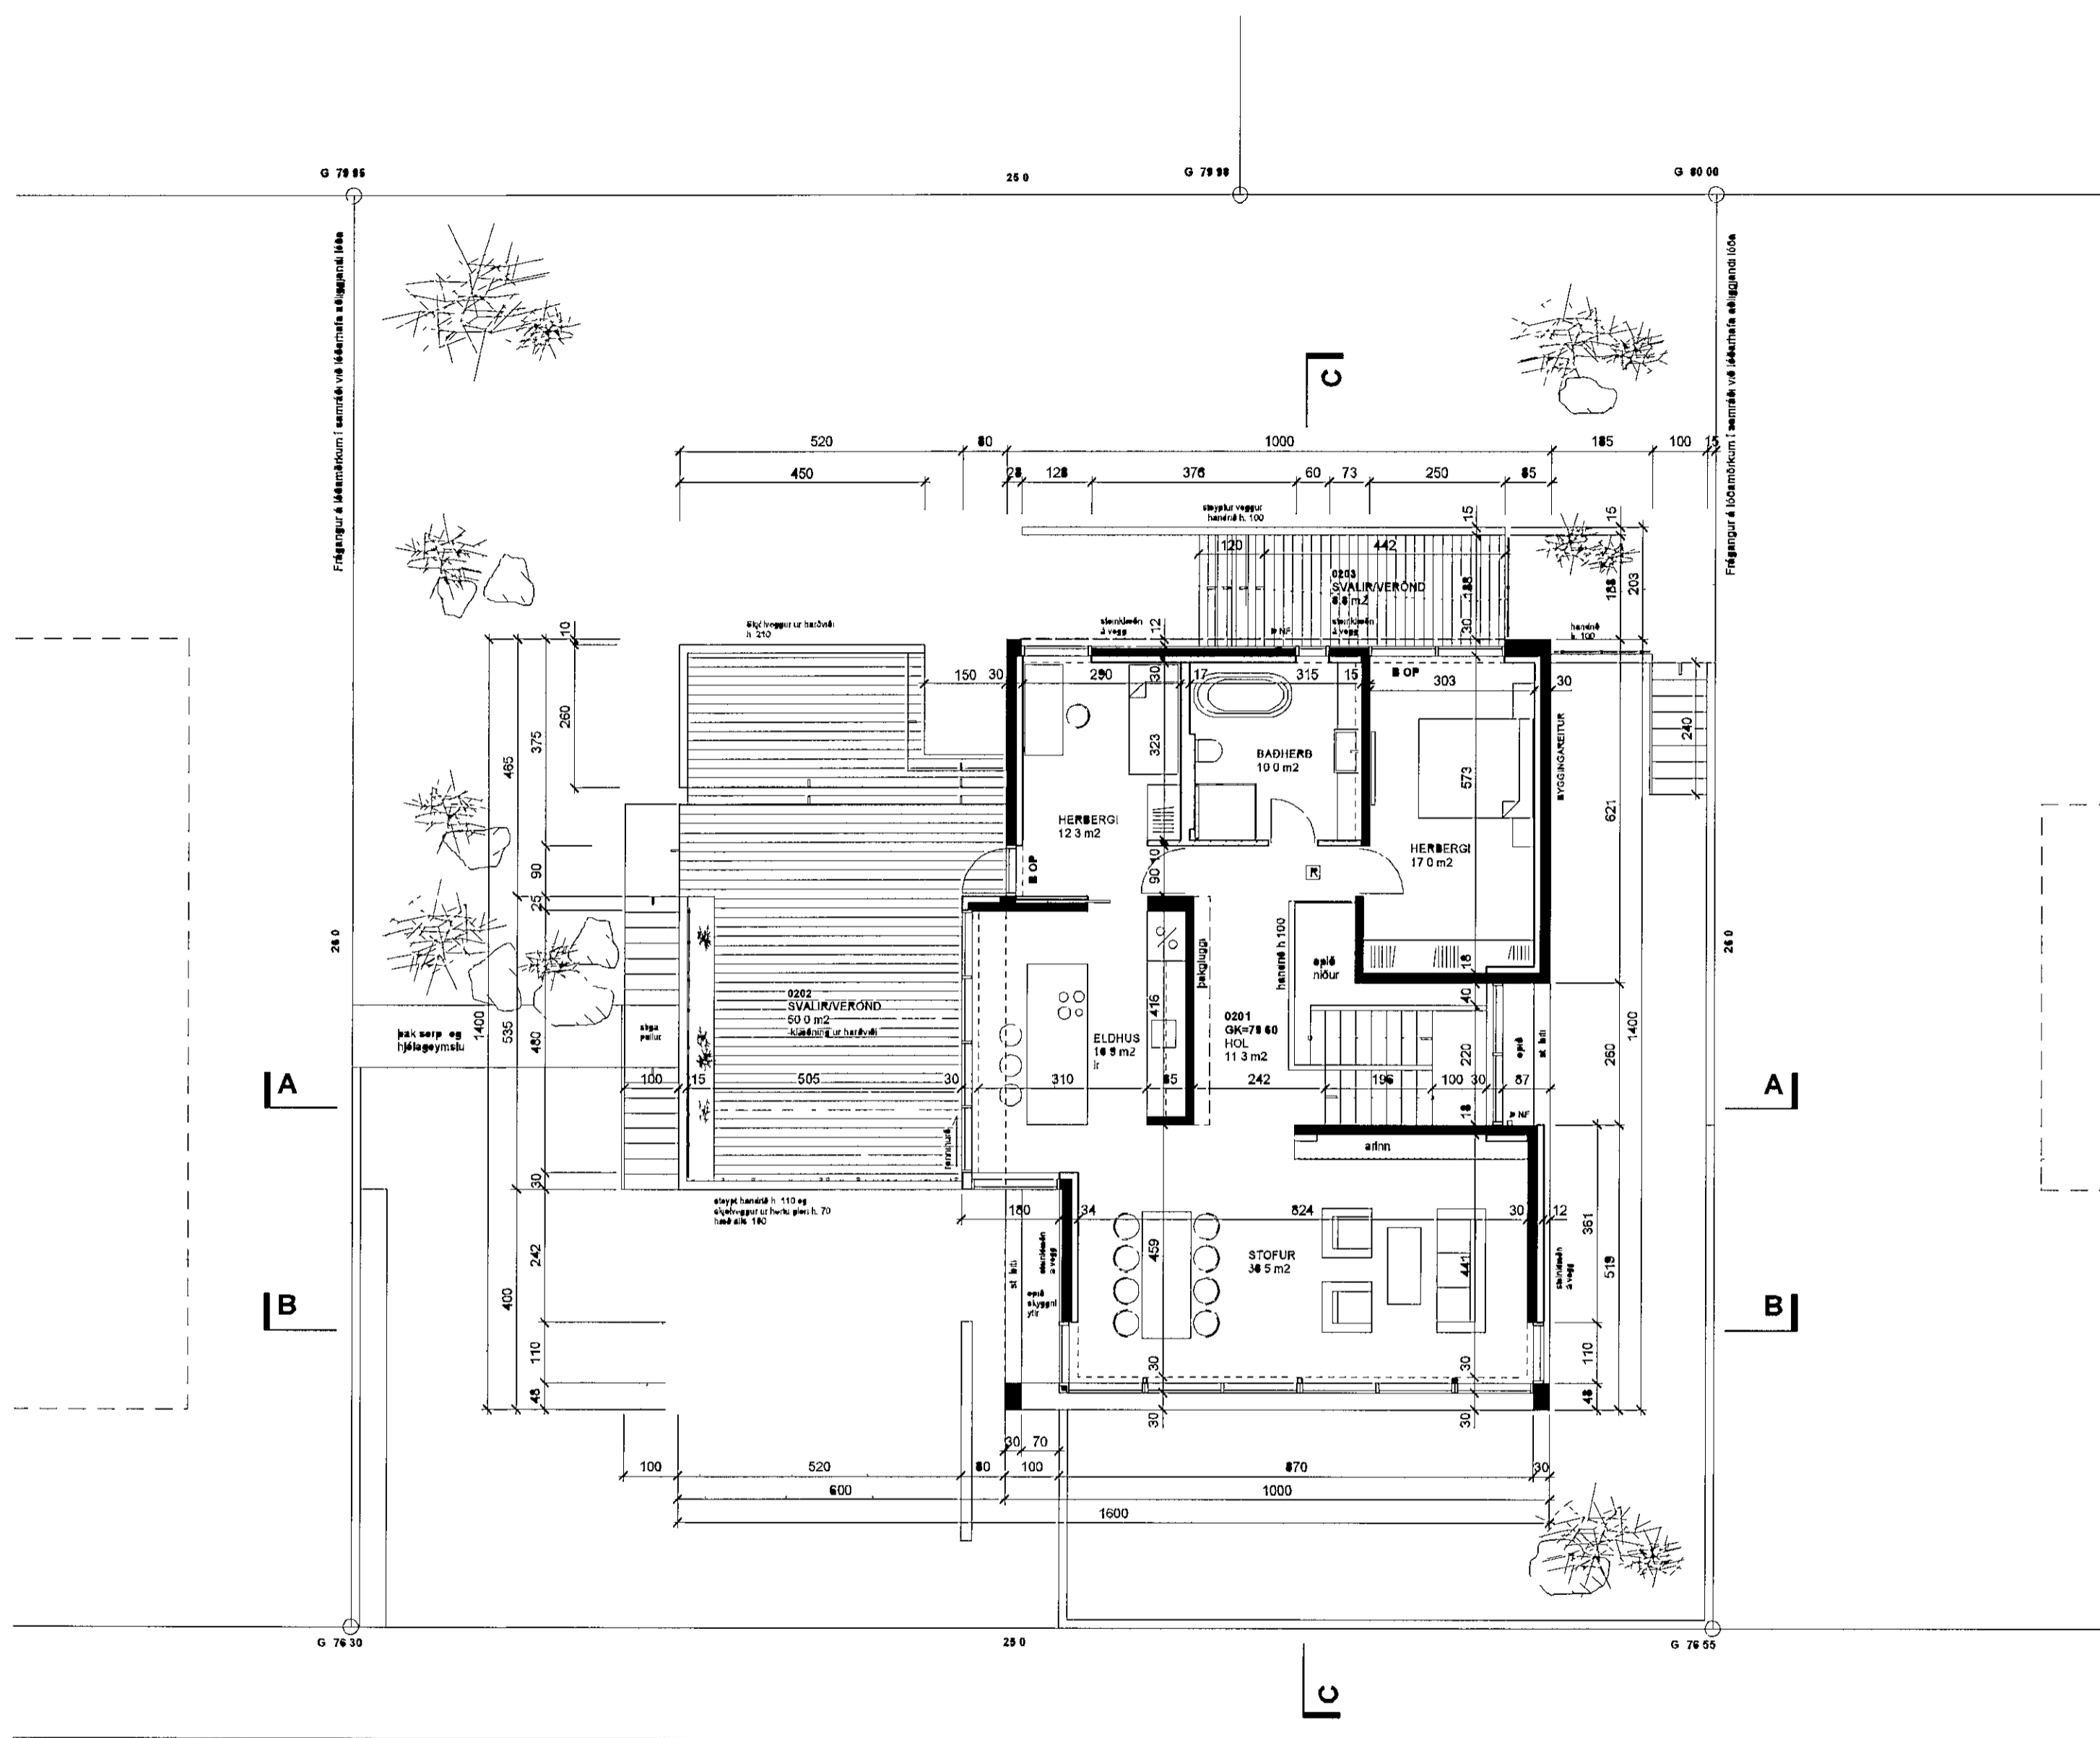


08 MAY 2014

Byggingaflittrúnn 'Höforn' í
Fh Sigurdur Sveinsson

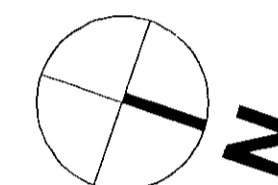

GRUNNMYND 2 HÆÐAR

BREYTINGAR

- 1 25 4 14 - Breytingar á einangrun, útvæggjaklæðningum, sorggæmslu og innihurðum. Skjólveggur er gfen bætt við á verond 2 hæðar
- 2
- 3

FURUÁS 43 HAFNARFIRÐI

	1.03
ADALUPPDRAKTUR	Dags 03 07 07
Grunnmynd 2 Hæðar	M kv 1 100

RYMA arkitektar
 Stofudag 17 2310 Reykjavík Sími 498 8464 www.ryma.is Fk 711003-2310
 Únastofu gullharpa og ryma í Fk Guðnar Pál Kristjánsson arkitekt Fk 240466-3079

Gunnar Pál Kristjánsson