


ÚTLIT AUSTUR




Samþykkt þann

08 MAY 2014


Byggingafulltrúinn í Hafnarfirði
Fh Sigurður Steinar Jónsson

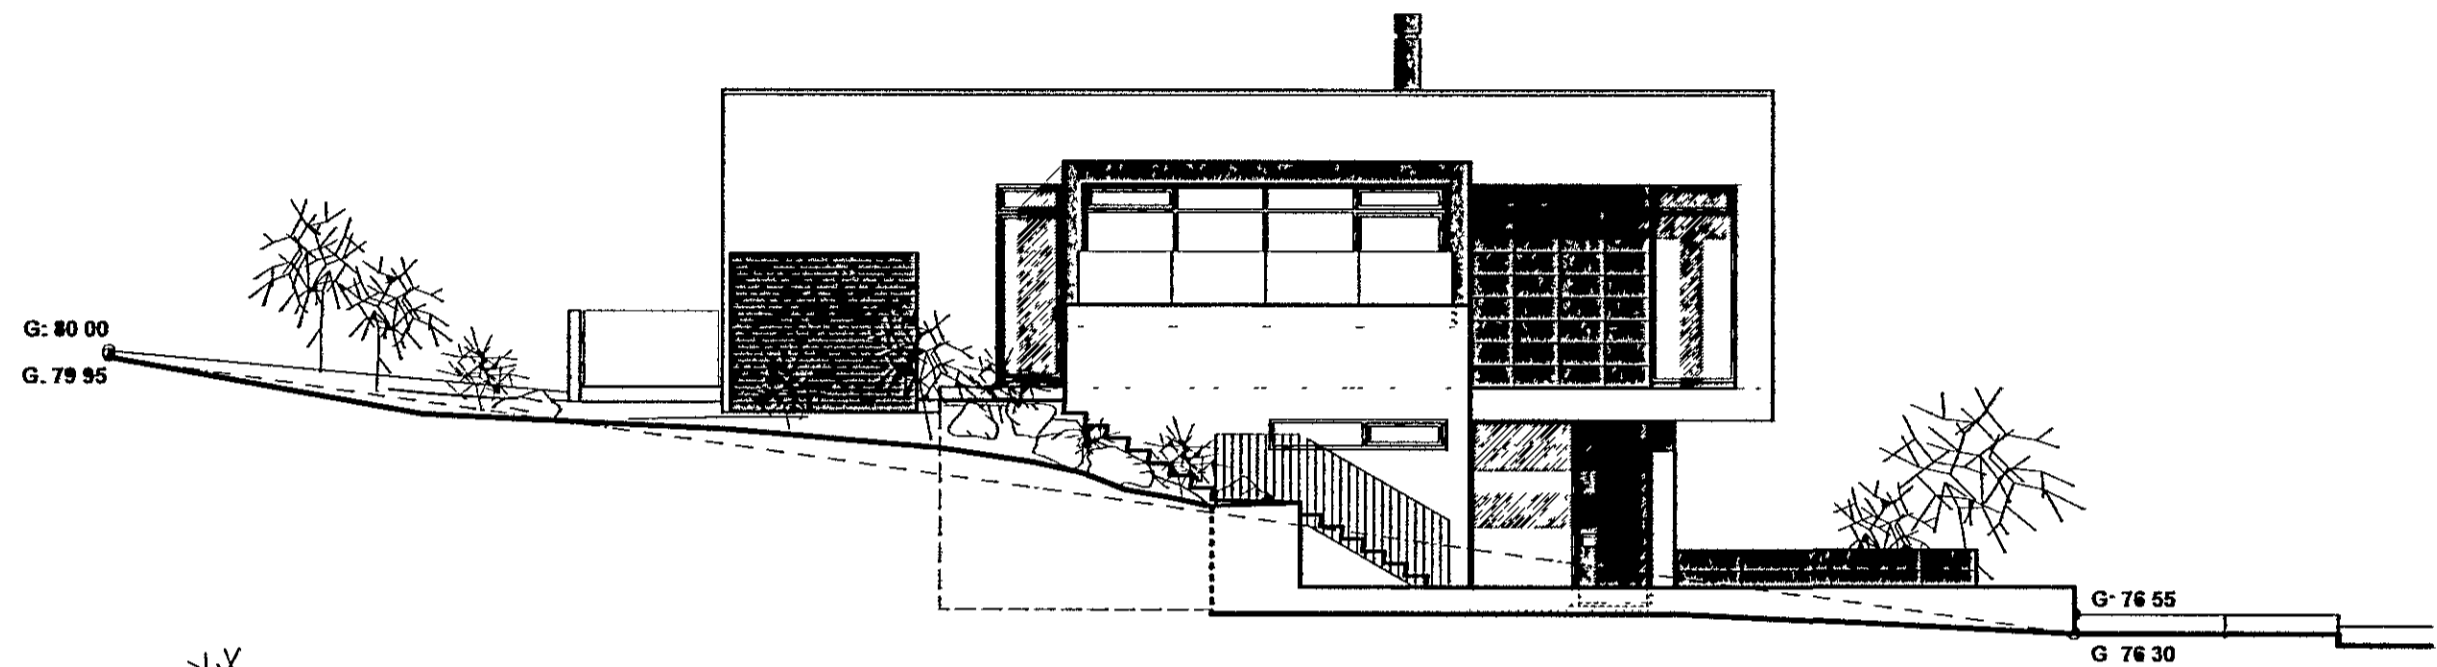

ÚTLIT SUÐUR

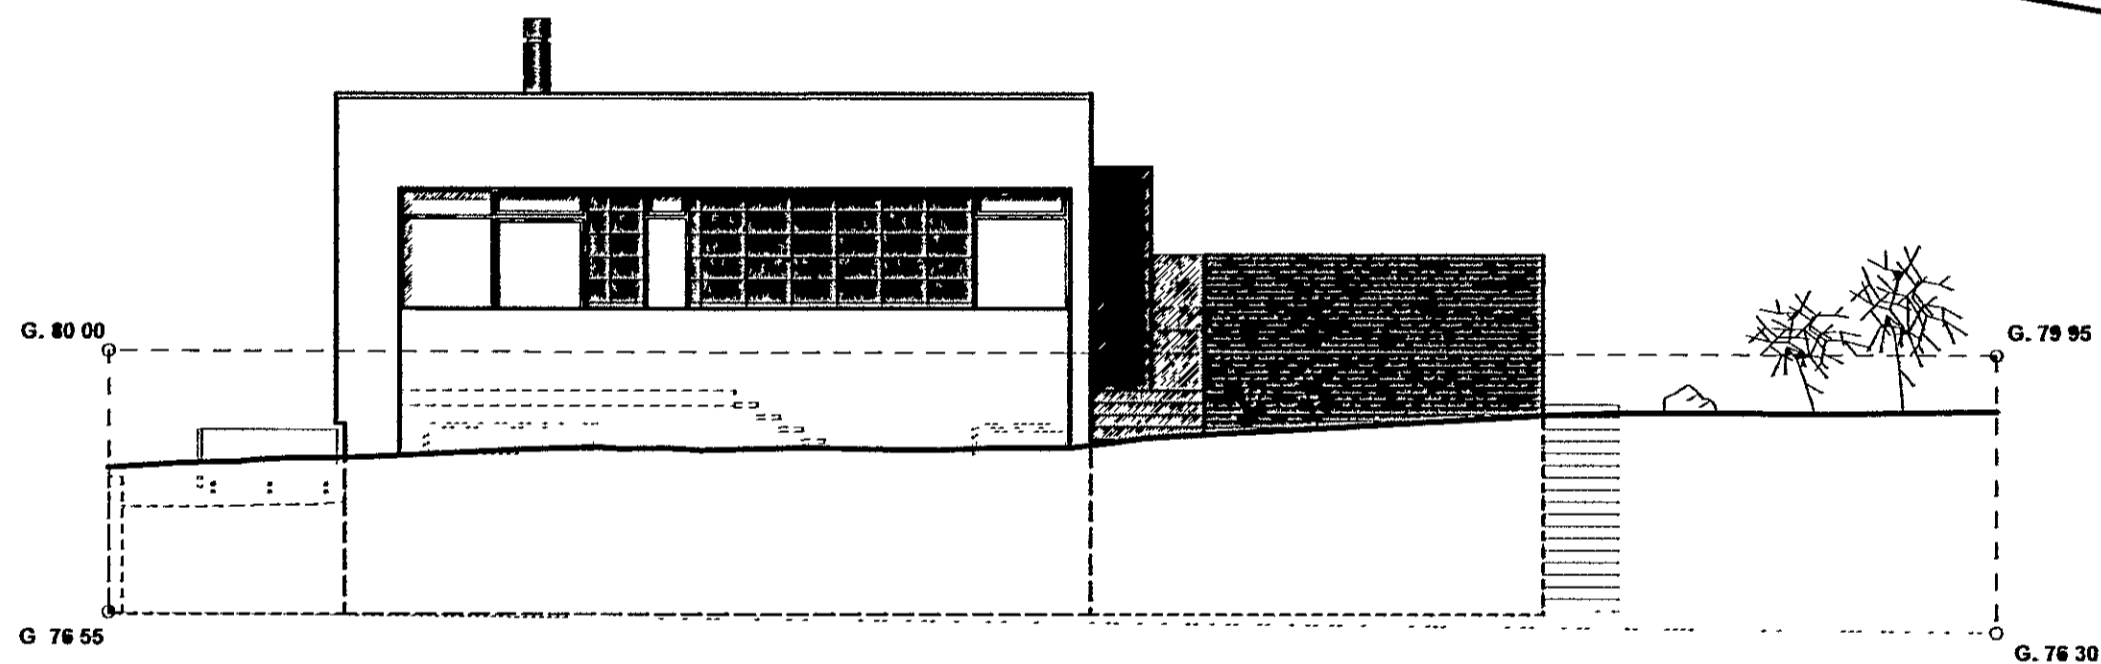

ÚTLIT VESTUR
-með steypu handröð/vegg

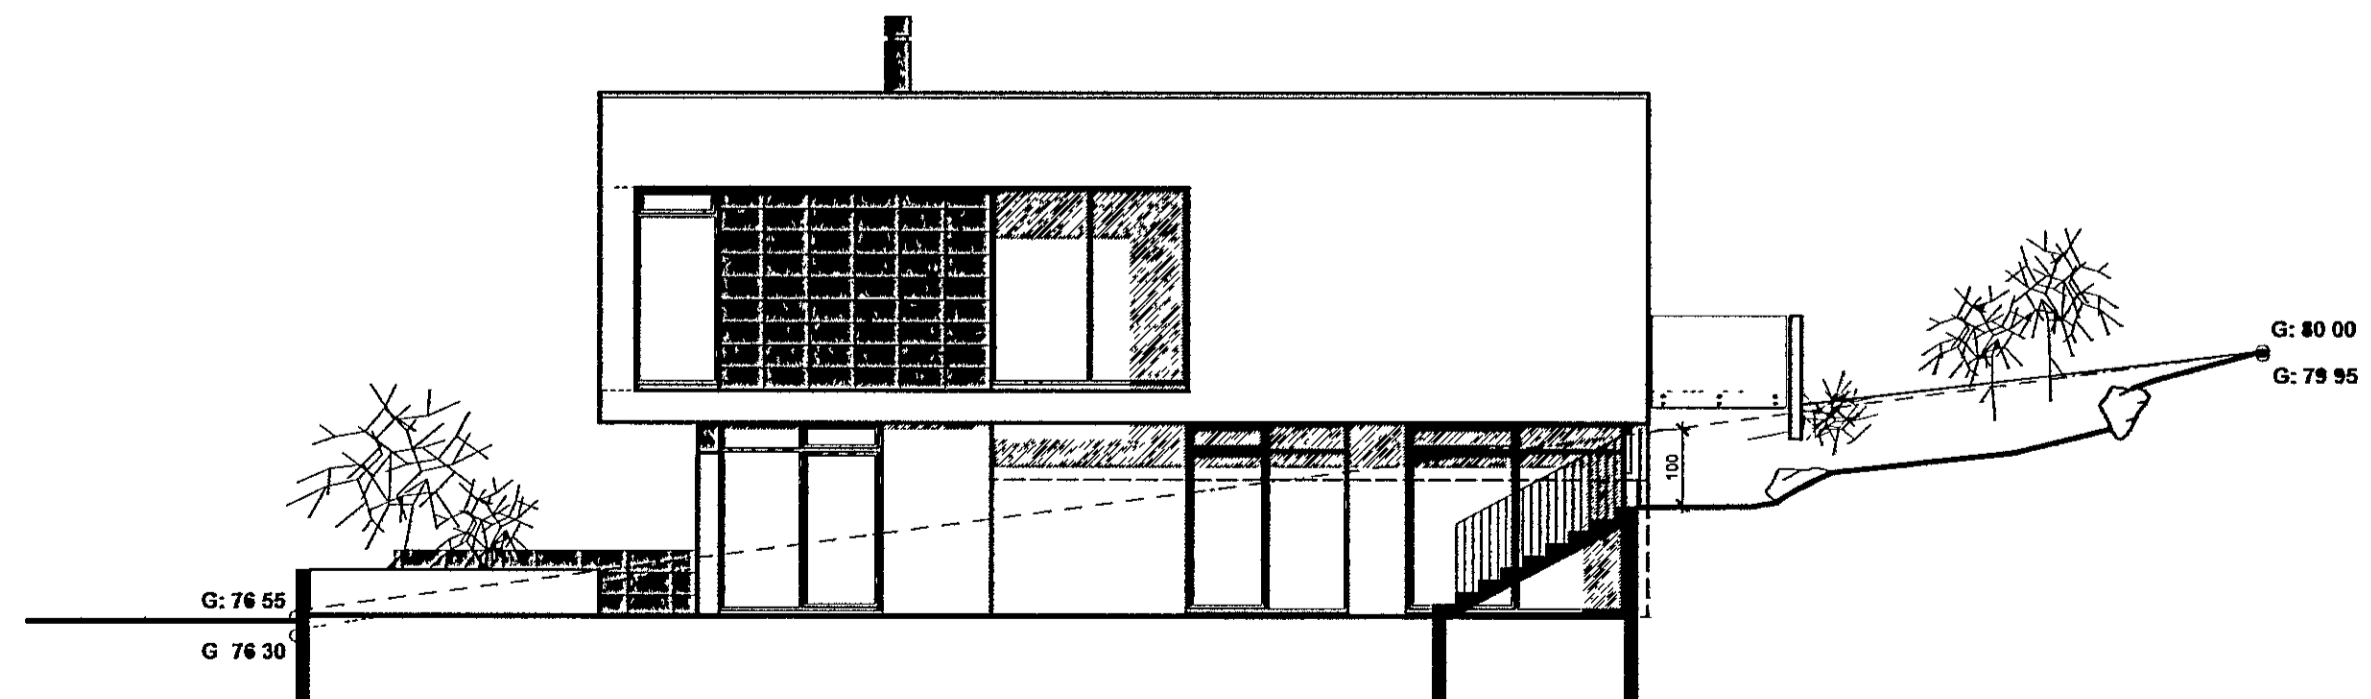

ÚTLIT NORÐUR
-án stoð-/skjólveggs

BREYTINGAR:

1. 25 4 14 - Breytingar á einangrun, útveggaklæðningum, sorpgeymslu og innihurðum. Skjólvegg úr glen bætt við á verönd 2 hæðar.
- 2.
- 3.

FURUÁS 43 HAFNARFIRÐI

ADALUPPDRAÐTÚR

Útlit

1.04

Dags 03 07 07

M kv 1 100

RÝMA arkitektar
Stórhóla 17, 110 Reykjavík sími 698 5665 www.ryma.is kt. 711003 2310
nefngun@ryma.is Gunnar Páll Kristinnson arkitekt kt. 240665 3679

Gunnar Páll Kristinnson