




Samþykkt þann  
**08 MAY 2014**  
 Byggingafulltrúinn í Hafnarfirði  
 Fh. Sigurður Steinar Jónsson

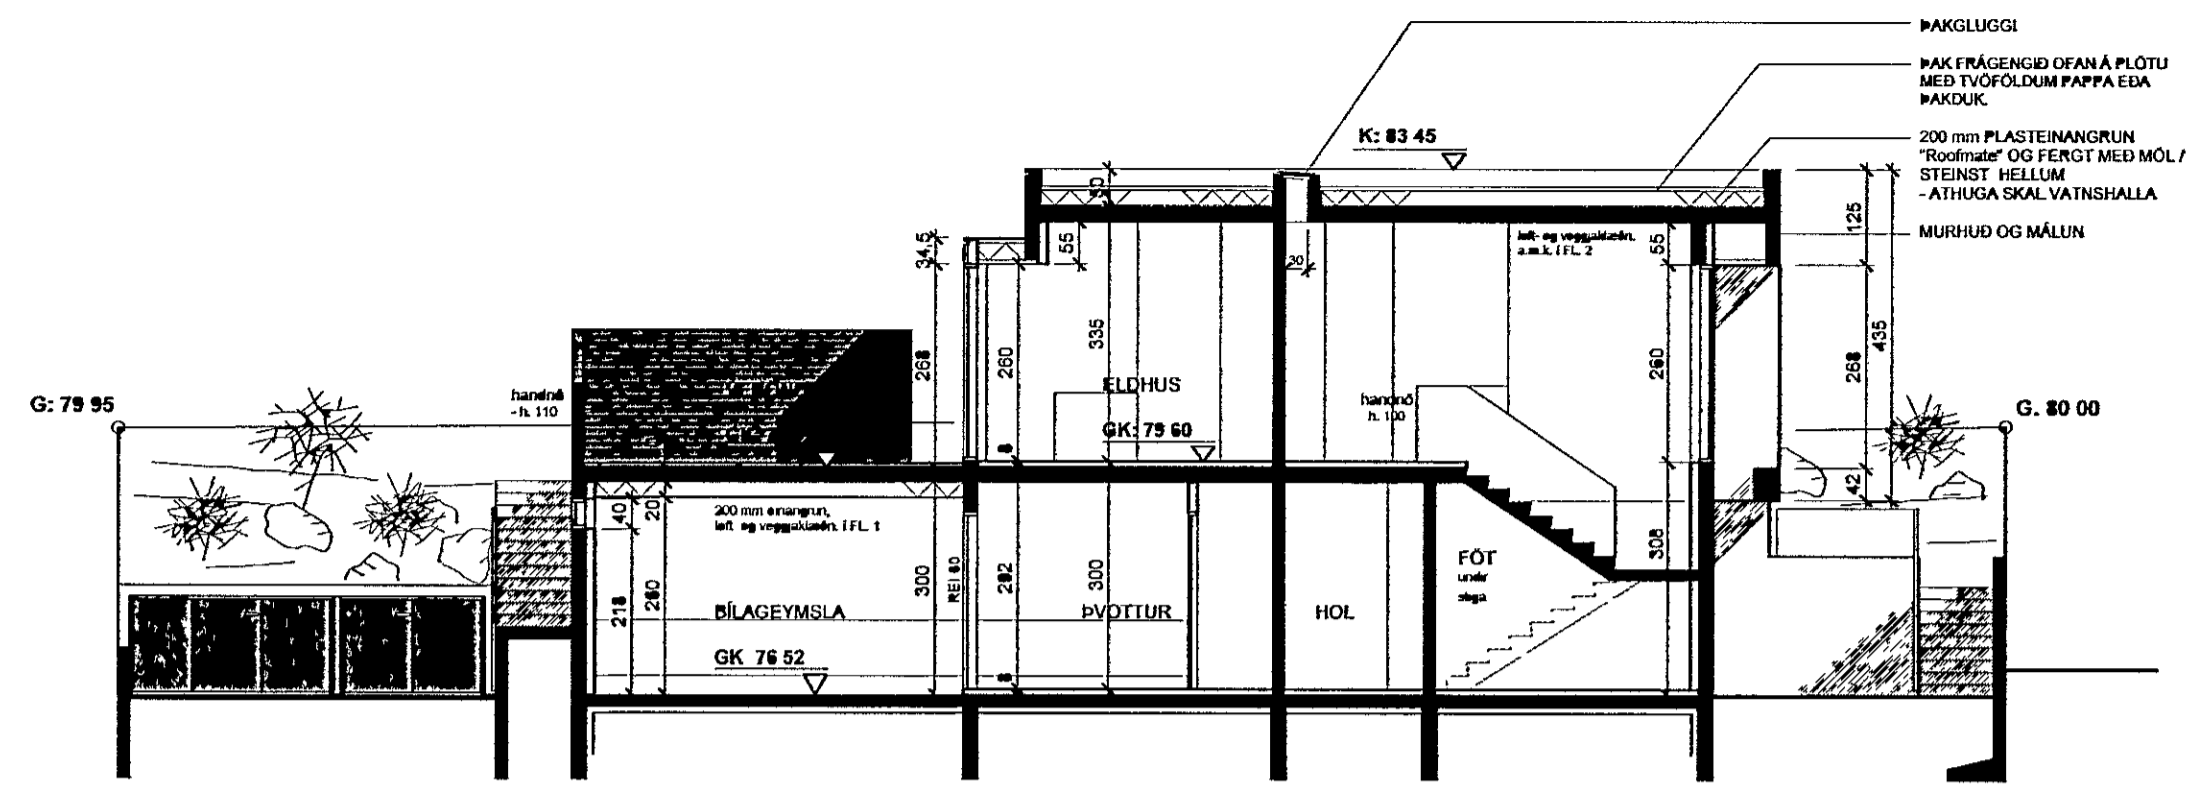


**SNID A A**

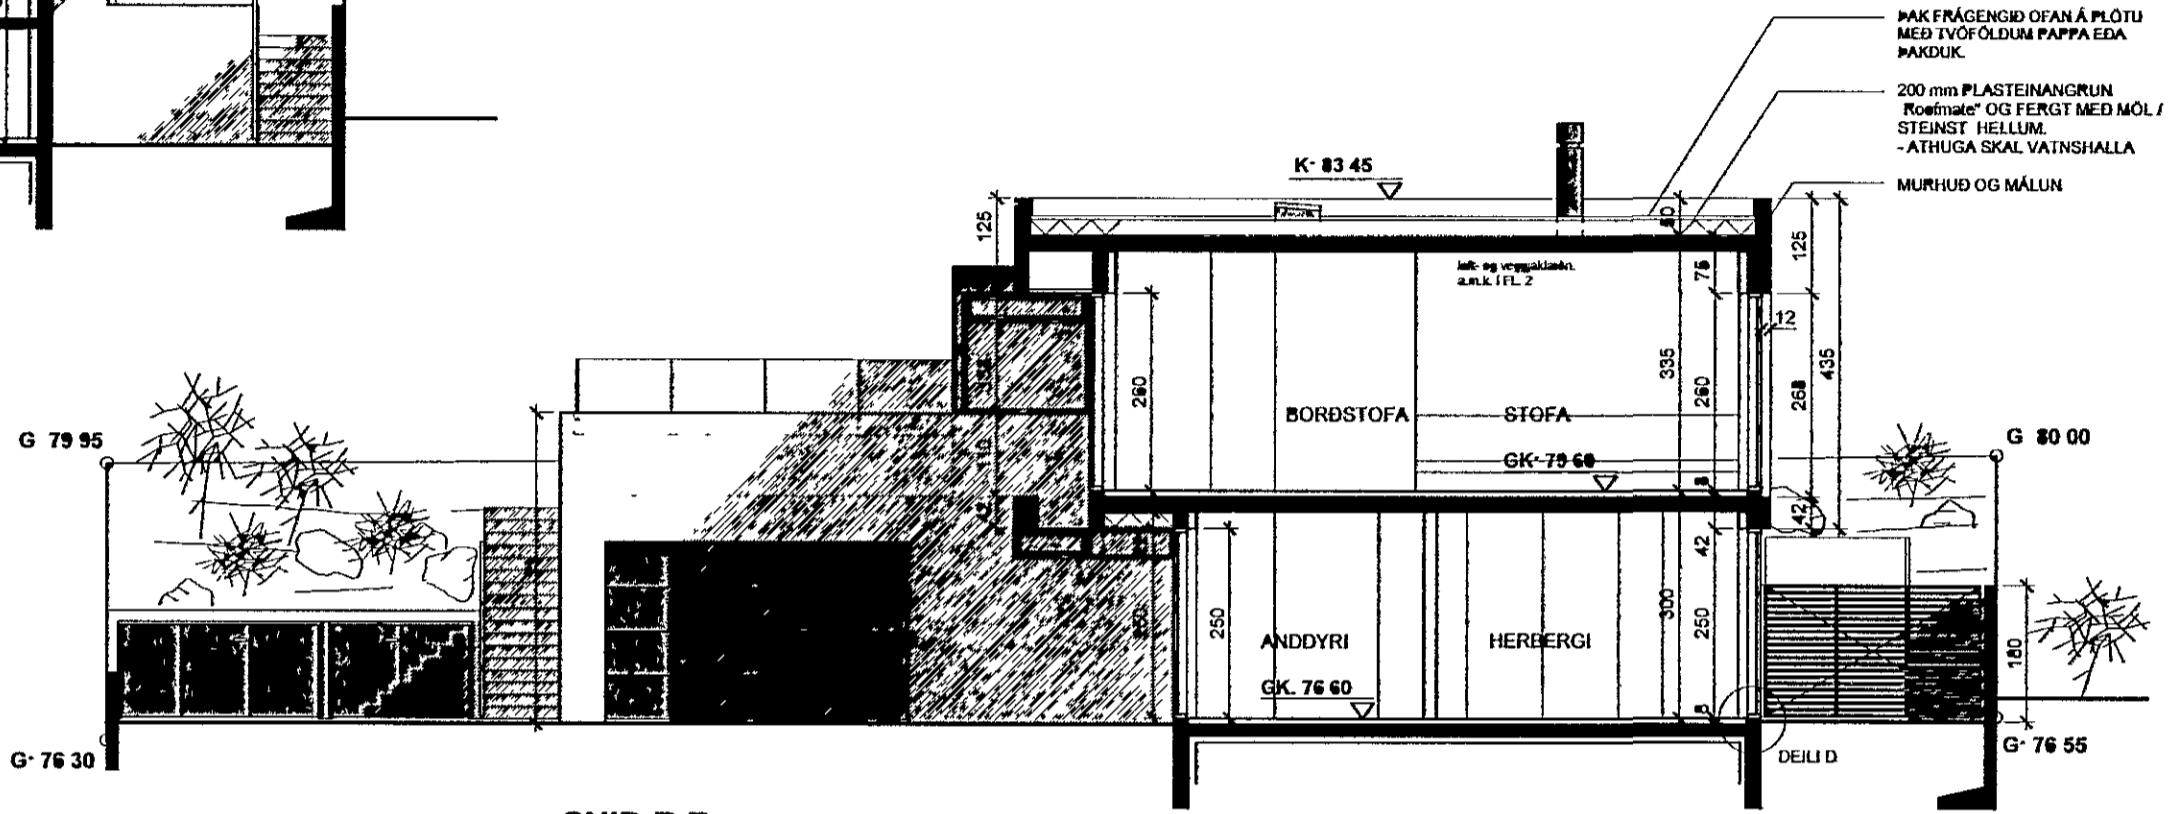

**SNID B B**

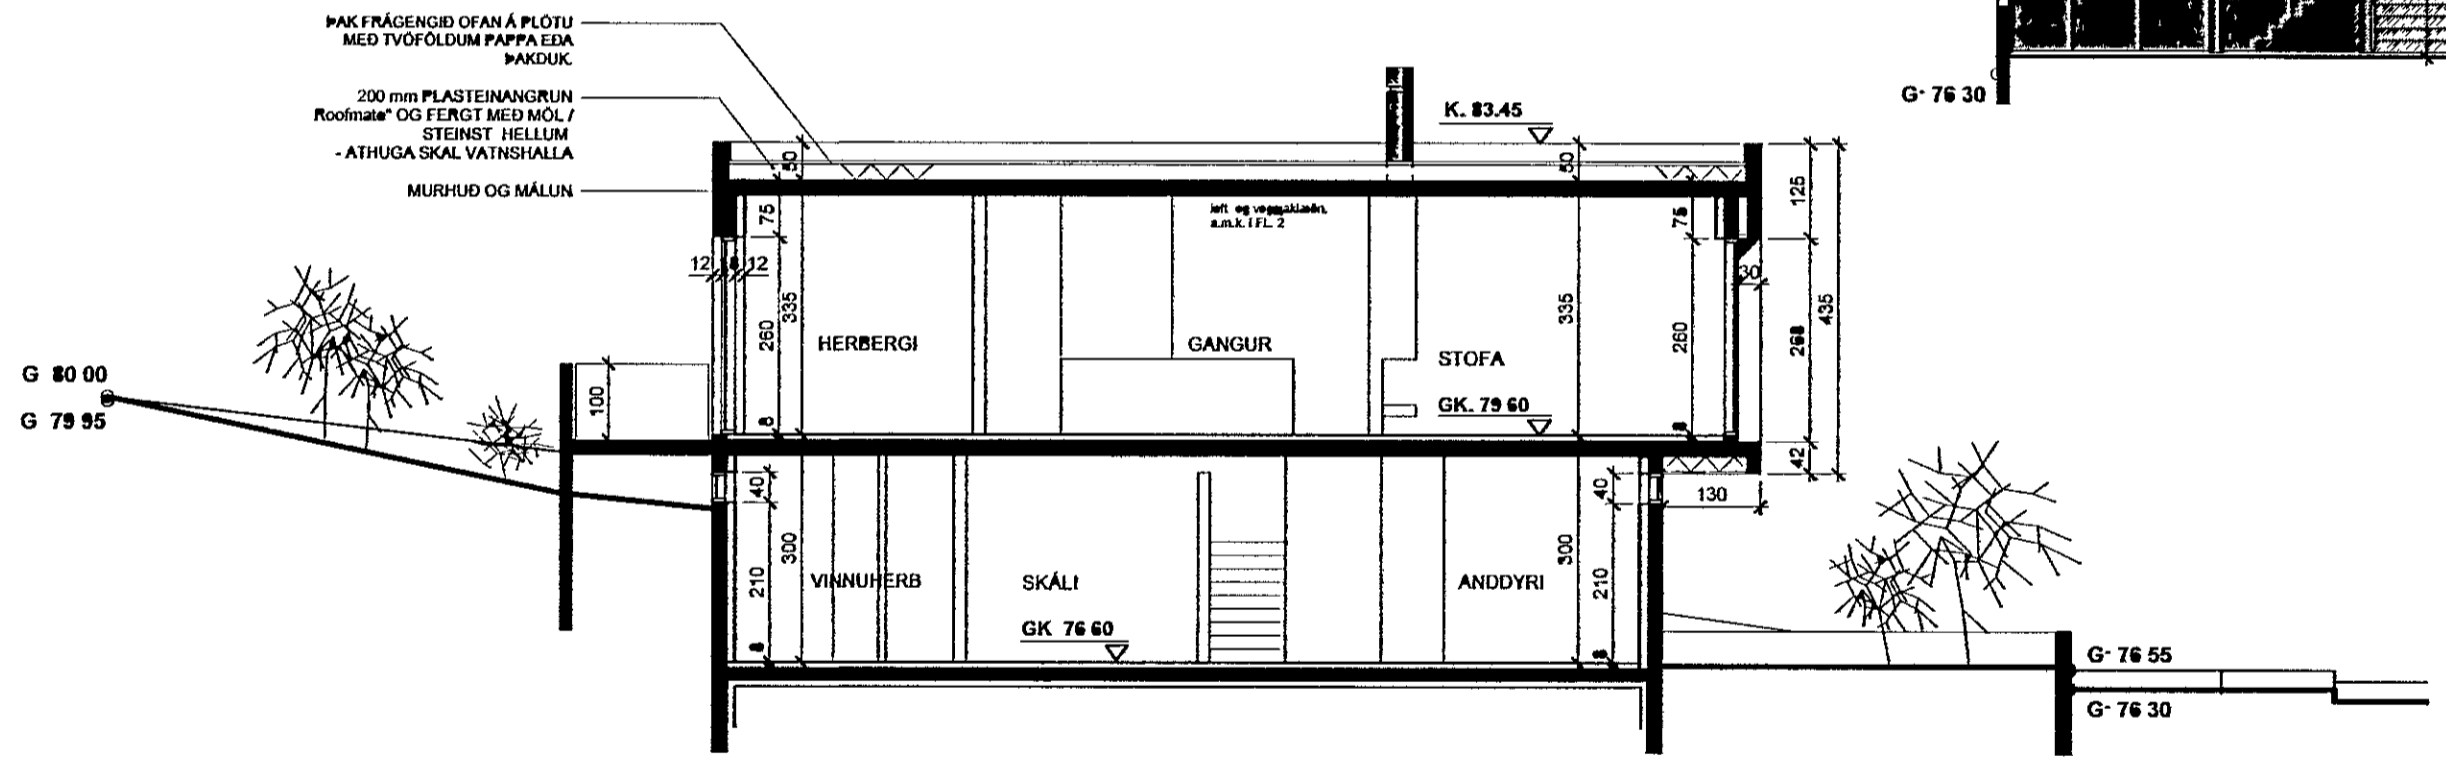

**SNID C C**

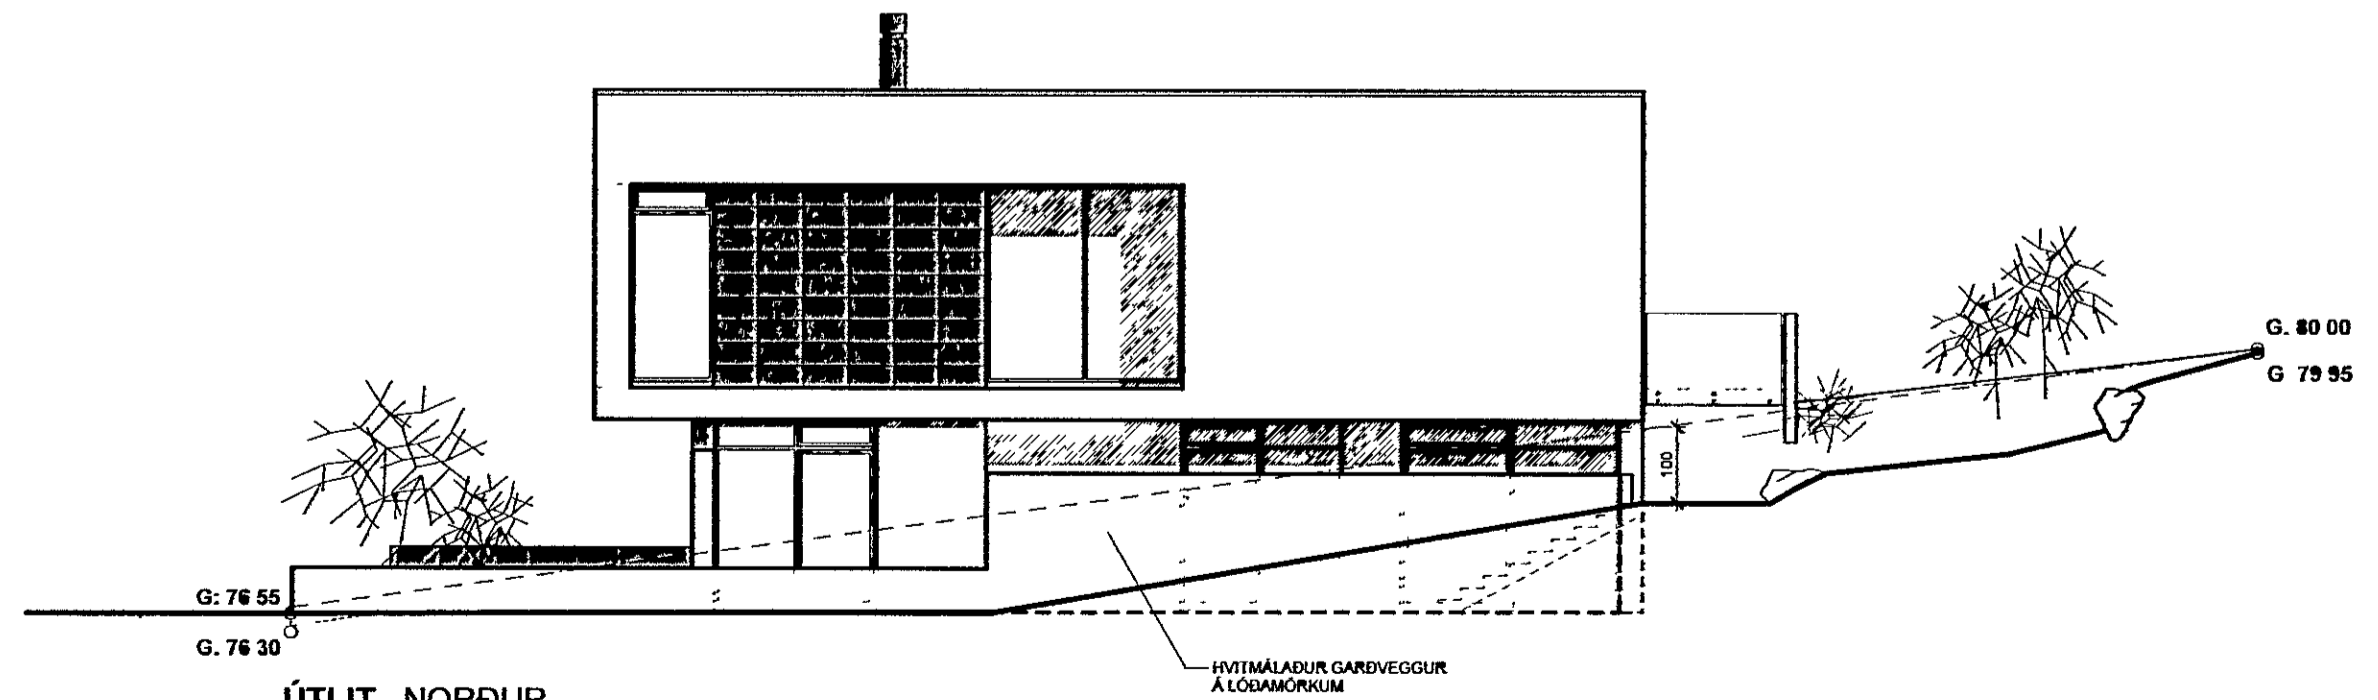

**ÚTLIT NORÐUR**  
-með stoð/skjólvegg

- BREYTINGAR:**
- 1 25.4.14 - Breytingar á einangrun utveggjaklæðningum, sorpgæmslu og innihurðum. Skjólveggur glenn bætt við á vernd 2. hæðar.
  - 2.
  - 3.

<b>FURUÁS 43</b>	<b>HAFNARFIRÐI</b>	<b>1.05</b>
ADALUPPDRÁTTUR		Dags. 03.07.07
		M kvr. 1.100

**RÝMA arkitektar**  
 Stórhofa 17, 110 Reykjavík sími 698 5665 www.ryma.is kt. 711003 2310  
 netfang gunnarpall@ryma.is Gunnar Pall Kristinnsson arkitekt kt. 260665 3679

*Gunnar Pall Kristinnsson*