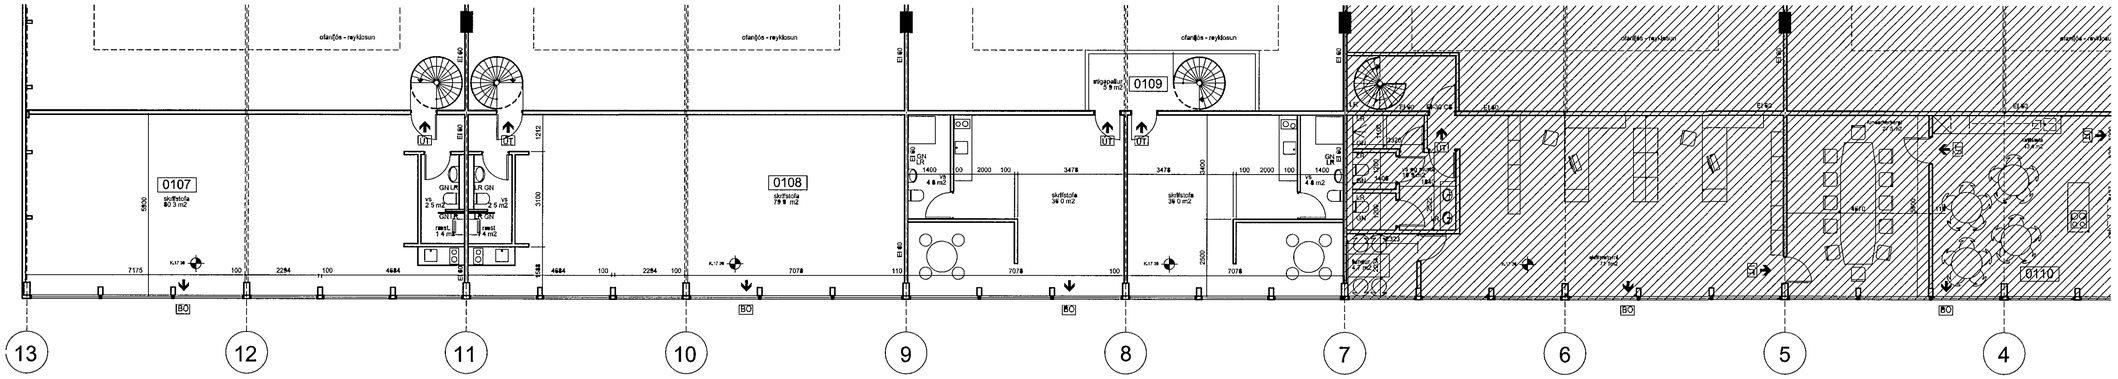

GRUNNMYND MILLILOFT - vesturhluti 1:100

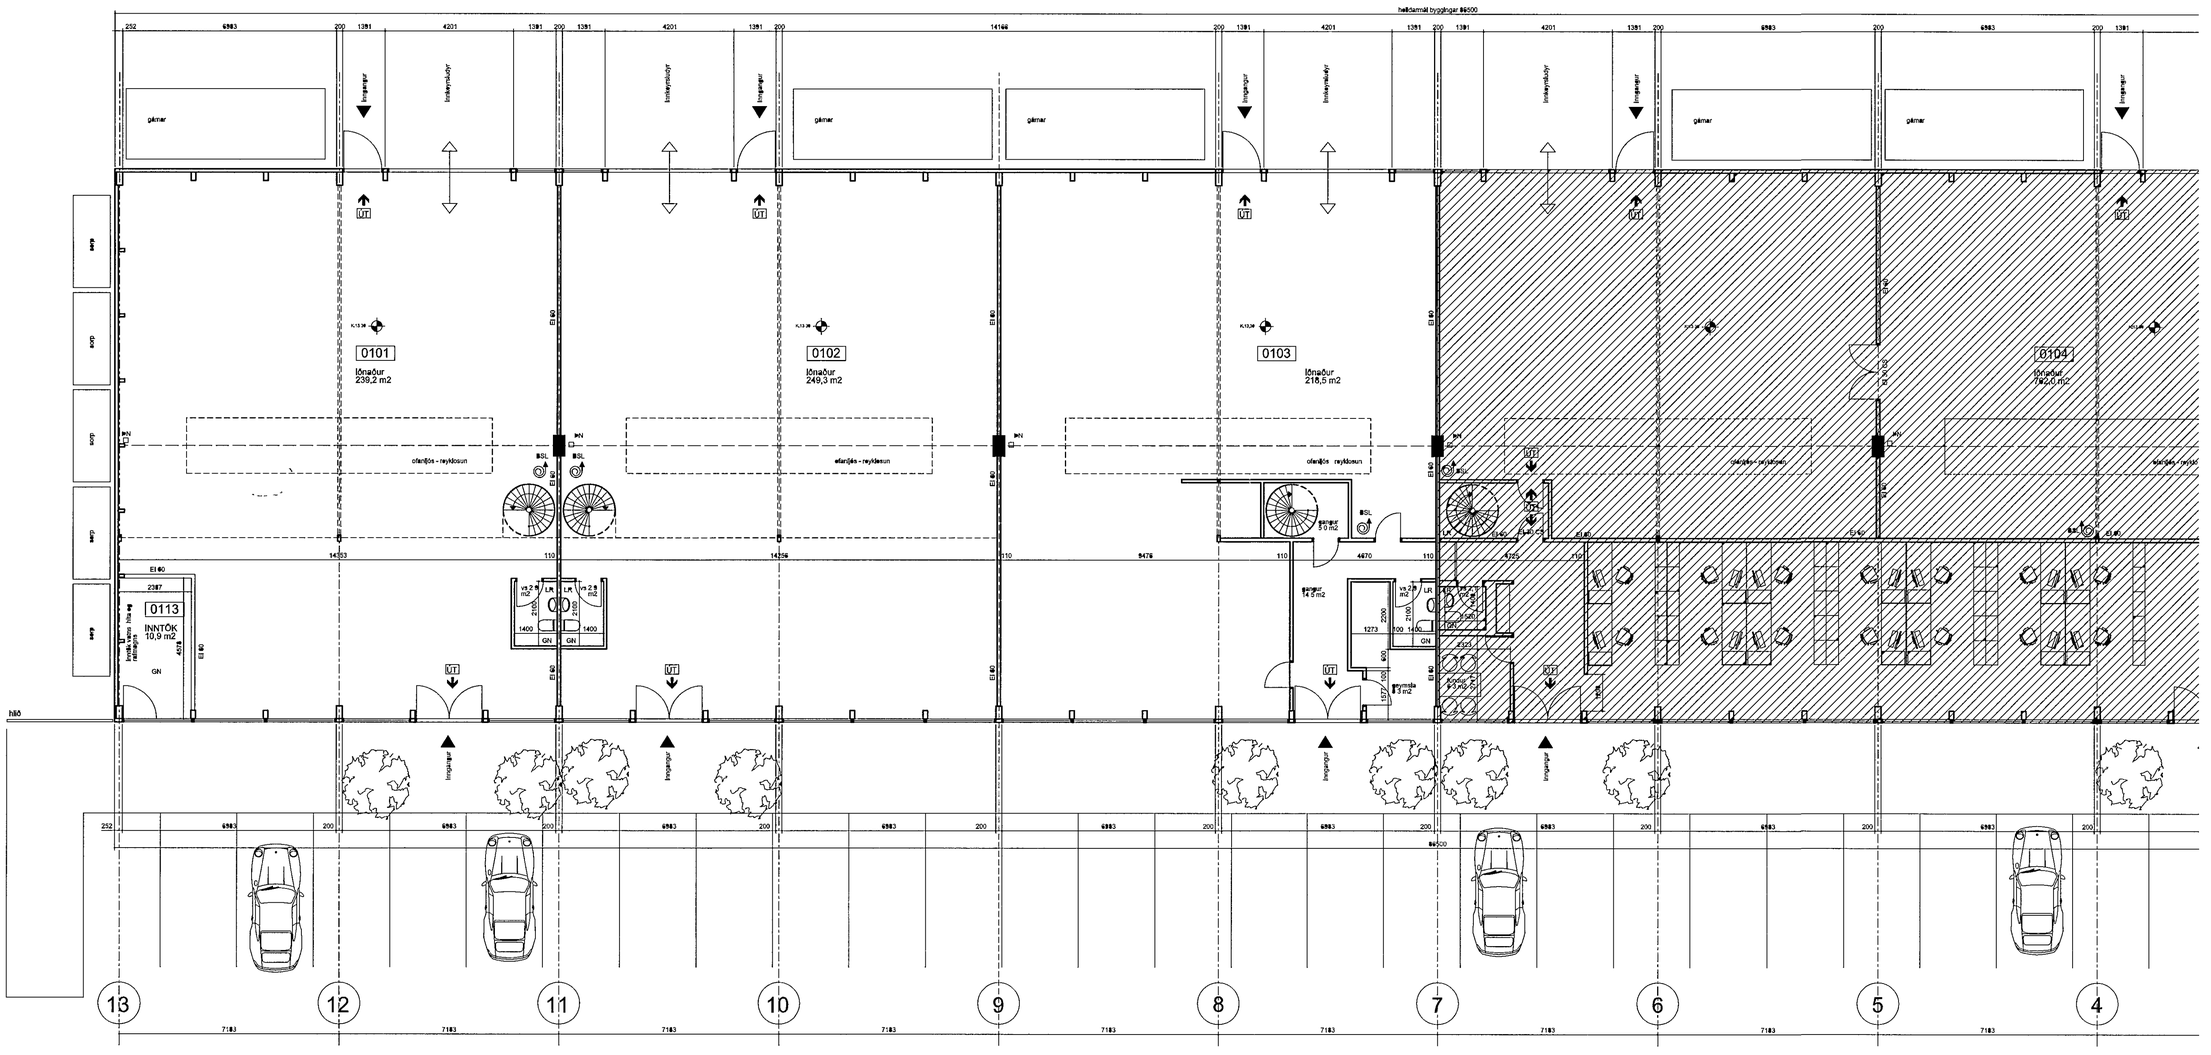

GRUNNMYND 1.HÆÐ vesturhluti 1:100

Samþykkt þann
27 MARS 2014
Byggingafulltrúinn í Hafnarfirði
F h Brynjar Rafn Ólafsson

SKÝRINGAR

Breytingar sem sótt er um

Verið er að uppfæra teikningar til samræmis við núverandi ástand

Ekki er verið að endurskoða austur helming hussins

Breytingarnar felast í eftirfarandi

Á millilofti 0107 eru skrifstofurými sameinuð í eitt stórt rými

Á millilofti 0108 eru skrifstofurými sameinuð í eitt stórt rými

Stigapallur við millilloft 0109 er klæddur af

Brunavarnir eru hannaðar af Eflu hf verkfræðistofu en ekki er gerðsérstök brunahönnunarskýrsla

Brunahólfun
Hvert bil er hólfað frá annarri starfsemi með EI60 vegg
Veitur í teikningur byggingarnmar skipist þannig í þrjú brunahólf
Burðarvirki
Lóðrétt burðarvirki, þaks og milligólf er límtré sem reiknað er með að uppfylli a m k REI 60
Hringstigar eru úr stál
Klæðningar
Klæðningar í hjól og veggjum innanhúss verða í flokki 1 (B-s1 d0 skv. ÍST EN 13501-1) Gólfefni í flokki G (Cfl-s1)
Útveggir og þök
Útveggir eru úr PIR einingum (yleiningum) flokkur 2
Þak er lektak með steinull, þakklæðning í flokki B_ (t2)
Flóttaleiðir
Flóttaleiðir af millilofum eru um hringstiga innanhuss auk þess sem tröppurnar og fellistigar eru hvarfs við bil
A jarðhæð í hverju bili eru tvær útgangar einn á hvorri hlið
Mesta lengd flóttaleiðar fer ekki yfir 45 m
Allar hurðir í flóttaleið skal vera fuegt að opna (innan frá) án lykils eða verkfæra
Út- og neyðarlýsing
Í byggingunni skulu vera Út-ljós og neyðarlýsing skv ÍST EN 1838 og ÍST EN 50172
Brunaviðvörunarkerfi
Í allri byggingunni skal vera brunaviðvörunarkerfi samkvæmt reglum Mannvirkjastofnunar og ÍST EN54
Reykiosun
Í þaki eru plastgluggar ur auðbrennanlegu plasti (t d polycarbonat) alls um 6-7% af gólffatarmáli
Handslökkvitæki og eldur
Brunaslöngur eru í hverju bili og skulu þær vera skv ÍST EN 671-1 Handslökkvitæki skulu staðsett á millilofturn og vöðrunarsvæðingur Handslökkvitæki skulu vera skv ÍST EN 3
Viðhald brunavarna
Gera skal þjónustusamning um eftirlit og viðhald á brunaviðvörunarkerfi, neyðarlýsingu og handslökkvitækjum
Setja skal upp skjá eldvarna eftirlitskerfi í samræmi við Reglugerðum eldi eftirlit eigenda og forráðamanna með brunavörnum í atvinnuhúsnæði

Upphaflegur hönnuður er Guðmundur Kr Guðmundsson arkitekt

Yfirfarið af brunahönnuði
EFLA VERKFRÆÐISTOFA

Endurskoðun	Dags	Teikn
A	x	

NAUST MARINE
MIÐHELLA 4

STAÐGREINIR	1400-1-61650040
VERKKAUPI	Naust marine
KENNITALA VERKKAUPA	620293-2299

AÐALUPPDRÆTTIR

EFNI	GRUNNMYNDIR breytingar innra fyrirkomulag		
MÆLIKVARÐI	1 100		
FRUMSTÆRÐ BLAÐS	A1		
TEIKNAÐ	HH	VERKNR	1404
YFIRFARIÐ		TEIKN NR	101
DAGSETNING UTGÁFU	18 03 2014	ENDURSK	

VA ARKITEKTAR
Borgartun 6
105 reykjavik
kt 450400-3510
sími 530 6980
fax 530 6991
vaarkitektar@vaarkitektar is
www vaarkitektar is

UTGEFANDI Heba Hertervig KT 210763-3179

Teikning þessi er gefin út af undirrituðum fyrir hönd eiganda höfundaréttar, VA Arkitektar ehf
Teikningunu má ekki afrita með neinum hætti að hluta til eða í heild án skriflegs leyfis höfundar