
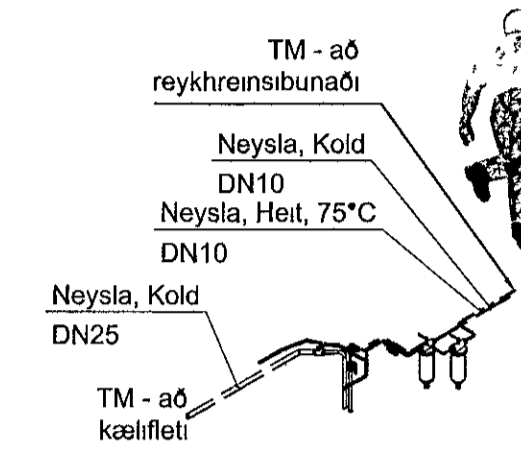


Grunnmynd
Mkv 1 50

Rúmmynd
Mkv 1 50

Sambýkkt þátt
22 JUL 2014
Byggingafulltrúinn í Hafnarfirði
Fh Sigurður Steinar Jónsson

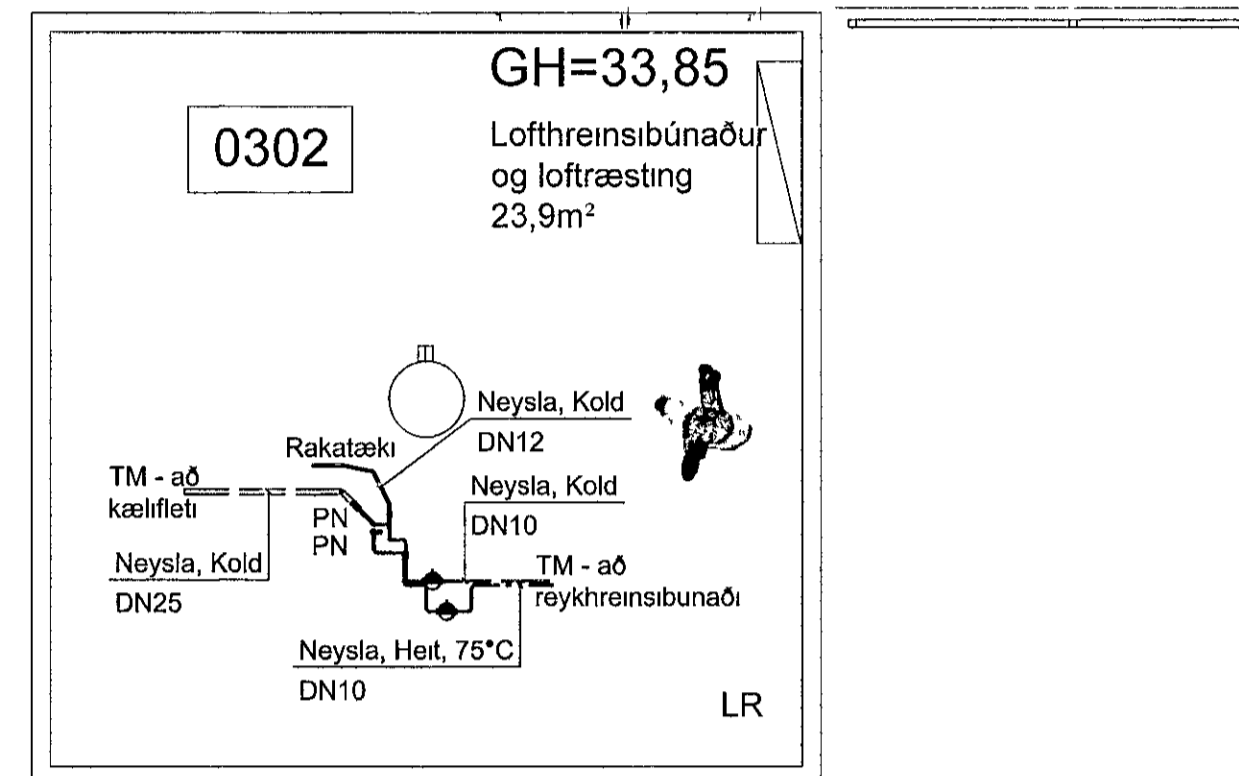

- Skýringar**
- BSL Brunaslaga
 - HL Handlaug
 - HL-r Handlauga-renna
 - VS Vatnssalern
 - RV Ræstvaskur
 - SV Stalvaskur (í borði)
 - SB Steypibað
 - EV Eldhusvaskur
 - TM Tenginguleiki
 - SK-k Skolkrani 5°C
 - SK-f Skolkrani 40°C
 - SK-h Skolkrani 75°C
 - Þr-L ÞrystiLoft-notastaður
 - H- Heitt neysluvatn
 - K- Kalt neysluvatn
 - HV- Hitaveria
 - KV- Kalt vatn
 - PU Pípa Upp milli hæða
 - PN Pípa Niður milli hæða
 - ÁV Lognlagmir á vegg
 - li Lognlagmir í innrettingu
 - IV Lognlagmir í vegg eða stökk
 - YL Lognlagmir yfir niðurtæknunni lofti
 - VL Lognlagmir við loftslötu
 - DN Nafnmal (Diameter Nominale)
 - DN Lagmarks innanmal lagnar

== Hitunaratn og 75°C neysla
== Kalt neysluvatn, ~5°C

Almennar skýringar
Almennar skýringar, sja teikn 300
Rúmmynd heldar, sja teikn 322
Heitt neysluvatn er almenn upphitað kalt vatn við 40°C

ATH	A	Reyndartekning	SHG	04 07 2014
Teikning þessi er í lit og ber að nota hana þannig, ella er ekki um að ræða gilt eintak.	Utg	Skýringar	Höfundur	Daga
	Verkteikning			
Dalshraun 9b, Hafnarfjörður				
Strendingur ehf Verkfræðibýrnissta Fjodoráta 11-13 - 221 Hafnarfjörður sími 565 5640 Fax 565 5641		Neyslu- og þrífavtatn Grunnmynd og rúmmynd 3 h		
Höfundur Sigurður Guðmúndsson Sími 191063 7399	Daga 05 10 2012	Tekud / Hæð af SHG/SHG		
Samráðgjafi	Málsvæði	Númer teikningu	Bláskot	
	1 50	314	A1	