


KAPLAKRIKI

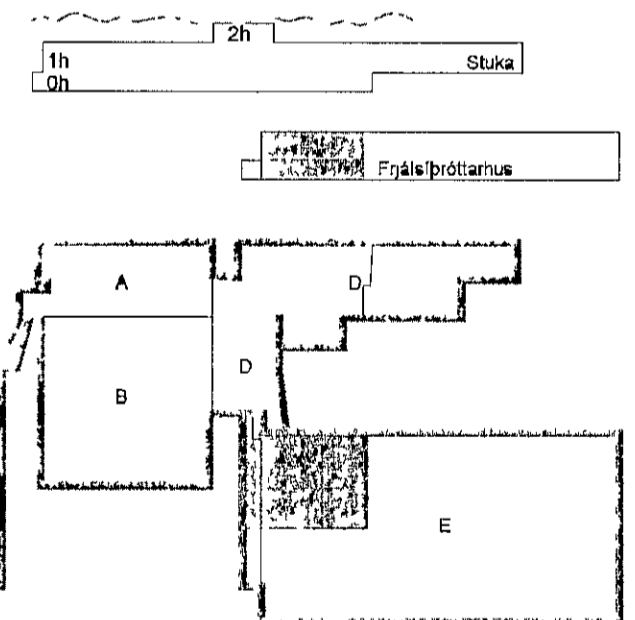

D	27.05.14	Reyndartekning	BSG/OG
C	01.10.10	Utboð 4	BSG/OG
B	02.09.10	Grennamerkingar og NL	BSG/OG
A	17.09.08	Gólfstöð færð til	SF/OG
Utg	Dags	Skýring	Hannað/Yfirfand



VERKFRÆÐINGA

BEJARHRAUN 20 220 HAFNARFJÖRDUR KENNIT 710796-2899  
vsb@vsb.is Sími 555 8600 Fax 555 9610 www.vsb.is

Antun séðhennar  
Örn Guðmundsson Kf. 220981 2739

Verkefni					
KAPLAKRIKI					
HAFNARFIRÐI					
Verkhúsi					
Rakkerfi					
Lágspenna frjalsþróttahús					
Grunnmynd					
Hannað	Teknað	Yfirfand	Kvarði	Síða	
RVKHJ	RVKHJ	OG	1 50	/ A1	-
Dags	Verkefni	Tekning	Utgáfa		
18 03 2008	06811	B R101	Utgáfa	D	