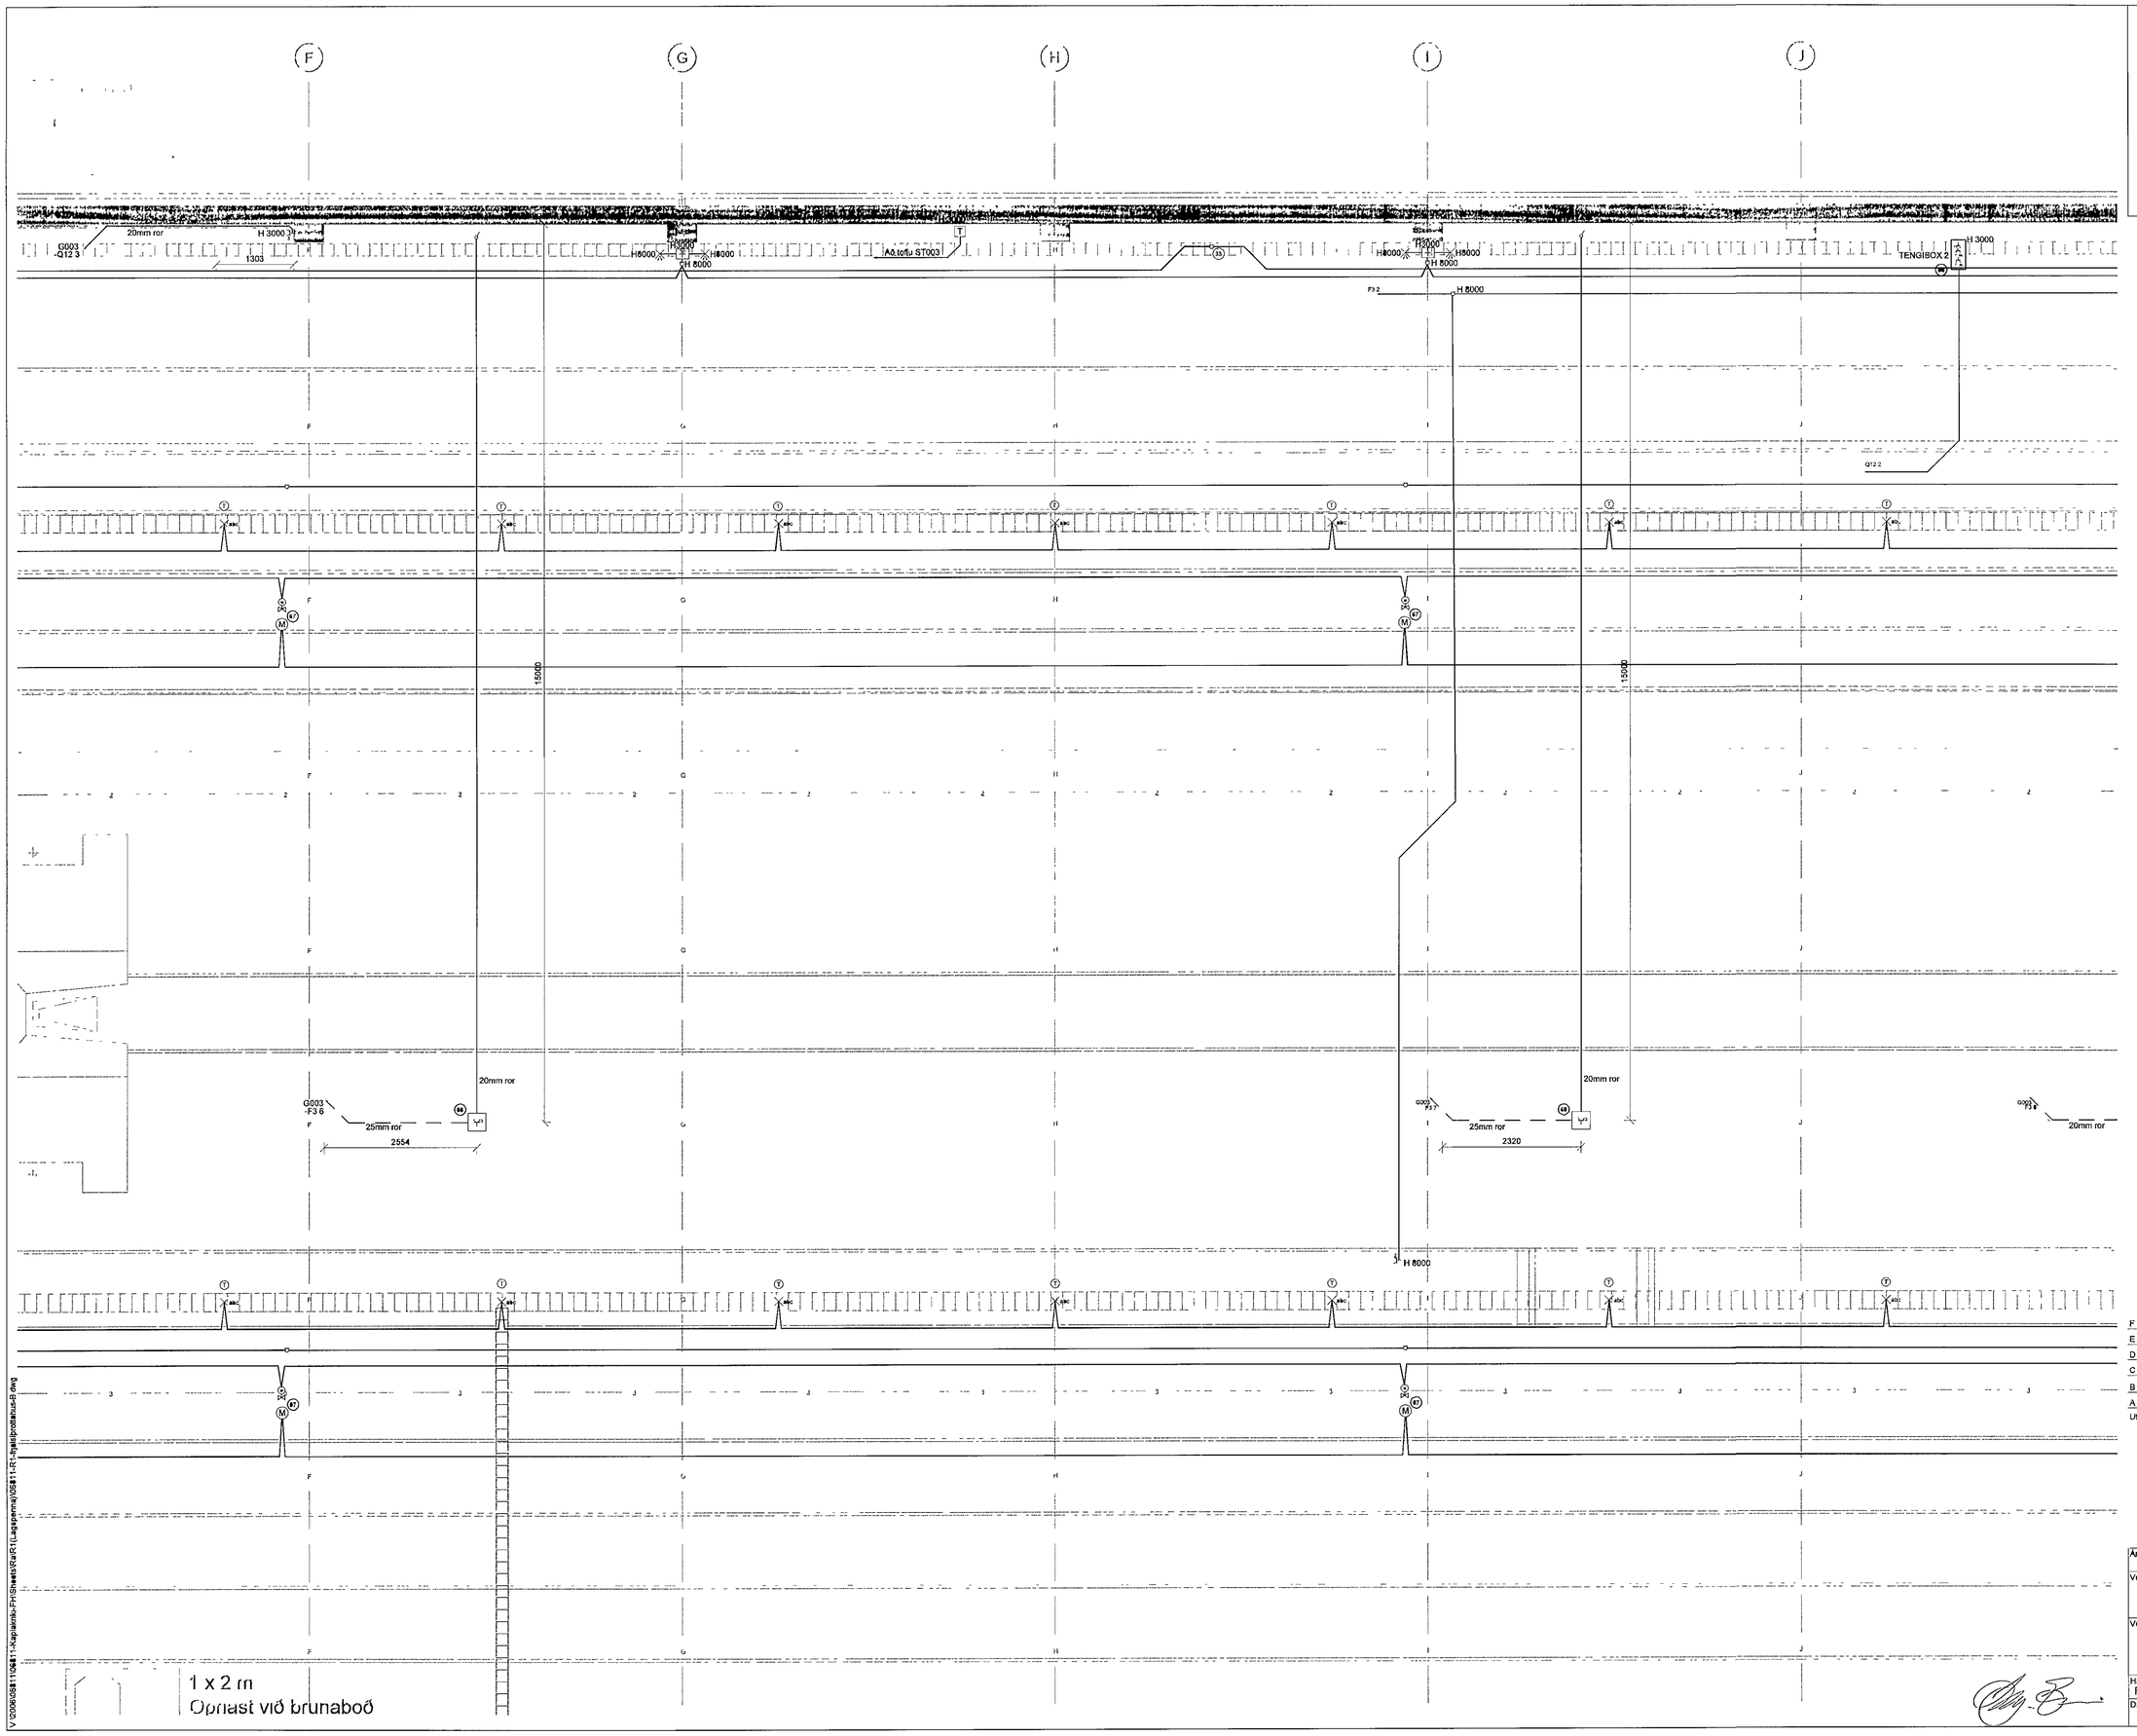

Byggingafulltrui Hafnarfjarðar
Mottekið þann
22 JUL 2014
41

KAPLAKRIKI

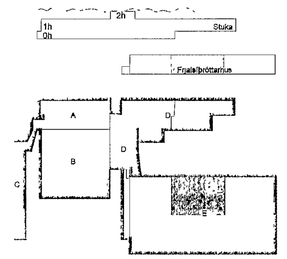

Utg	Dags	Skyring	Hannað/Yfirfarið
F	27 05 14	Reyndarteikning	BSG/ÖG
E	01 10 10	Utboð 4	BSG/ÖG
D	02 09 10	NL	BSG/ÖG
C	05 11 09	Box færð til	BSG/ÖG
B	13 10 09	Gólfbox málsett	BSG/ÖG
A	17 09 08	Gólfdós færð til	SF/ÖG

VSB
VERKFRÆÐISTOFA

BÆJARHRAUN 20 220 HAFNARFJÖRÐUR KENNIT 710796-2899
vsb@vsb.is Sími 585 8600 Fax 585 8610 www.vsb.is

Áritun sérhönnuðar
Örn Guðmundsson Kt 220961 2739

Verkheiti
KAPLAKRIKI
HAFNARFIRÐI

Verkhluti
Rafkerfi
Lágspenna frjálsiþróttahus
Grunnmynd

Hannað	Teiknað	Yfirfarið	Kvarði	Slða
RVK/HJ	RVK/HJ	ÖG	1 50 / A1	-

Dags	Verkefni	Teikning	Útgáfa
18 03 2008	06811	B R102	F

V:\2006\06811\06811-Kaplakriki-FH\Sheets\Ra\R1(Lagspenna)\06811-R1-frjalsiþróttahus-B.dwg