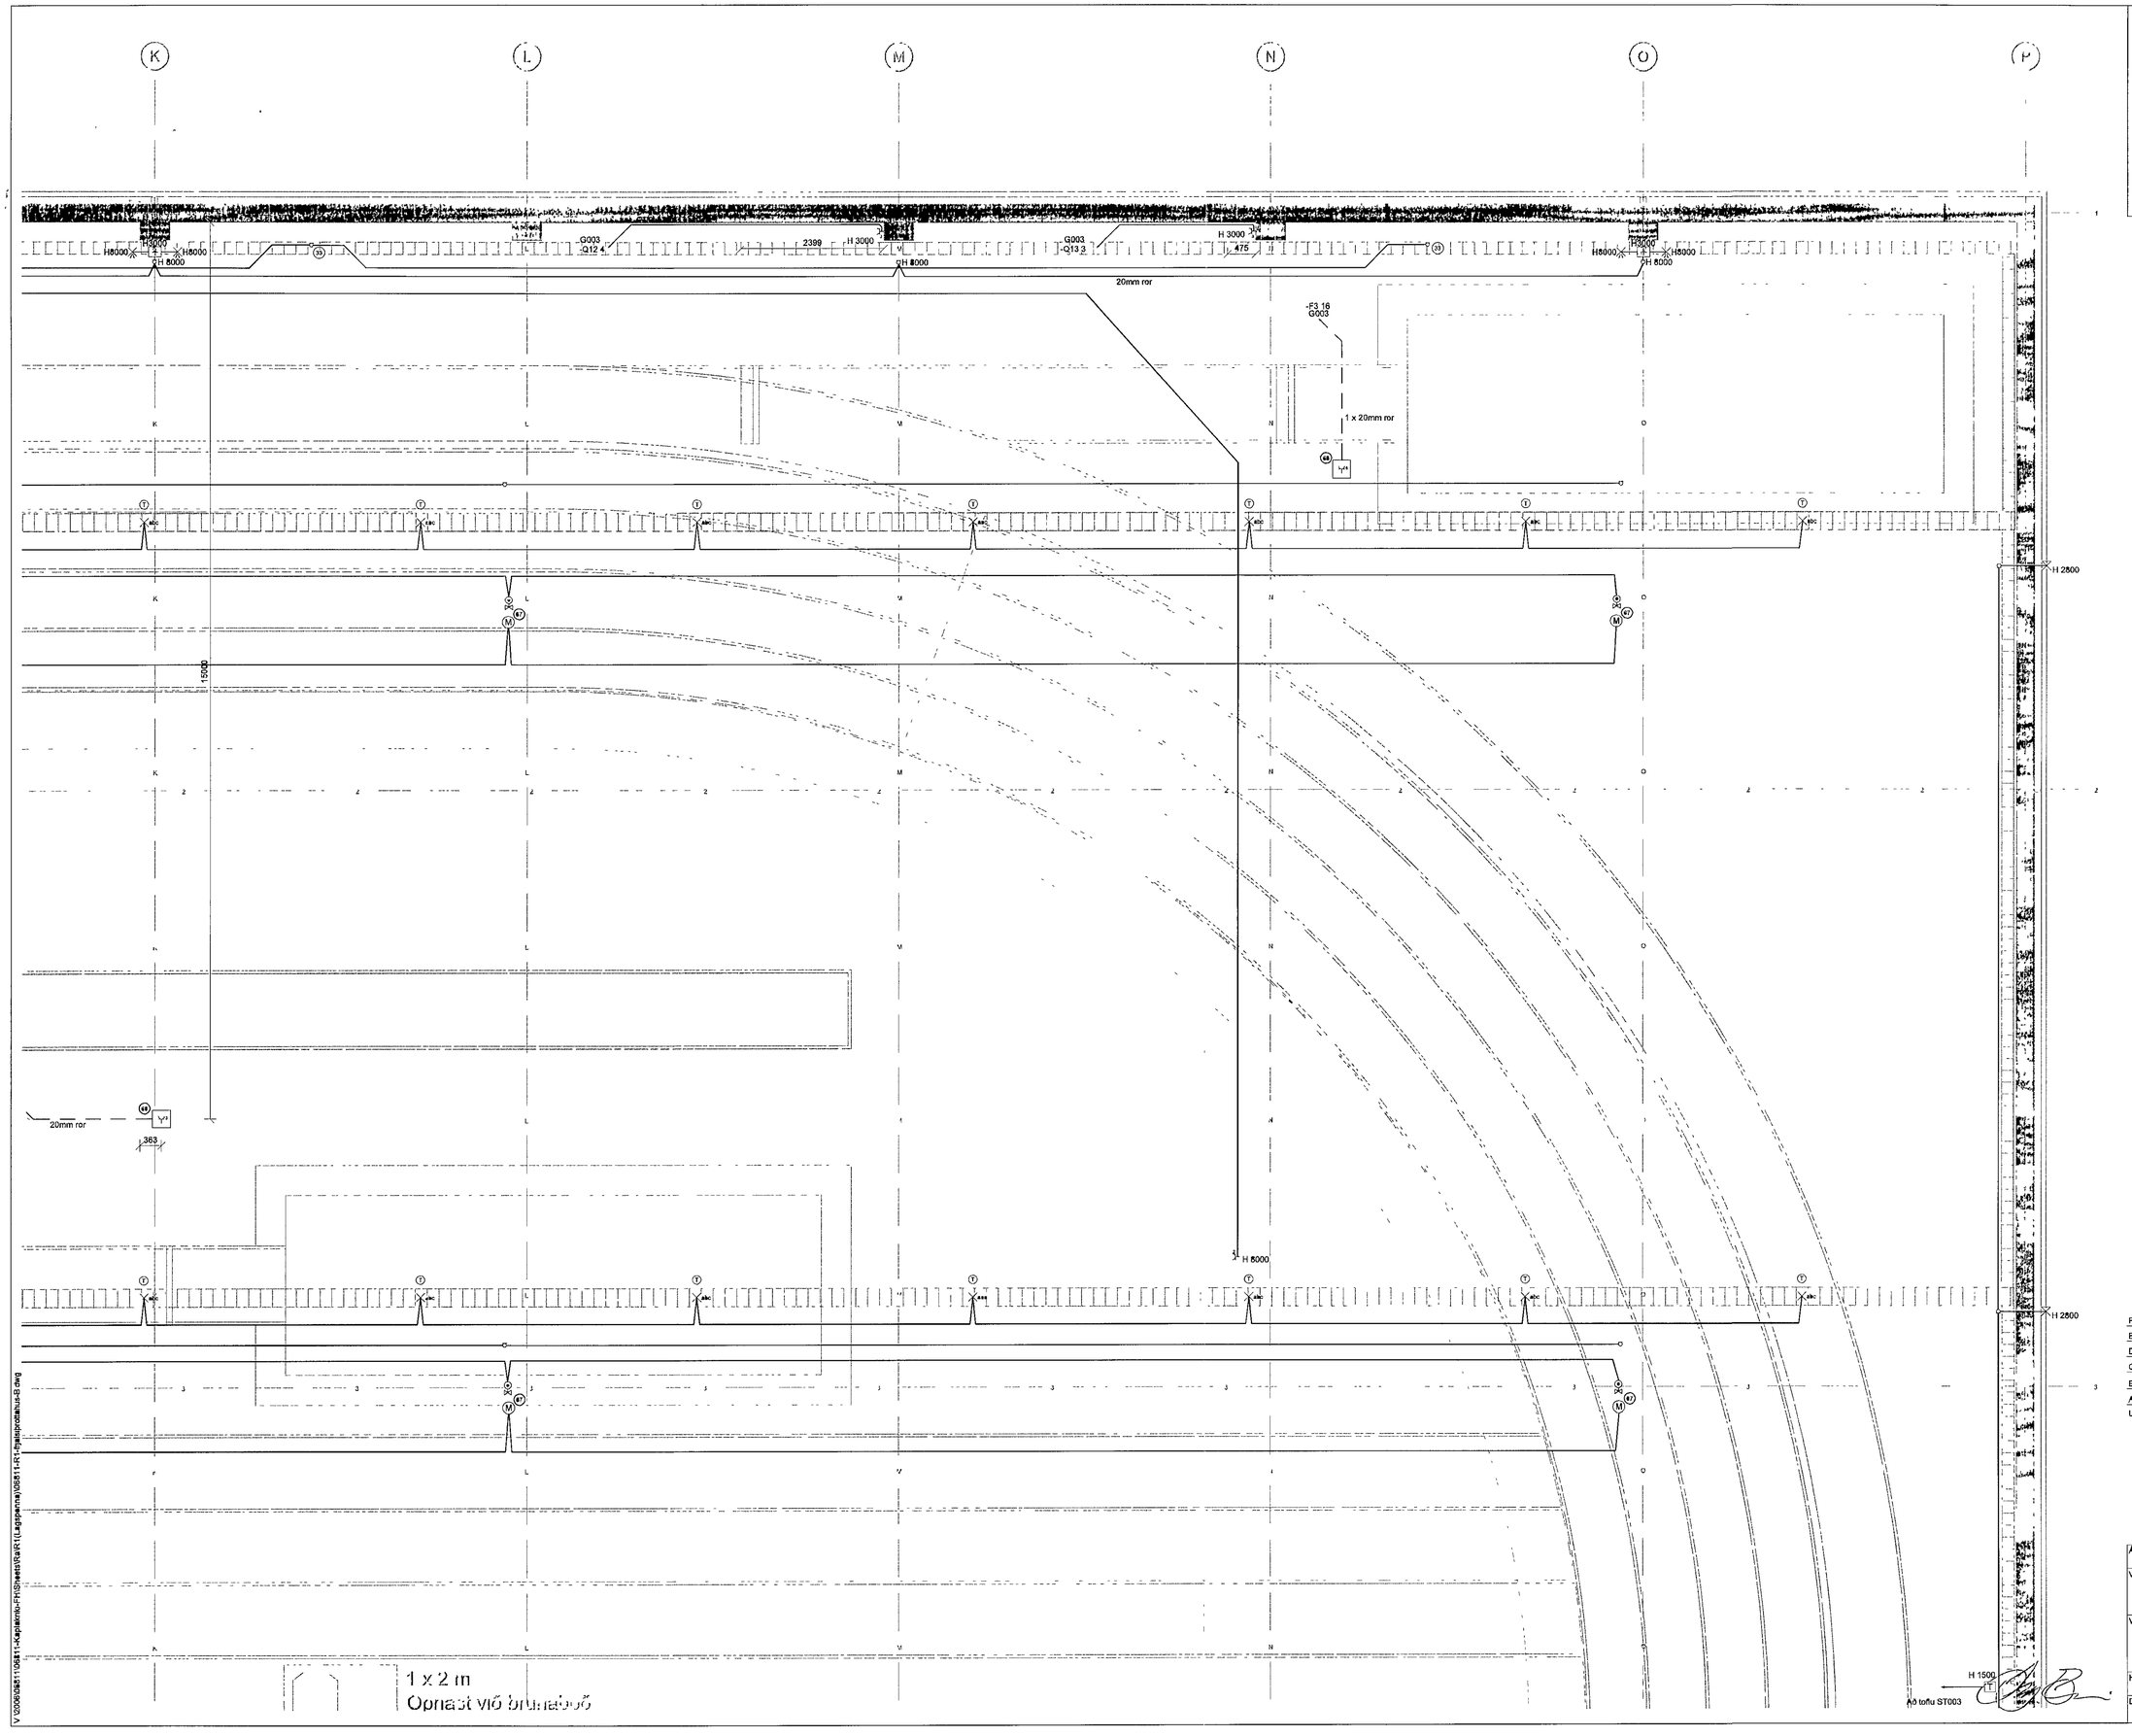

Byggingafulltrúi Hafnarfjarðar
Mottekið þann
22 JUL 2014

KAPLAKRIKI

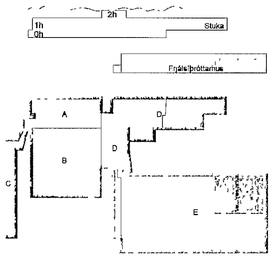

Útg	Dags	Skýring	Hannað/Yfirfarið
F	27 05 14	Reyndarteikning	BSG/ÓG
E	01 10 10	Utboð 4	BSG/ÓG
D	02 09 10	NL	BSG/ÓG
C	05 11 08	Box færð til	BSG/ÓG
B	13 10 08	Gólfbox málsett	BSG/ÓG
A	17 09 08	Ný gólfdós	SF/ÓG

VSB
VERKFRÆÐISTOFA

BÆJARHRAUN 20 220 HAFNARFJÖRÐUR KENNIT 710796-2899
vsb@vsb.is Sími 585 8600 Fax 585 8610 www.vsb.is

Áritun sérhönnuðar
Óm Guðmundsson Kt 220961 2739

Verkheiti
KAPLAKRIKI
HAFNARFIRÐI

Verkhluti
Rafkerfi
Lágspenna frjálsíþróttahús
Grunnmynd

Hannað	Teiknað	Yfirfarið	Kvarði	Síða
RVK/HJ	RVK/HJ	ÓG	1 50 / A1	-

Dags	Verkefni	Teikning	Útgáfa
18 03 2008	06811	B R103	F

V:\2006\06811\06811-Kaplakriki-FH\Sheets\Ra\R1(Lágspenna)\06811-R1-frjalsiprottahus-B.dwg