


KAPLAKRIKI

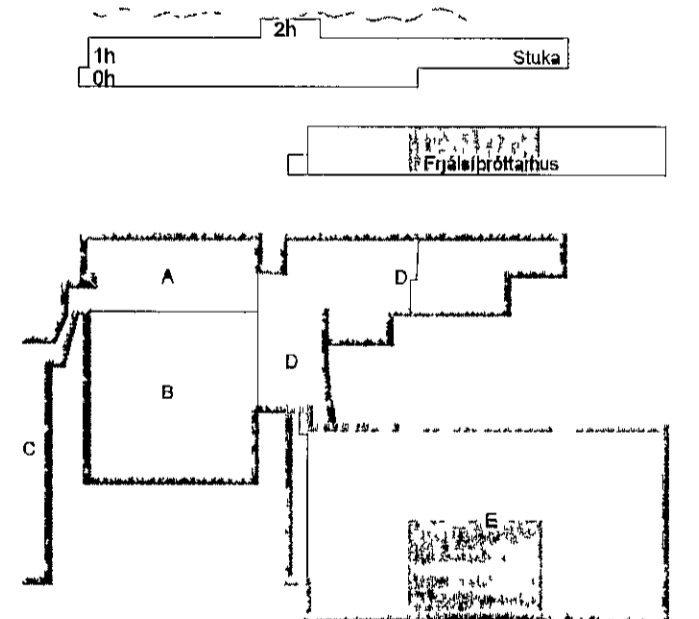

E	27.05.14	Reyndartekning	BSG/ÖG
D	01.10.10	Útboð 4	BSG/ÖG
C	02.08.10	NL	BSG/ÖG
B	13.10.09	Göfbox málsétt	BSG/ÖG
A	24.08.09	Göfbox lærd	BSG/ÖG
Utg	Dags	Skýring	Hannað/Yfirfarið



VEIÐKJÆÐISDÓFA

B/EIARHRAUN 20 220 HAFNARFJORDUR KENNIT 710756-288
vab@vab.is Sími 595 8600 Fax 585 8610 www.vab.is

Áritun sérhannaðar
Örn Guðmundsson K1 220961 2739 *[Signature]*

Verkefni
KAPLAKRIKI
HAFNARFIRÐI

Verkið
Rafkerfi
Lágspenna fjálsþróttahús
Grummynd

Hannað	Teiknað	Yfirfarið	Kvarði	Síða
RVK/HJ	RVK/HJ	ÖG	150	/ A1
Dags	Verkefni	Teikning	Utgáfa	E
18.03.2008	06811	B R105		

[Signature]