


1 x 2 m
Opnast við brunaboð


Byggingafultrú Hafnarfirðar
Mottekið þann

22 JUL 2014

[Signature]

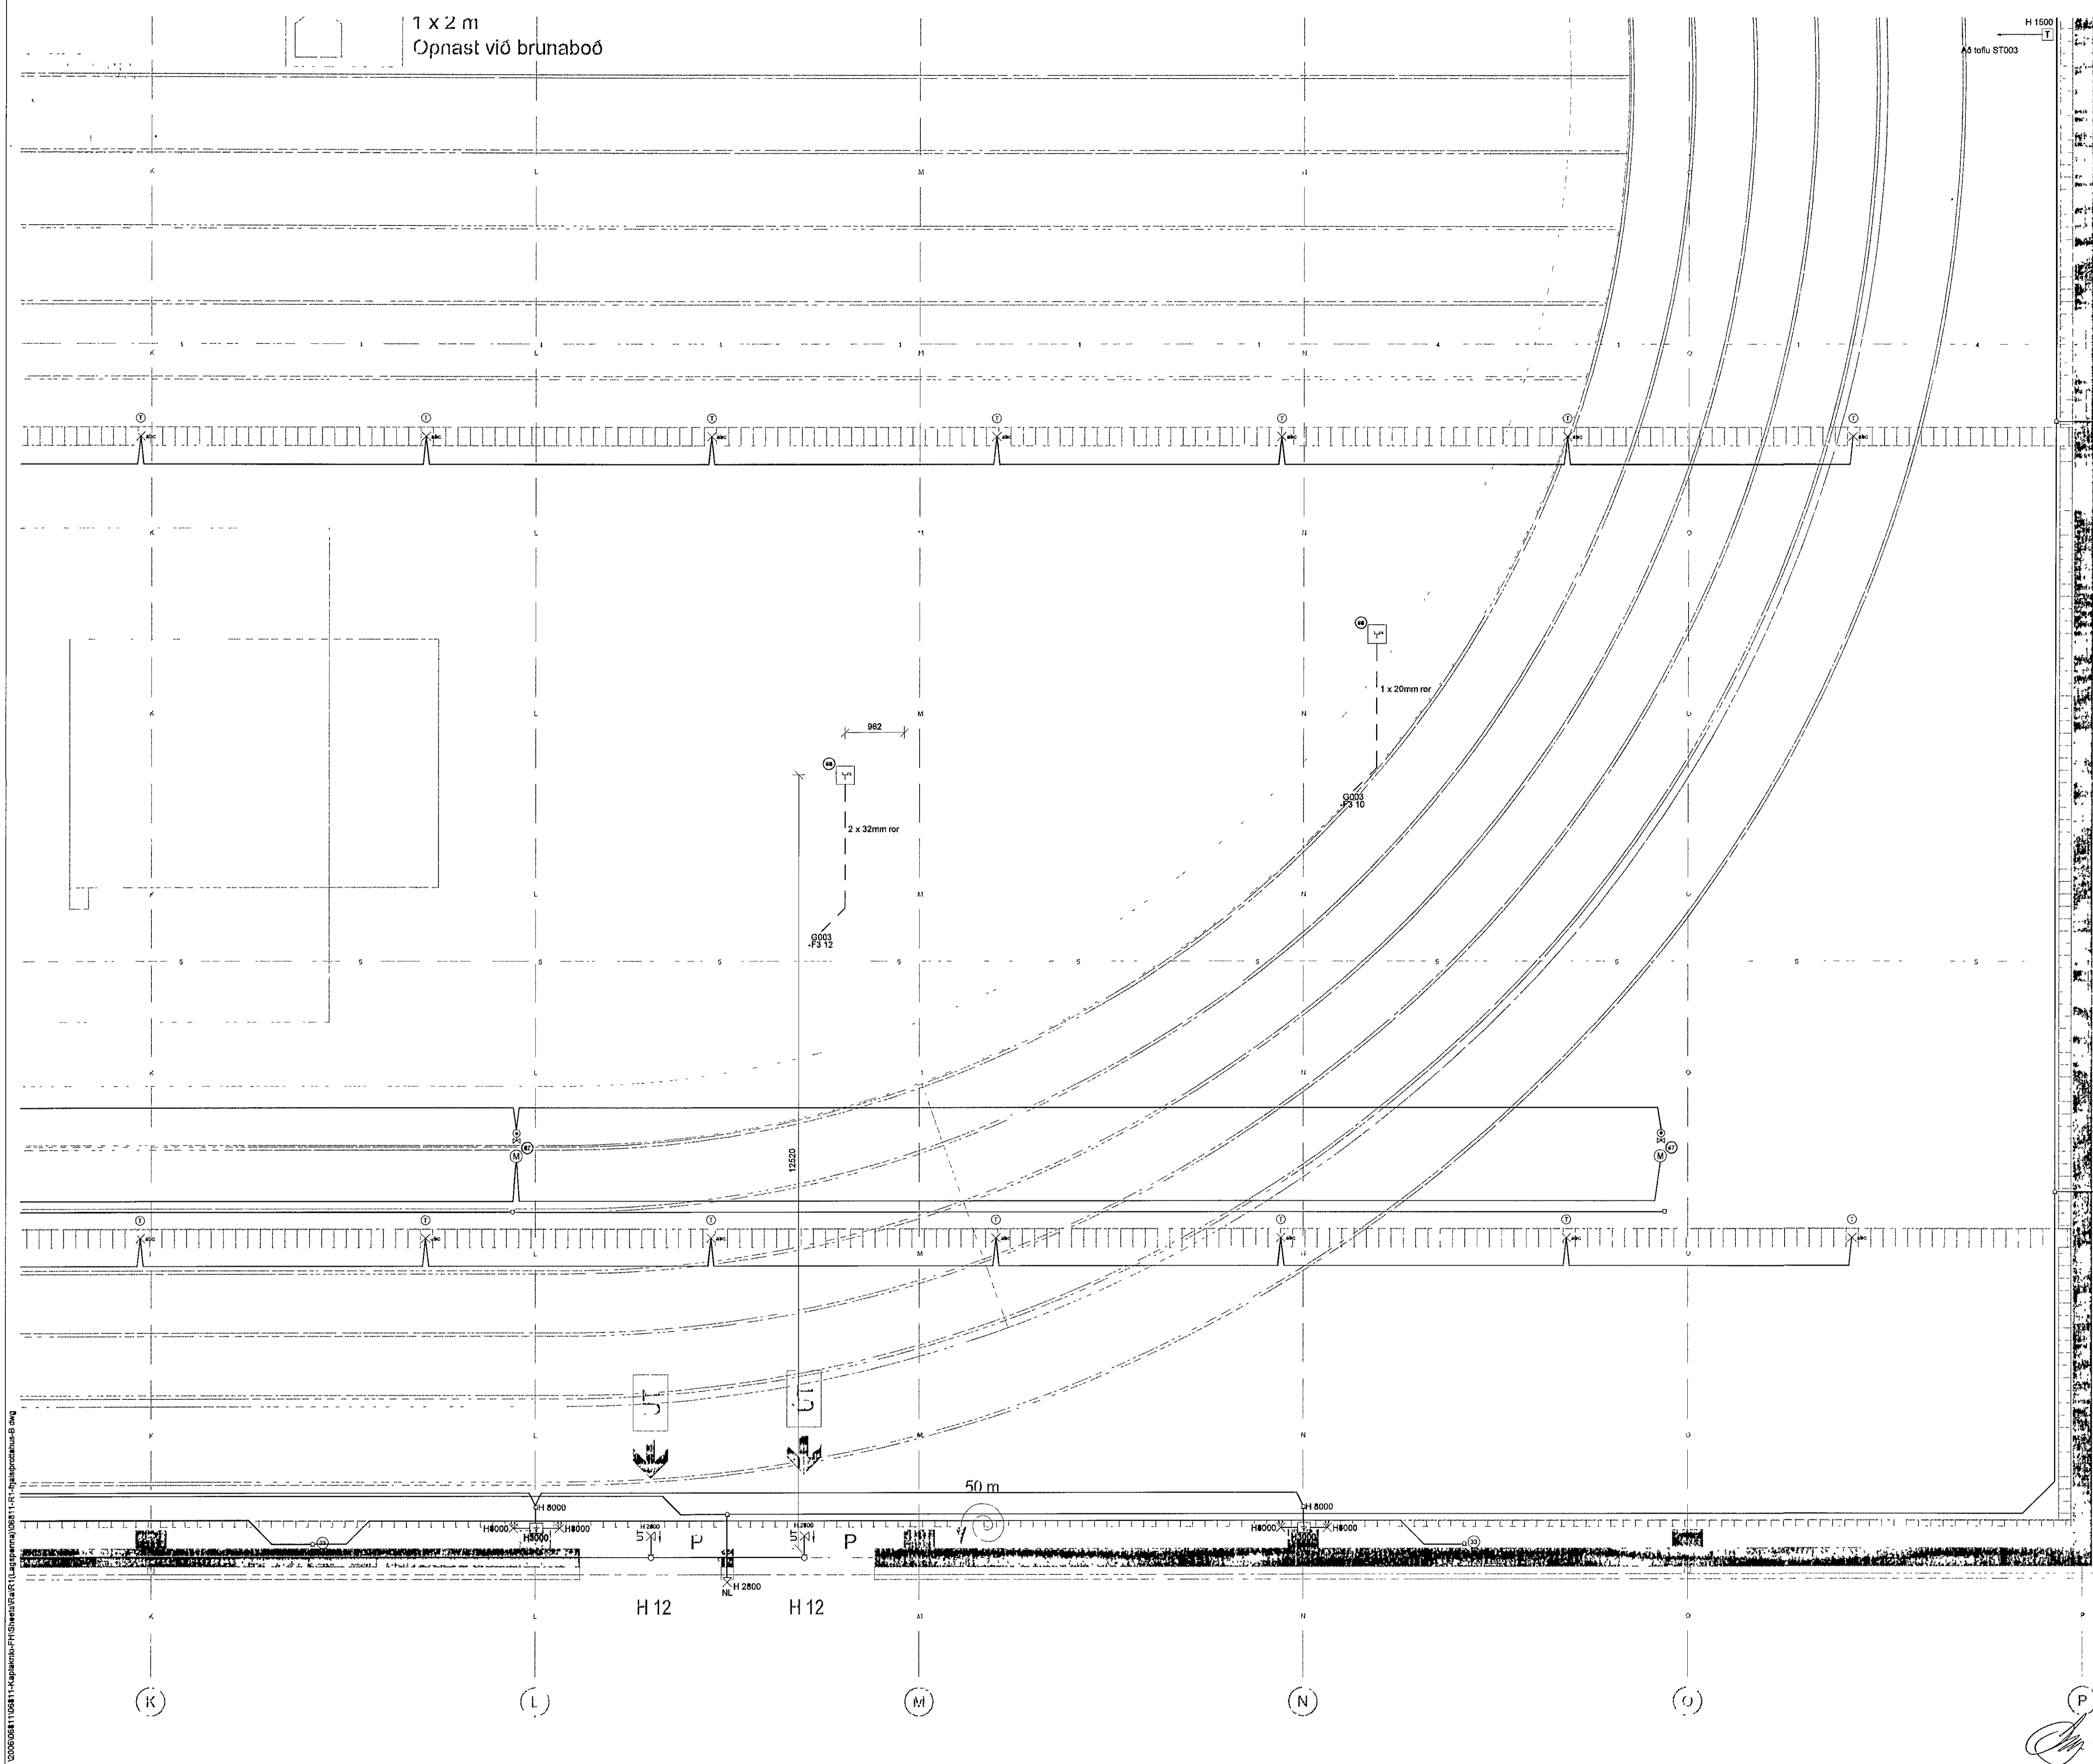

KAPLAKRIKI

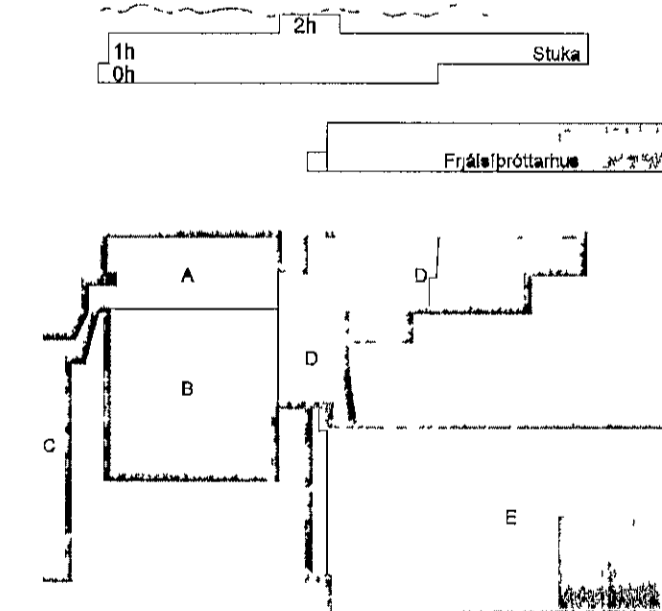

E	27 05 14	Reyndartekning	BSG/OG
D	01 10 10	Útboð 4	BSG/OG
C	02 08 10	NL	BSG/OG
B	13 10 08	Cólfbox málað	BSG/OG
A	24 09 09	Bætt við gölktós	BSG/OG
Utg	Dags	Skýring	Hannað/Yfirferð

VSB

VERKFRÆÐISTOFA

BEIJARHRAUN 20 220 HAFNARFJÖRÐUR KENNIT 710795-2499
vsb@vsb.is Sími 585 8600 Fax 585 8610 www.vsb.is

Ártun sérhönnuðar
Örn Guðmundsson KT 220961 2739 *[Signature]*

Verkefni
KAPLAKRIKI
HAFNARFIRÐI

Verkið
Rafkerfi
Lagspenna fjálsþrottahus
Grunnmynd

Hannað	Teknað	Yfirferð	Kvarði	Síða
RVK/HJ	RVK/HJ	ÖG	1 50	/ A1
Dags	Verkefni	Teikning		Utgáfa
18 03 2008	06811	B R106		E

[Signature]