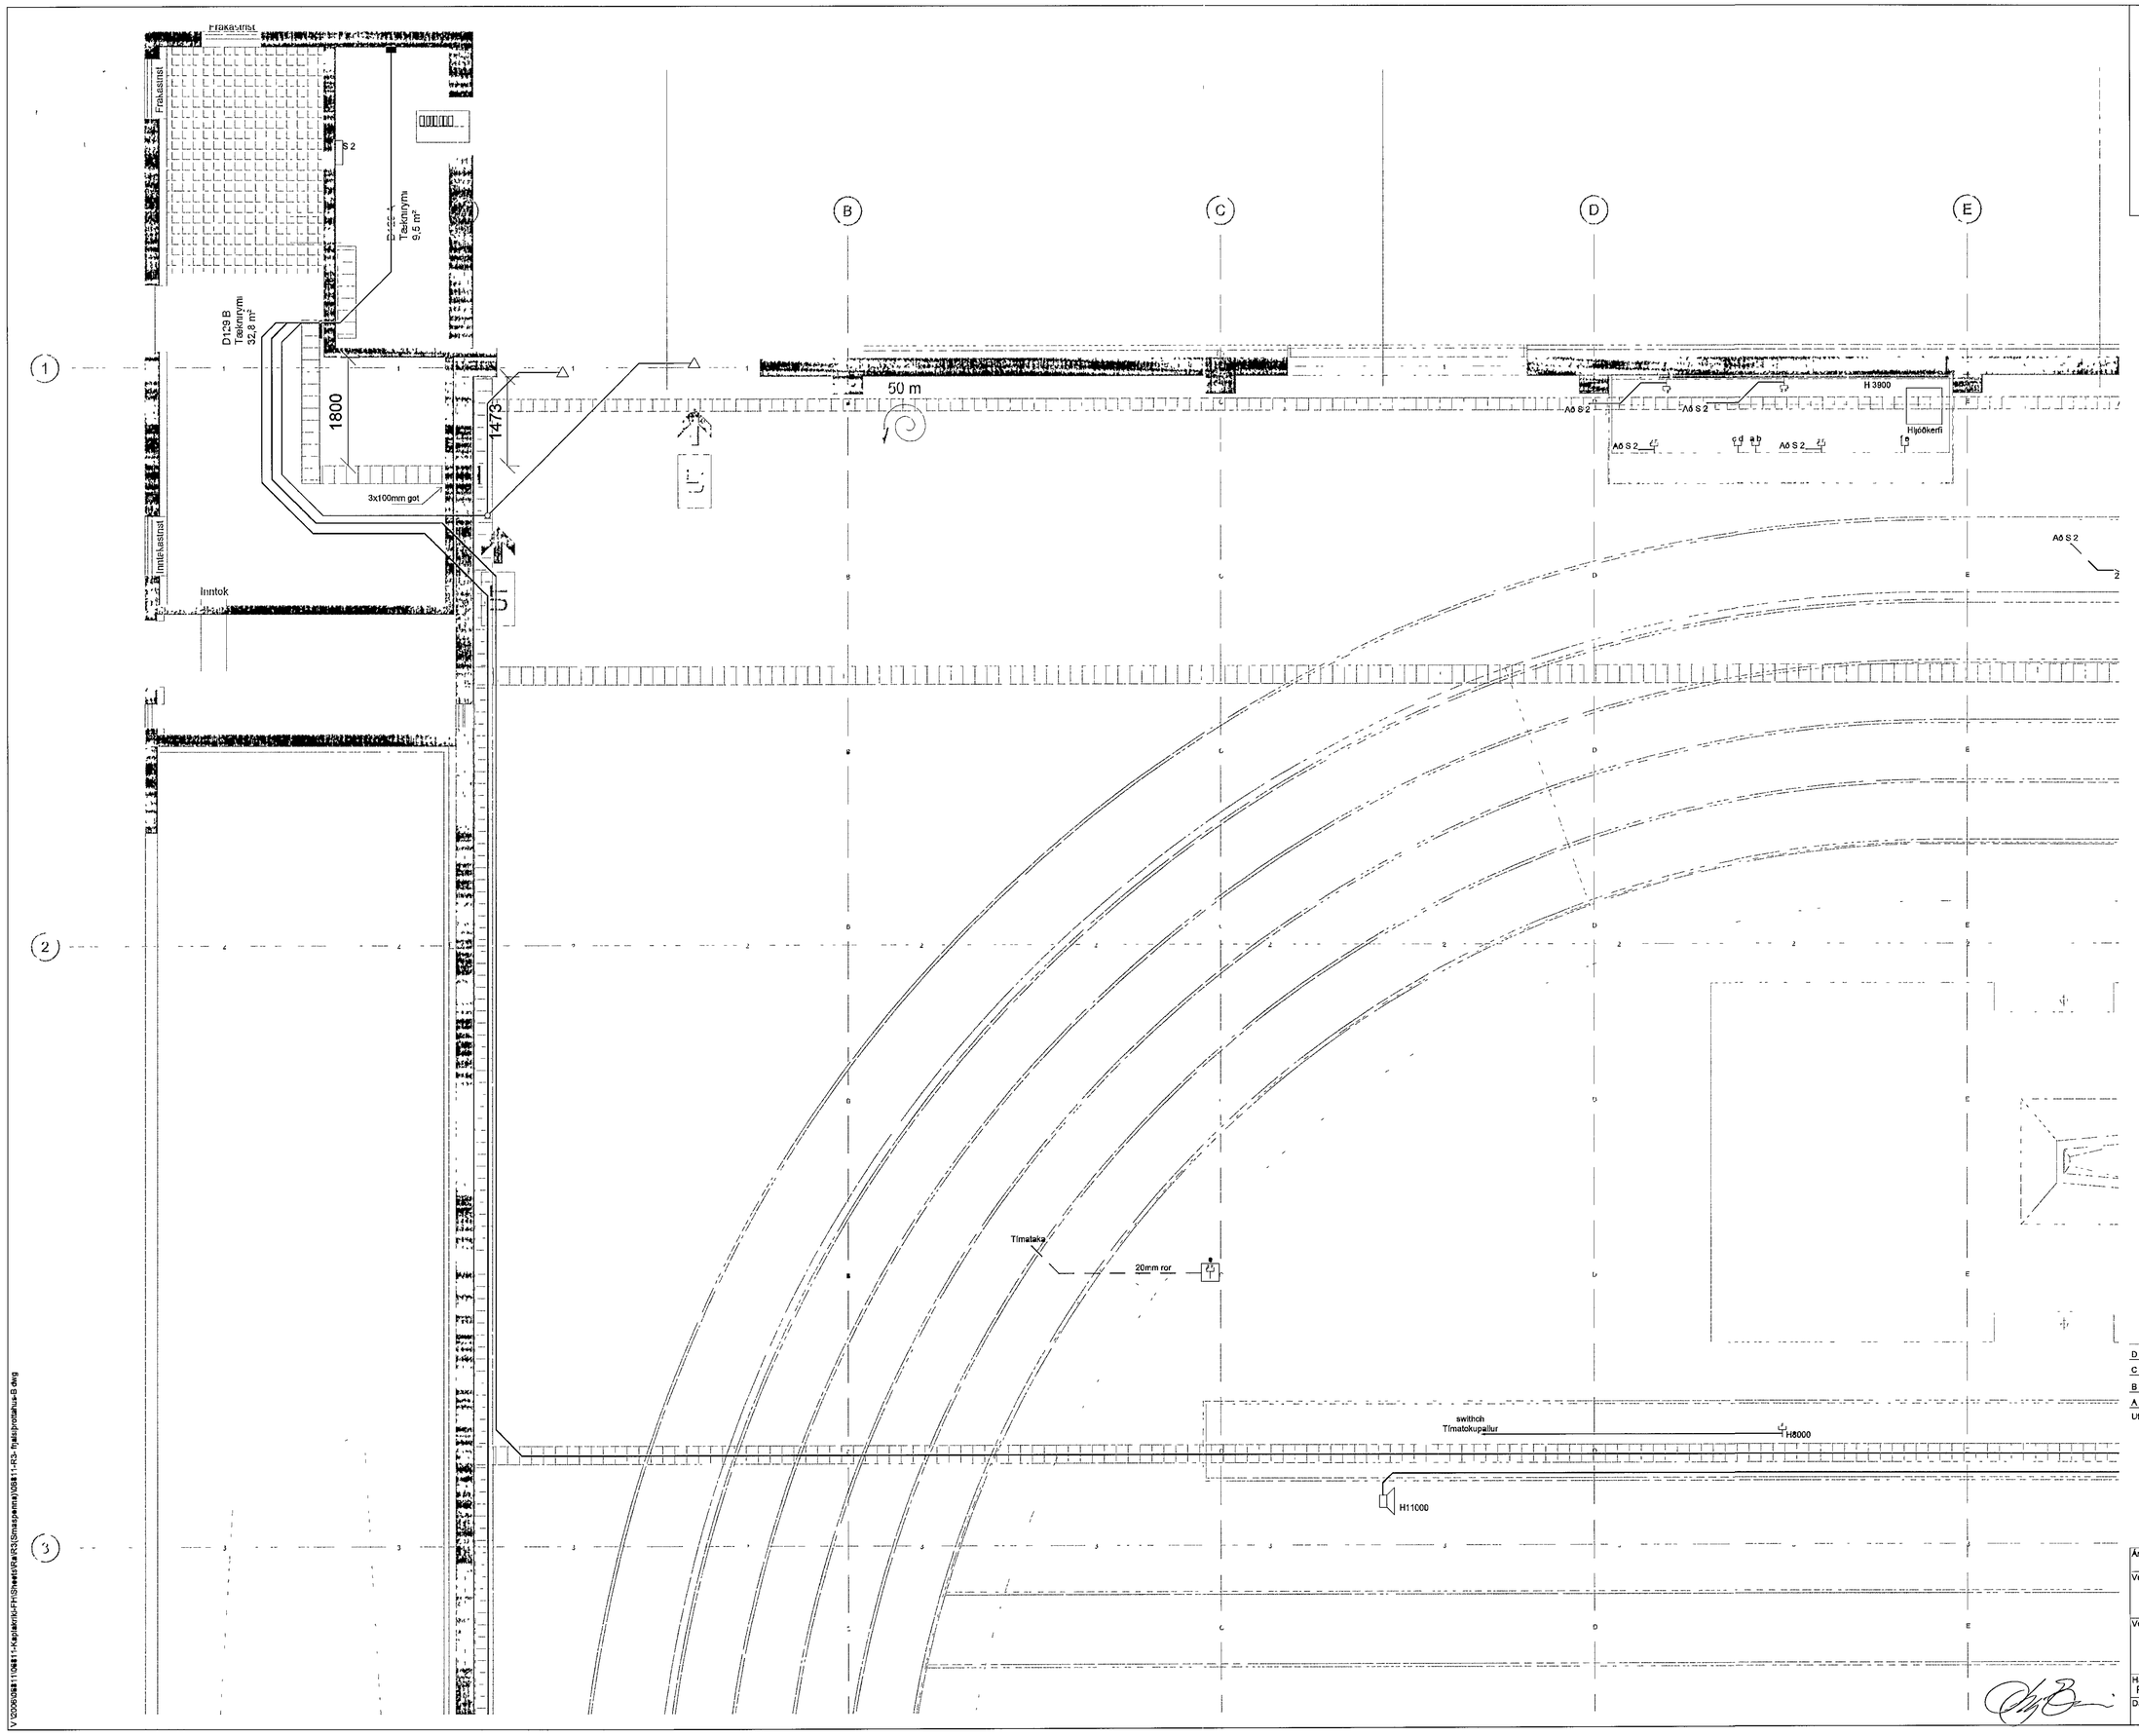

Byggingafulltrui Hafnarfjarðar
Mottekið þann
22 JUL 2014

KAPLAKRIKI

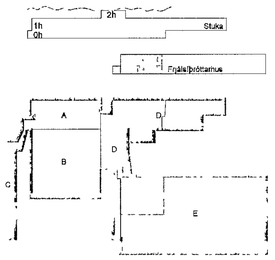

Utg	Dags	Skýring	Hannað/Yfirfarið
D	27 05 14	Reyndarteikning	BSG/ÖG
C	01 10 10	Utboð 4	BSG/ÖG
B	14 01 10	Innbrotaviðvörunarkerfi	BSG/ÖG
A	17 09 08	Gólfdós færð til	SF/ÖG

VSB
VERKFRÆÐISTOFA

BÆJARHRAUN 20 220 HAFNARFJÖRÐUR KENNIT 710796-2899
vsb@vsb.is Sími 585 8600 Fax 585 8610 www.vsb.is

Ártun sérhönnuðar
Ómar Guðmundsson Kt 220961 2739

Verkheiti
KAPLAKRIKI
HAFNARFIRÐI

Verkhluti
Rafkerfi
Smáspenna frjálsíþróttahus
Grunnmynd

Hannað	Teiknað	Yfirfarið	Kvarði	Síða
RVK/HJ	RVK/HJ	ÖG	1 50 / A1	-

Dags	Verkefni	Teikning	Útgáfa
18 03 2008	06811	B R301	D

V:\2006\06811\06811-Kaplakriki-FH\Sheets\Rafi\R3(Smaspenna)\06811-R3- frjalsiprottahus-B.dwg