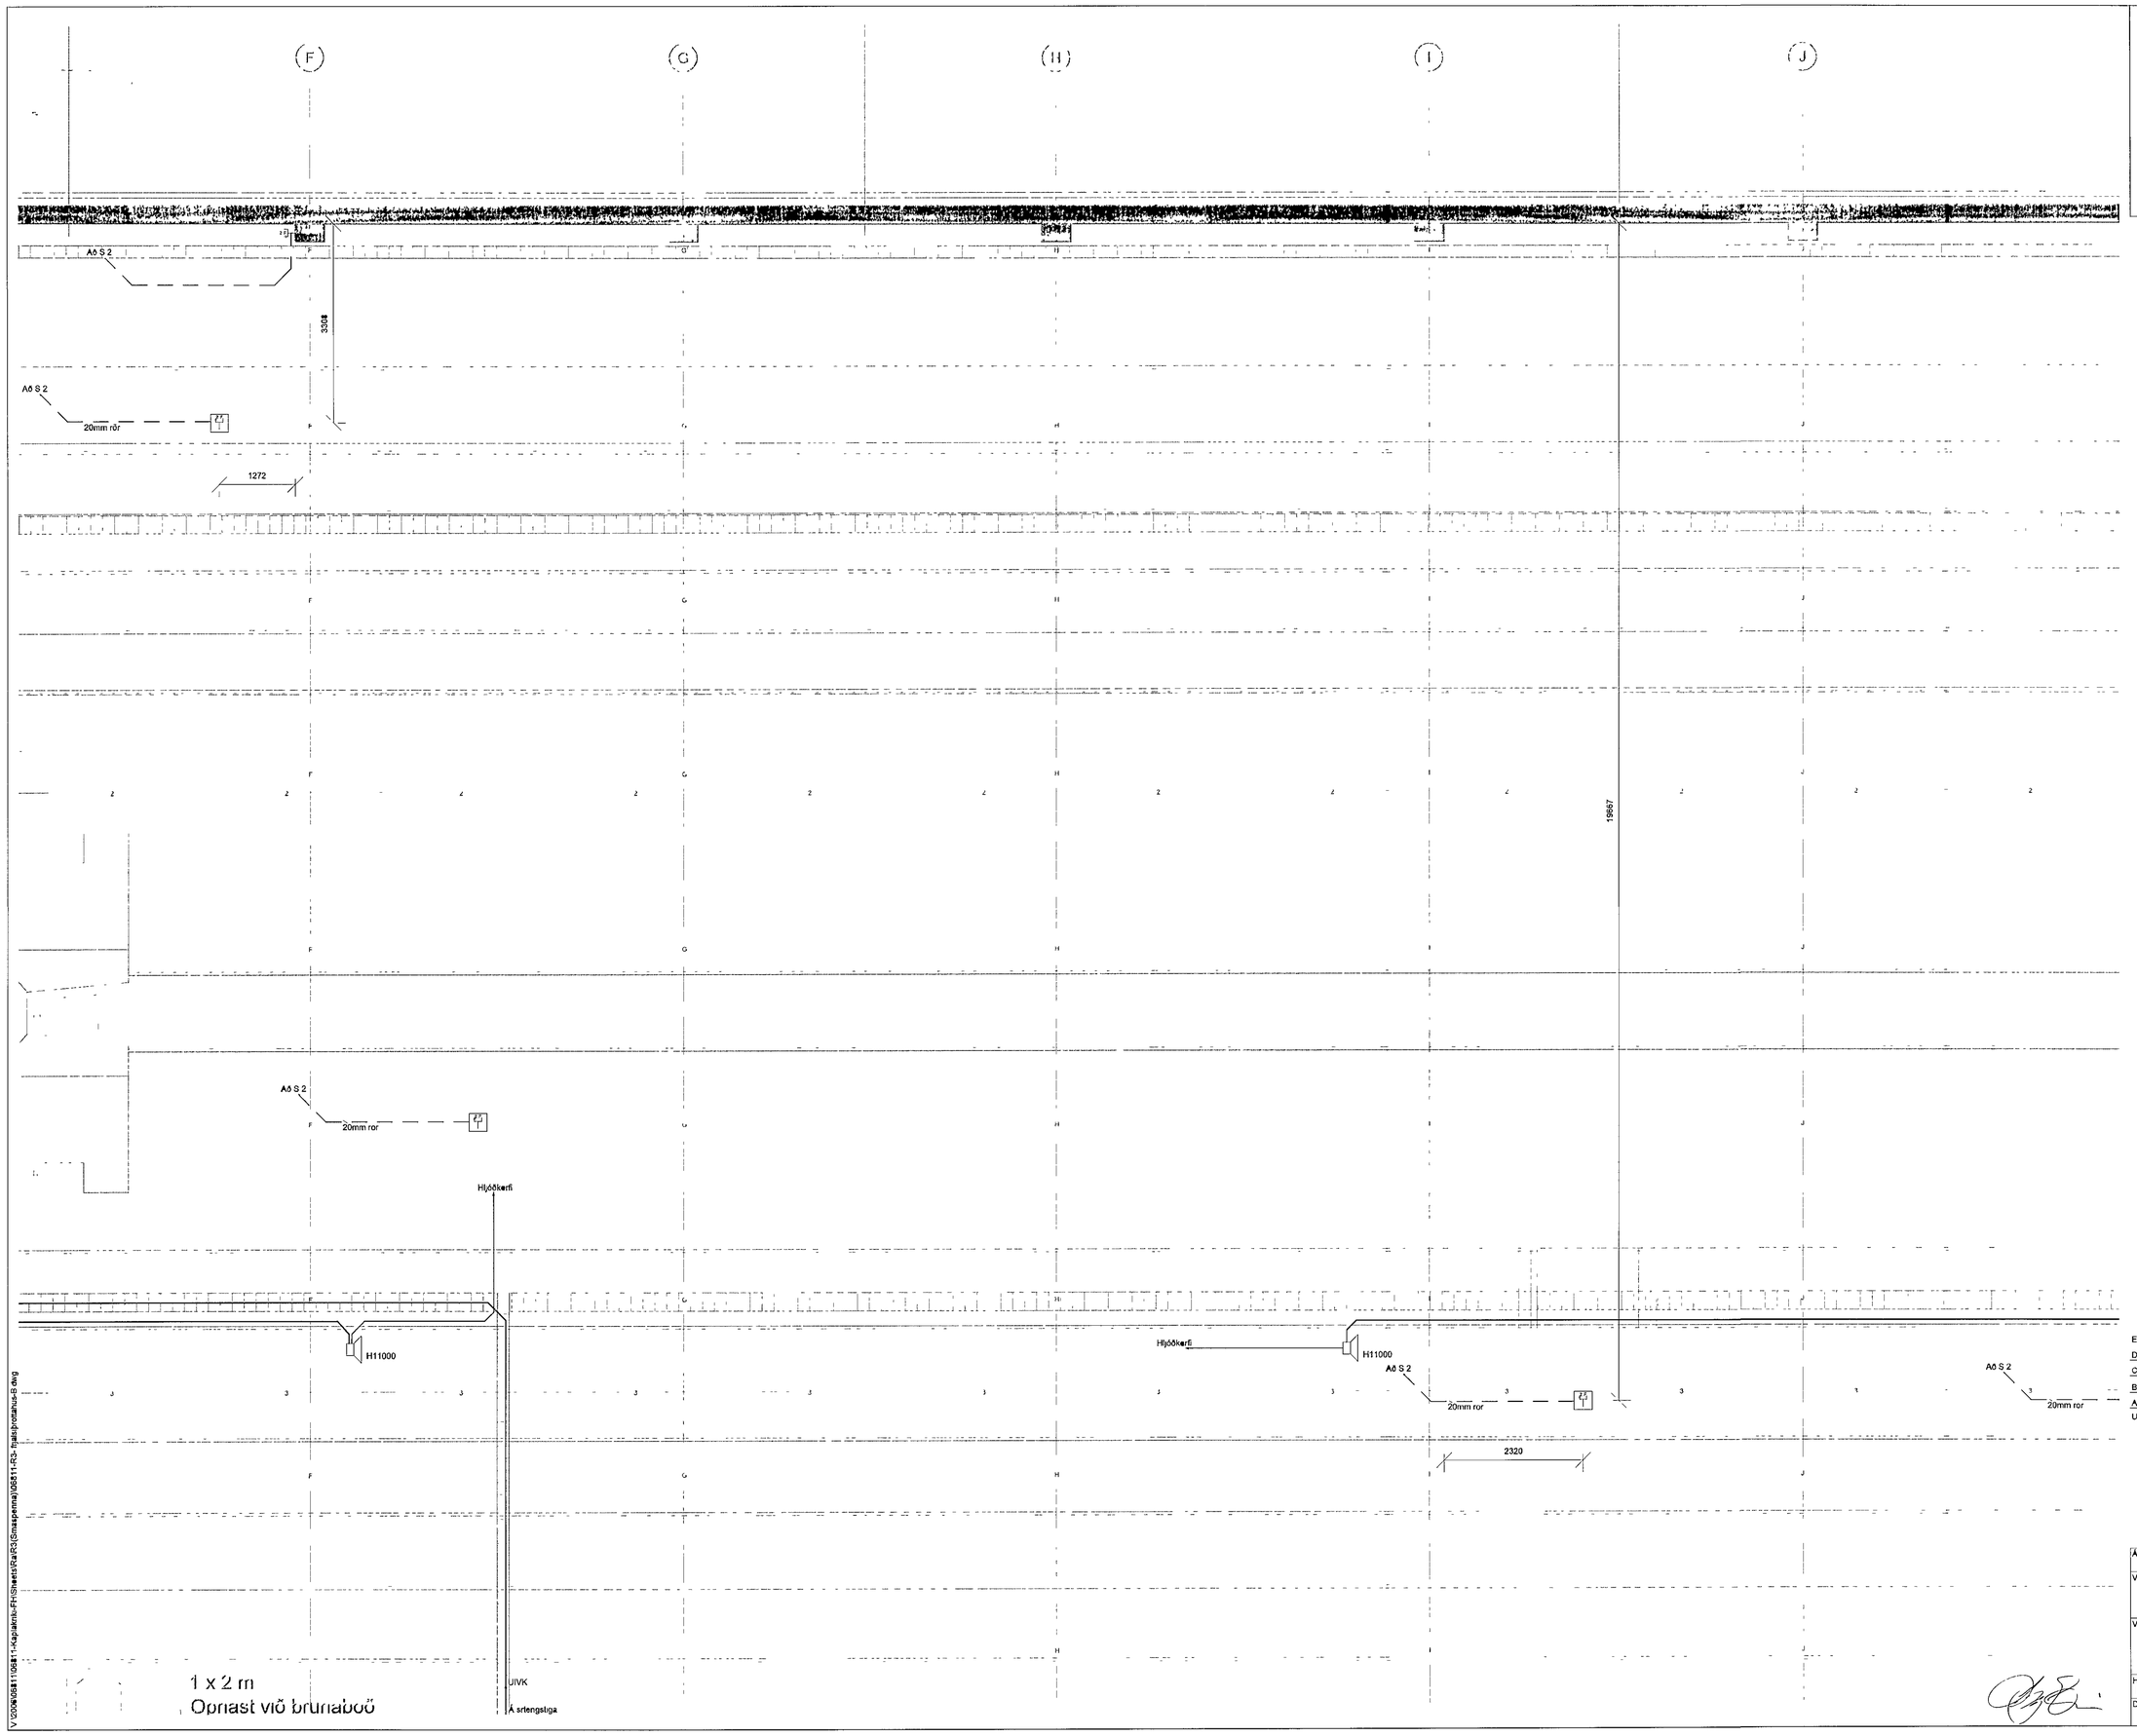

Byggingafulltrui Hafnarfjarðar
Mottekið þann
22 JUL 2014

KAPLAKRIKI

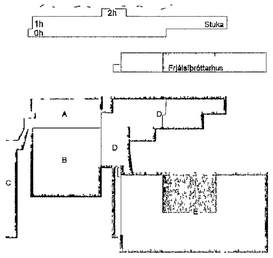

Utg	Dags	Skyring	Hannað/Yfirfarið
E	27 05 14	Reyndarteikning	BSG/ÓG
D	01 10 10	Útboð 4	BSG/ÓG
C	14 01 10	Innbrotavíðvorunarkerfi	BSG/ÓG
B	13 10 09	Gólfbox málsett	BSG/ÓG
A	17 09 08	Gólfdós færð til	SF/ÓG

VSB
VERKFRÆÐISTOFA

BÆJARHRAUN 20 220 HAFNARFJÖRÐUR KENNIT 710796-2899
vsb@vsb.is Sími 585 8600 Fax 585 8610 www.vsb.is

Áritun sérhönnuðar
Ólm Guðmundsson Kt 220961 2739

Verkheiti
KAPLAKRIKI
HAFNARFIRÐI

Verkhluti
Rafkerfi
Smaspenna frjalsíþróttahús
Grunnmynd

Hannað	Teiknað	Yfirfarið	Kvarði	Síða
RVK/HJ	RVK/HJ	ÓG	1 50 / A1	-

Dags	Verkefni	Teikning	Útgáfa
18 03 2008	06811	B R302	E

V:\2006\06811\06811-Kaplakriki-FH\Sheets\Raf\R3\Smaspenna\06811-R3- frjalsiprottahus-B.dwg