



Opnast við brunaboð

Byggingafultrúi Hafnarfjarðar  
Mottékið þann  
22. JUL 2014  
[Signature]

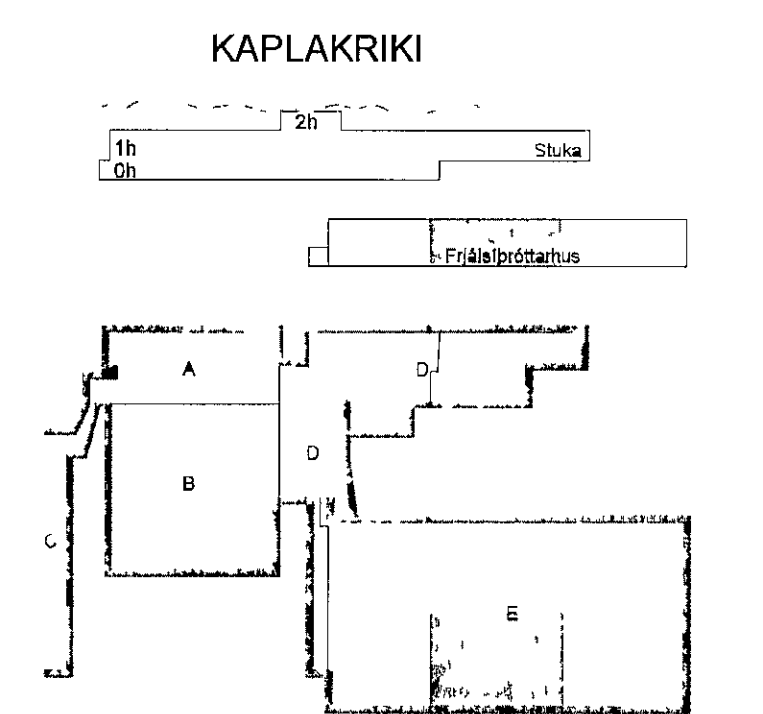

E	27.05.14	Reyndartekning	BSG/OG
D	01.10.10	Útboð 4	BSG/OG
C	14.01.10	Ínnbrótavörðunarkerfi	BSG/OG
B	13.10.08	Gólfbox málsset	BSG/OG
A	24.09.09	Gólfbox læt	BSG/OG
Utg	Dags	Skýring	Hannað/Ýfirfand

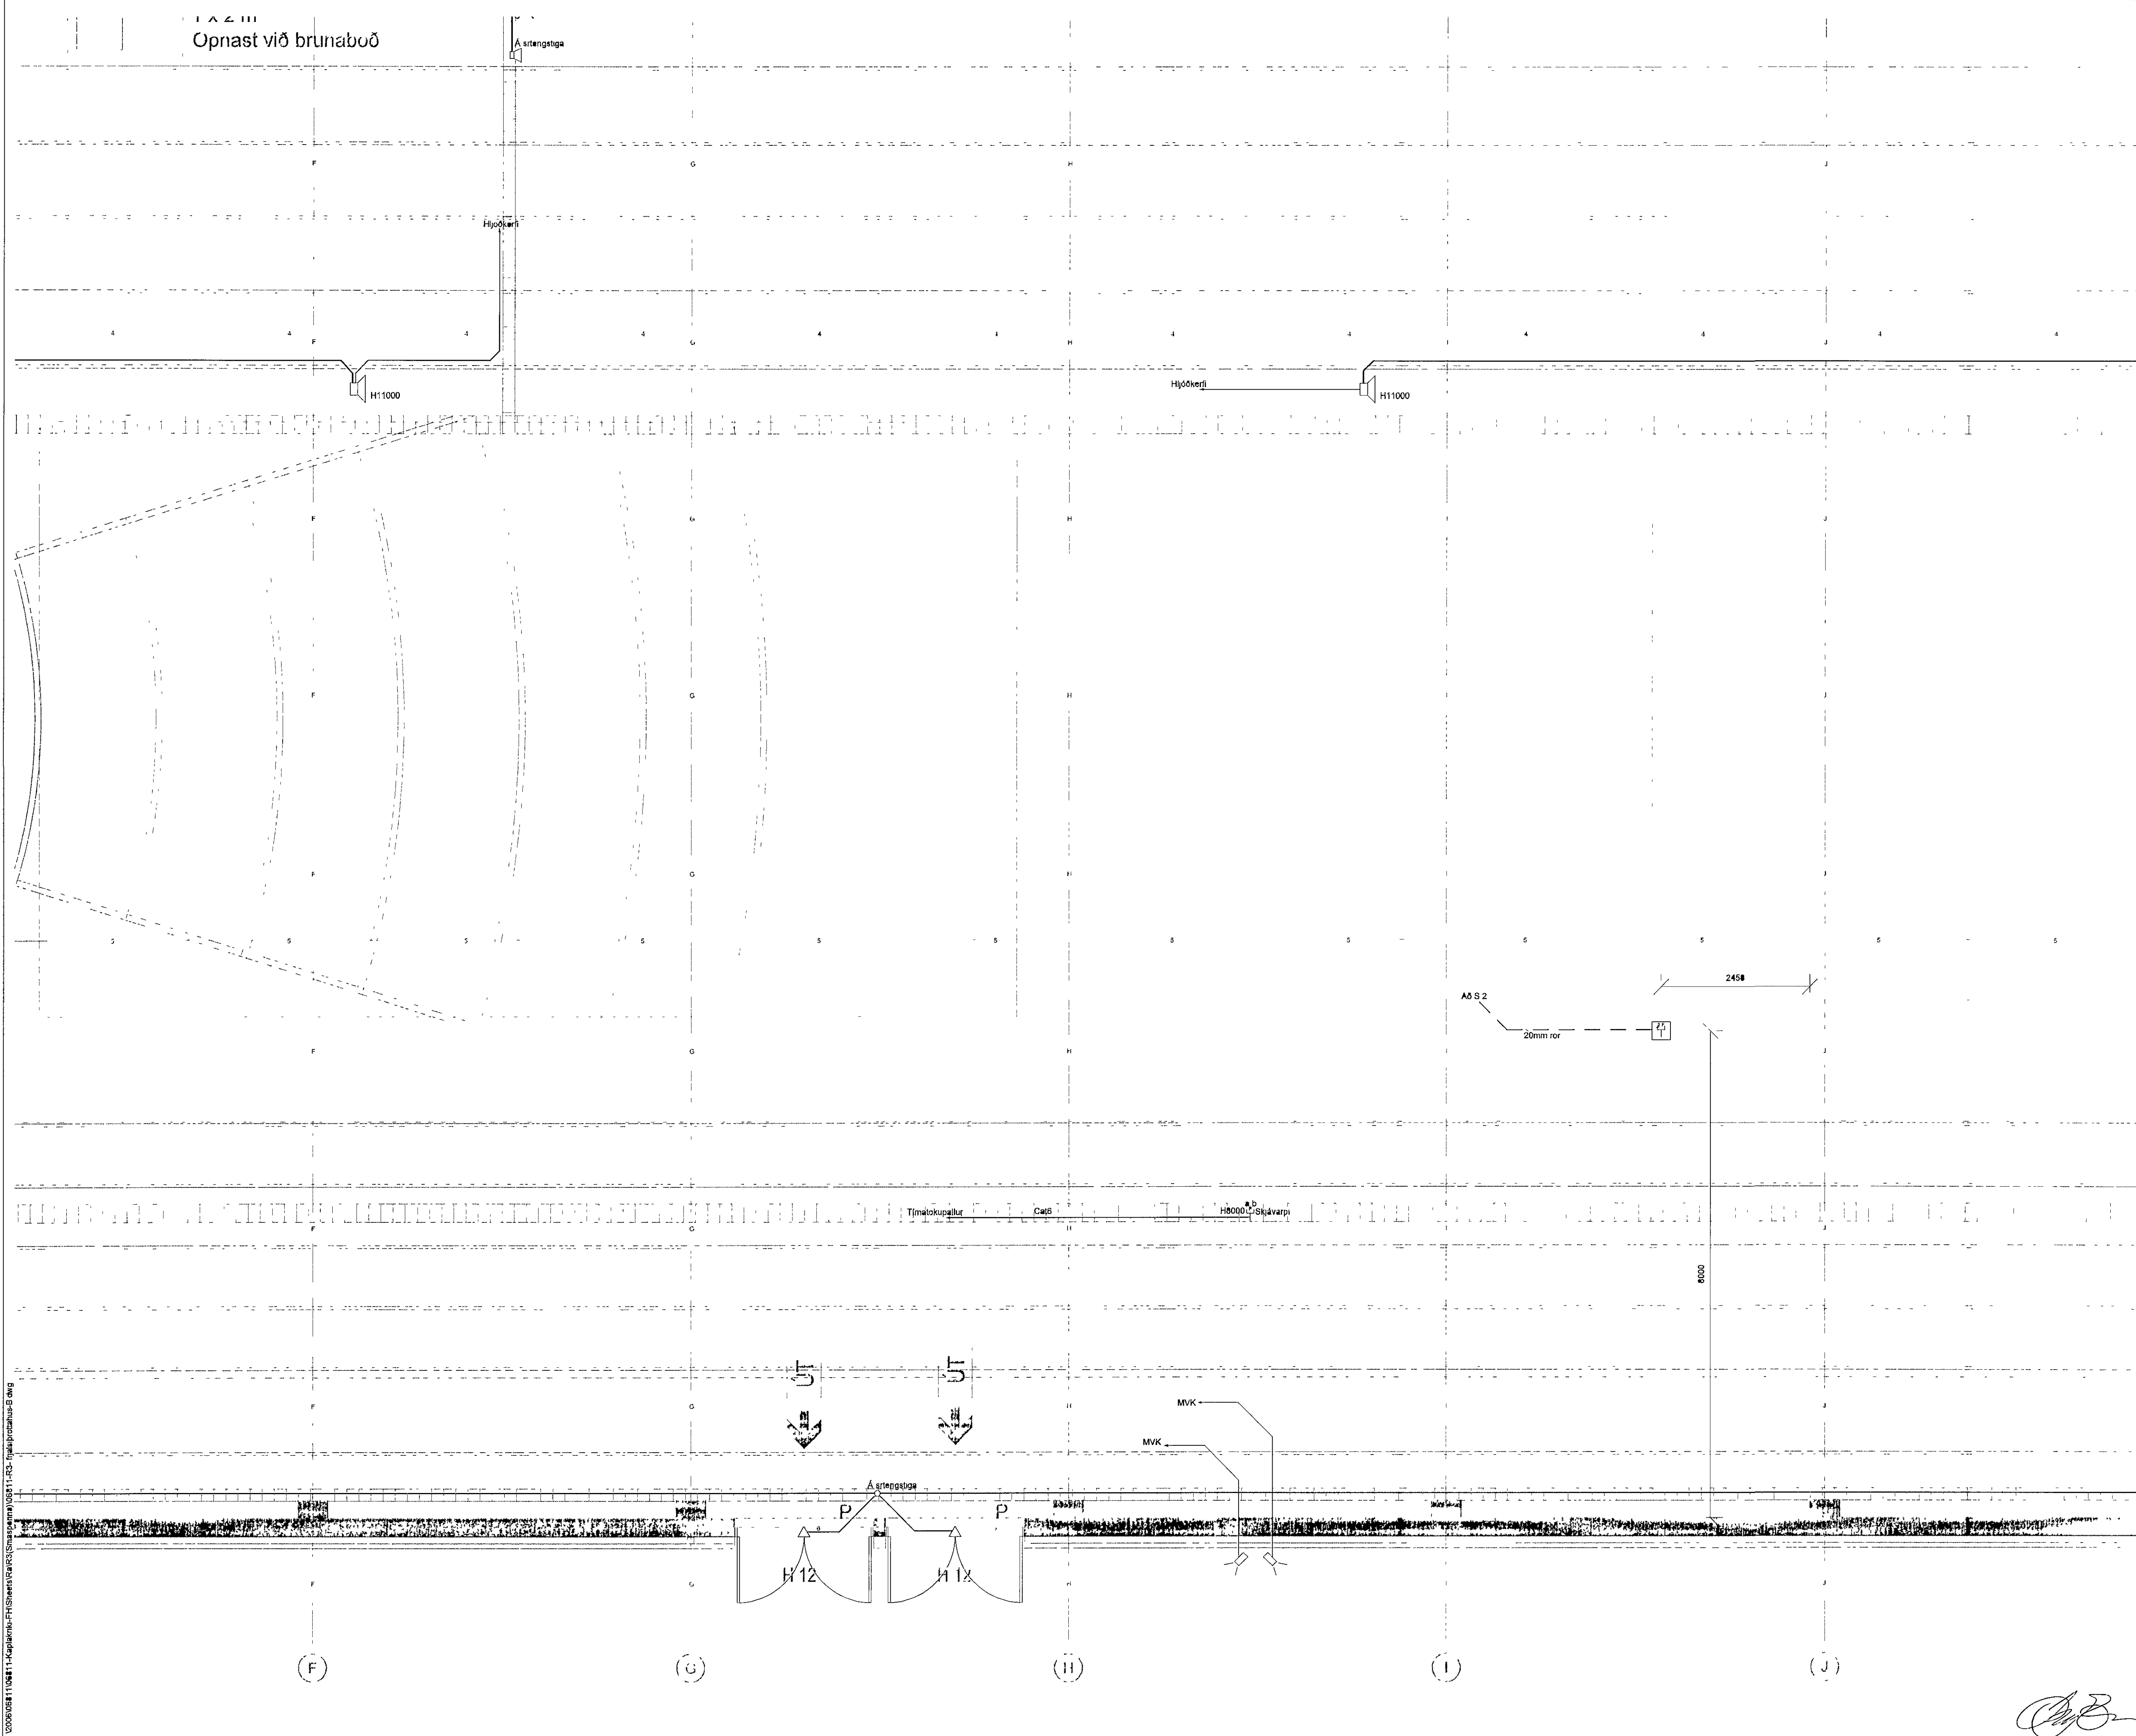

VERKFAÐIRGJÖFA  
BÍEJARHRAUN 20 220 HAFNARFJÖRÐUR KENNIT 710796-2899  
vab@vab.is Sími 555 8600 Fax 555 5610 www.vab.is

Ártun sérhönnuðar  
Örn Guðmundsson K1 220961 2739 [Signature]

Verkhæði  
**KAPLAKRIKI**  
**HAFNARFIRÐI**

Verkhæði  
Rafkerfi  
Smáspenna frjalsþróttahús  
Grunnmynd

Hannað	Teknað	Yfirfand	Kvarði	Síða
RVK/HJ	RVK/HJ	ÖG	1 50	/ A1 -
Dags	Verkhæði	Teikning	Utgáfa	
18 03 2008	06811	B R305	E	

[Signature]