


Opnast við brunaboð


Byggingafultrúi Hafnarfirðar
Mottekið þann

22 JUL 2014

GA

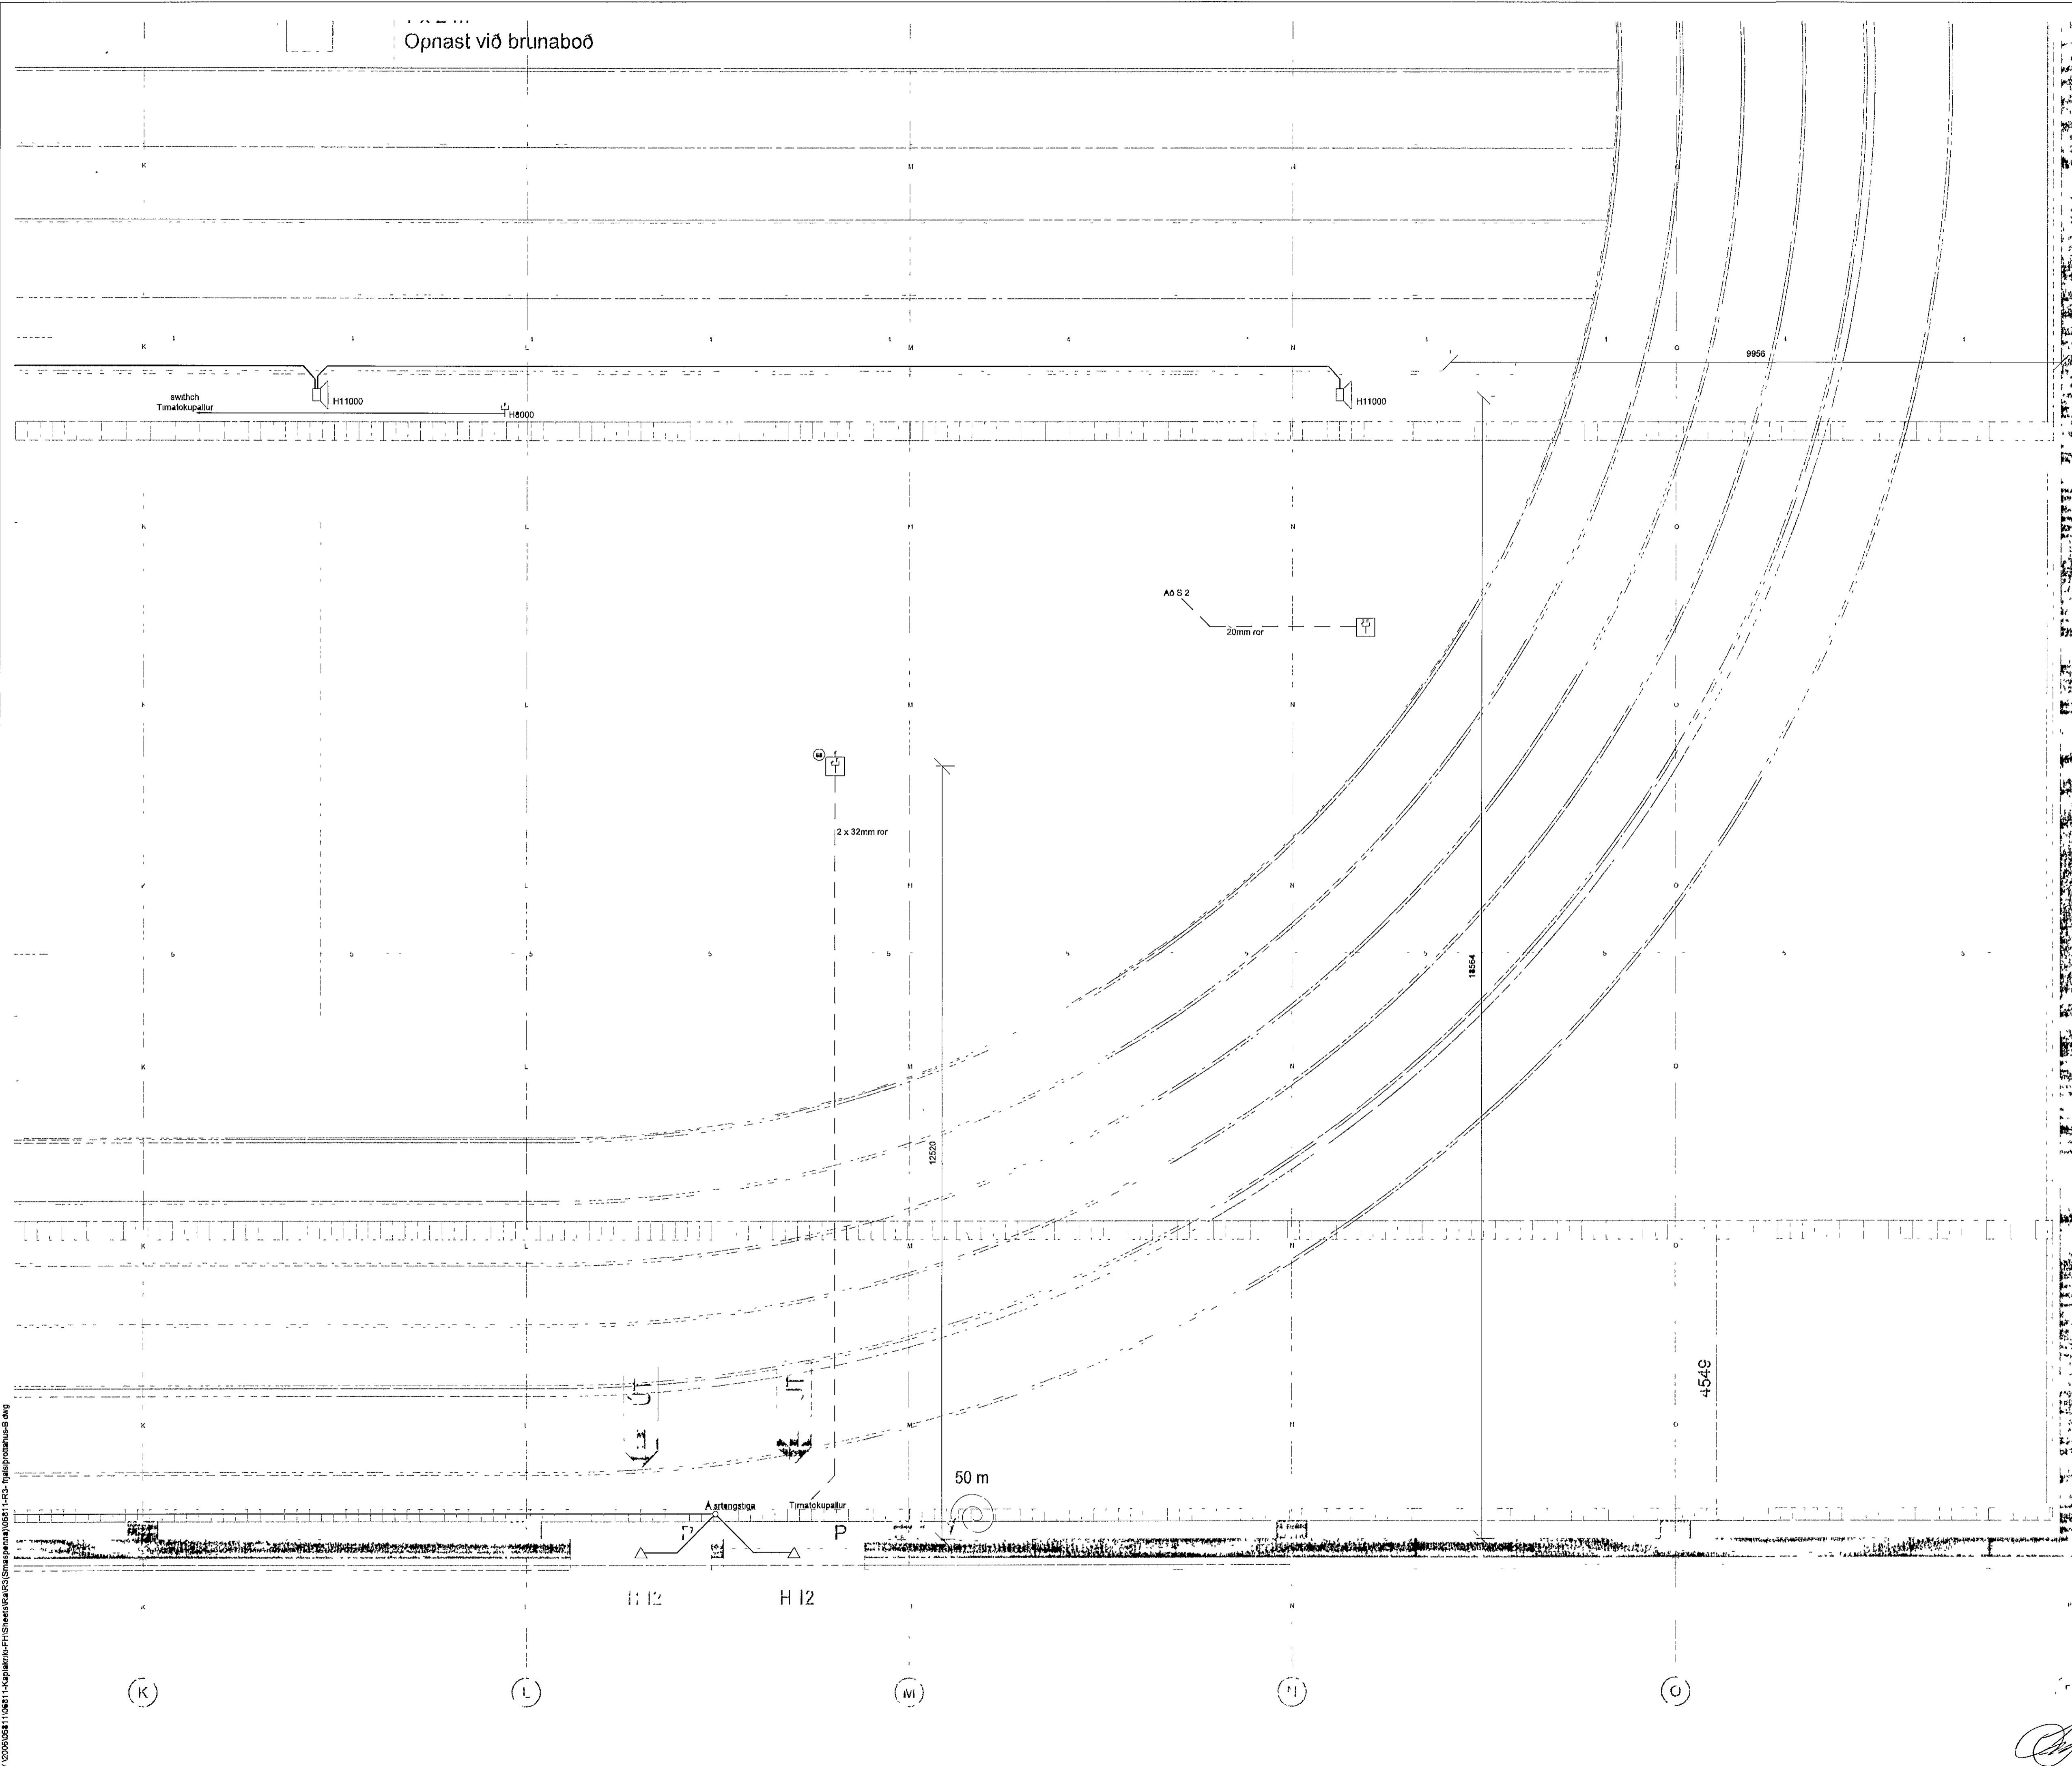

KAPLAKRIKI

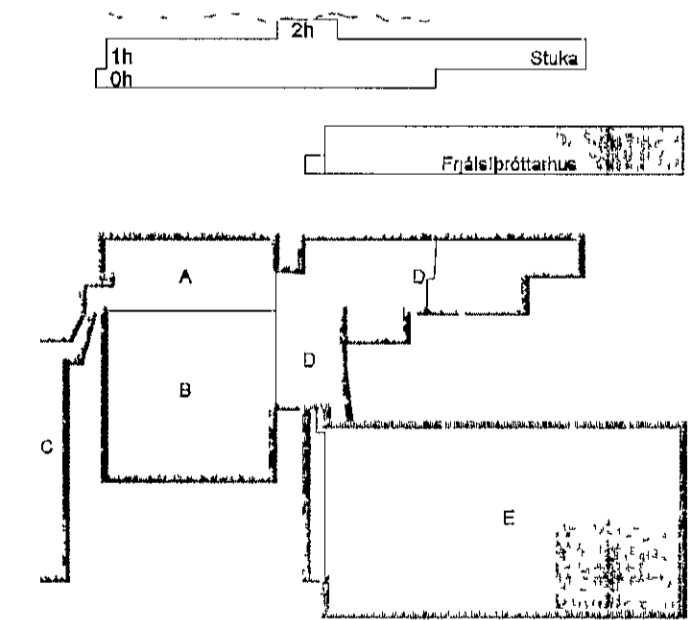

E	27.05.14	Reyndartekning	BSG/OG
D	01.10.10	Útboð 4	BSG/OG
C	14.01.10	Innbrotavörumarkerfi	BSG/OG
B	13.10.09	Gólfbox málsætt	BSG/OG
A	24.09.09	Bætt við gólfbox	BSG/OG
Utg	Dags	Styrking	Hannað/Virfanð

VSB

VERKFRÆÐISTOFA

BÆJARHRAUN 20 220 HAFNARFJORDUR KENNIT 710796-2896
vab@vab.is Sími 585 8600 Fax 585 8610 www.vsb.is

Antun sérhönnuðar
Örn Guðmundsson Kt 220961 2739

Verkefni:
**KAPLAKRIKI
HAFNARFIRÐI**

Verkið:
Rákerfi
Smáspenna frjálspróttahús
Grunnmynd

Hannað	Teknað	Virfanð	Kvarð	Síða
RVK/HJ	RVK/HJ	ÖG	1 50	/ A1
Dags	Verkefni	Tekning	Utgáfa	
18 03 2008	06811	B R306	E	

Handwritten signature