


KAPLAKRIKI

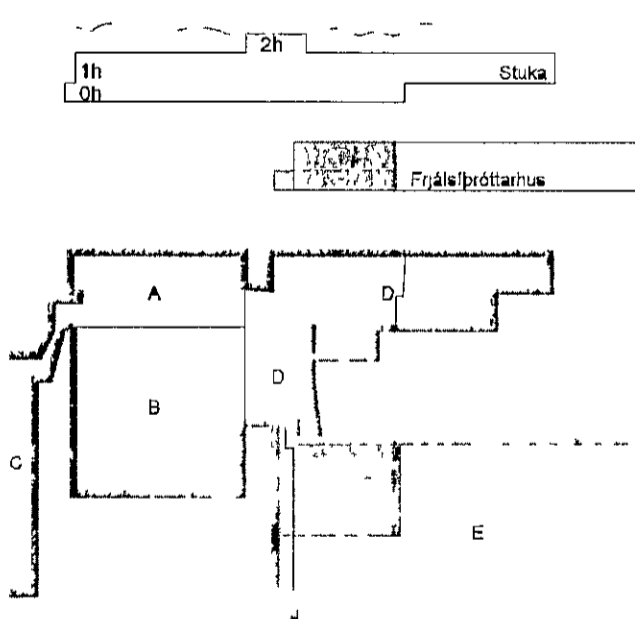

B 27.05.14 Reyndarleiðing BSG/ÖG  
A 01.10.10 Útbóð 4 BSG/ÖG  
Utg Dags Skyring Hannabryrjardóttir



VERKFRÆÐINGA

BEIARHRAUN 20 220 HAFNARFJORDUR KENNIT 710796-2490  
vab@vab.is Sími 595 8600 Fax 595 5610 www.vab.is

Antun sérhönnuðar Örn Guðmundsson K1 220961 2739 *Handwritten signature*

Verkefni: KAPLAKRIKI HAFNARFIRÐI

Verkið: Rafkerfi Brunavíðvornarkerfi fjálsþróttahús Grunnmynd

Hannabryrjardóttir	Teiknað	Yfirfarið	Kvarði	Síða
RVK/HJ	RVK/HJ	ÖG	1 50	/A1
Dags	Verkefni	Teikning	Utgáfa	
18 03 2008	06811	B R501	B	

*Handwritten signature*