

F

G

H


I

J

Byggingafulltrúi Hafnarfjarðar
Mottekið þann
22 JUL 2014
M

H 1300

KAPLAKRIKI

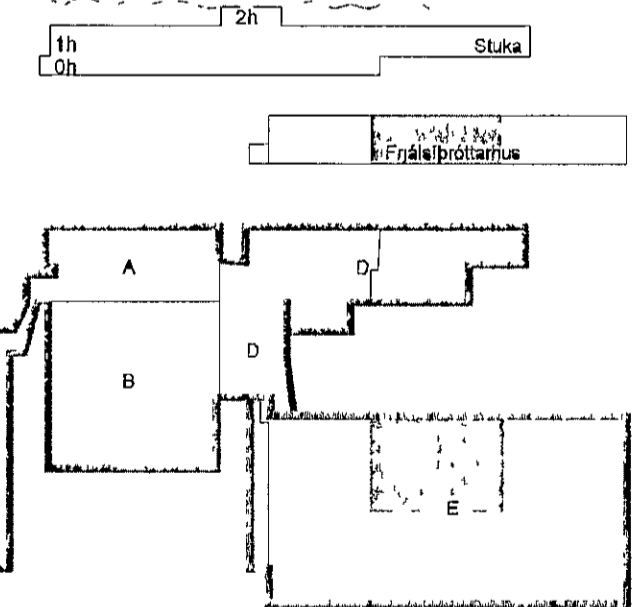

B 27 05 14 Reyndartekning BSO/OO
A 01 10 10 Útbót 4 BSO/OO
Útg Dags Skýring Hannað/Yfirfarið



VERKFRÁHJÓFNA

BEIJARHRAUN 20 220 HAFNARFJÓRÐUR KENNIT 710796-2899
vsb@vsb.is Sími 585 8600 Fax 585 8610 www.vsb.is

Arftun sérhönnuðar
Örn Guðmundsson Kl. 220961 2739 *Örn*

Verkefni:
KAPLAKRIKI
HAFNARFIRÐI

Verkiðun:
Rafkerfi
Brunaviðvornarkerfi fjálsþrottahtús
Grunnmynd

Hannað	Teknað	Yfirfarið	Kvarði	Síða
Dags	RVK/HJ	ÖG	1 50	/A1
18 03 2008	06811	06811	B R502	B

Handwritten signature

1 x 2 m
Opnast við brunaboð

V:\0308081\06811-Kaplakriki-FH\Sheets\FH\Brunaviðvornarkerfi\06811_RS-Fjaldbrotastu-B bus.dwg