


Byggingafulltrúi Hafnarfjarðar  
Mottekistöð þann  
22 JUL, 2014

KAPLAKRIKI

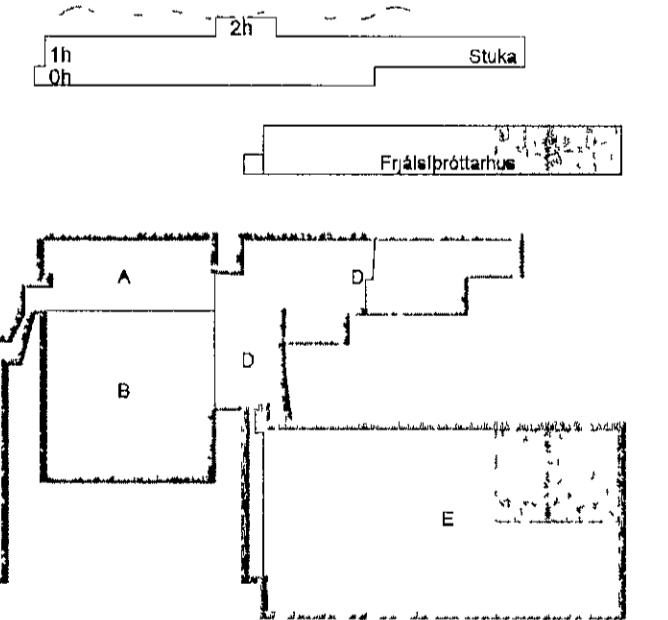

B 27 05 14 Reyndartekning BSG/OG  
A 01 10 10 Útboð 4 BSG/OG  
Utg Dags Skýring Hannabó/Virfand



VERKEFNIÁBYRGIÐ

BLÆJARHRAUN 20 220 HAFNARFJORDUR KENNIT 710795-2899  
vab@vab.is Sími 555 6600 Fax 555 5610 www.vab.is

Arftun gæðingur  
Óm Guðmundsson Kl 220961 2739

Verkefni  
KAPLAKRIKI  
HAFNARFIRÐI

Verkefni  
Rafkerfi  
Brunavörðunarkerfi fjalspróttahús  
Grunnmynd

Hannað	Teknað	Yfirfarið	Kvarði	Síða
RVK/RHJ	RVK/RHJ	ÖG	1 50	/A1
Dags	18 03 2008	Verkefni	06811	Útgáfa
		Tekning	B R503	B

*(Handwritten signature)*