



4

5

6

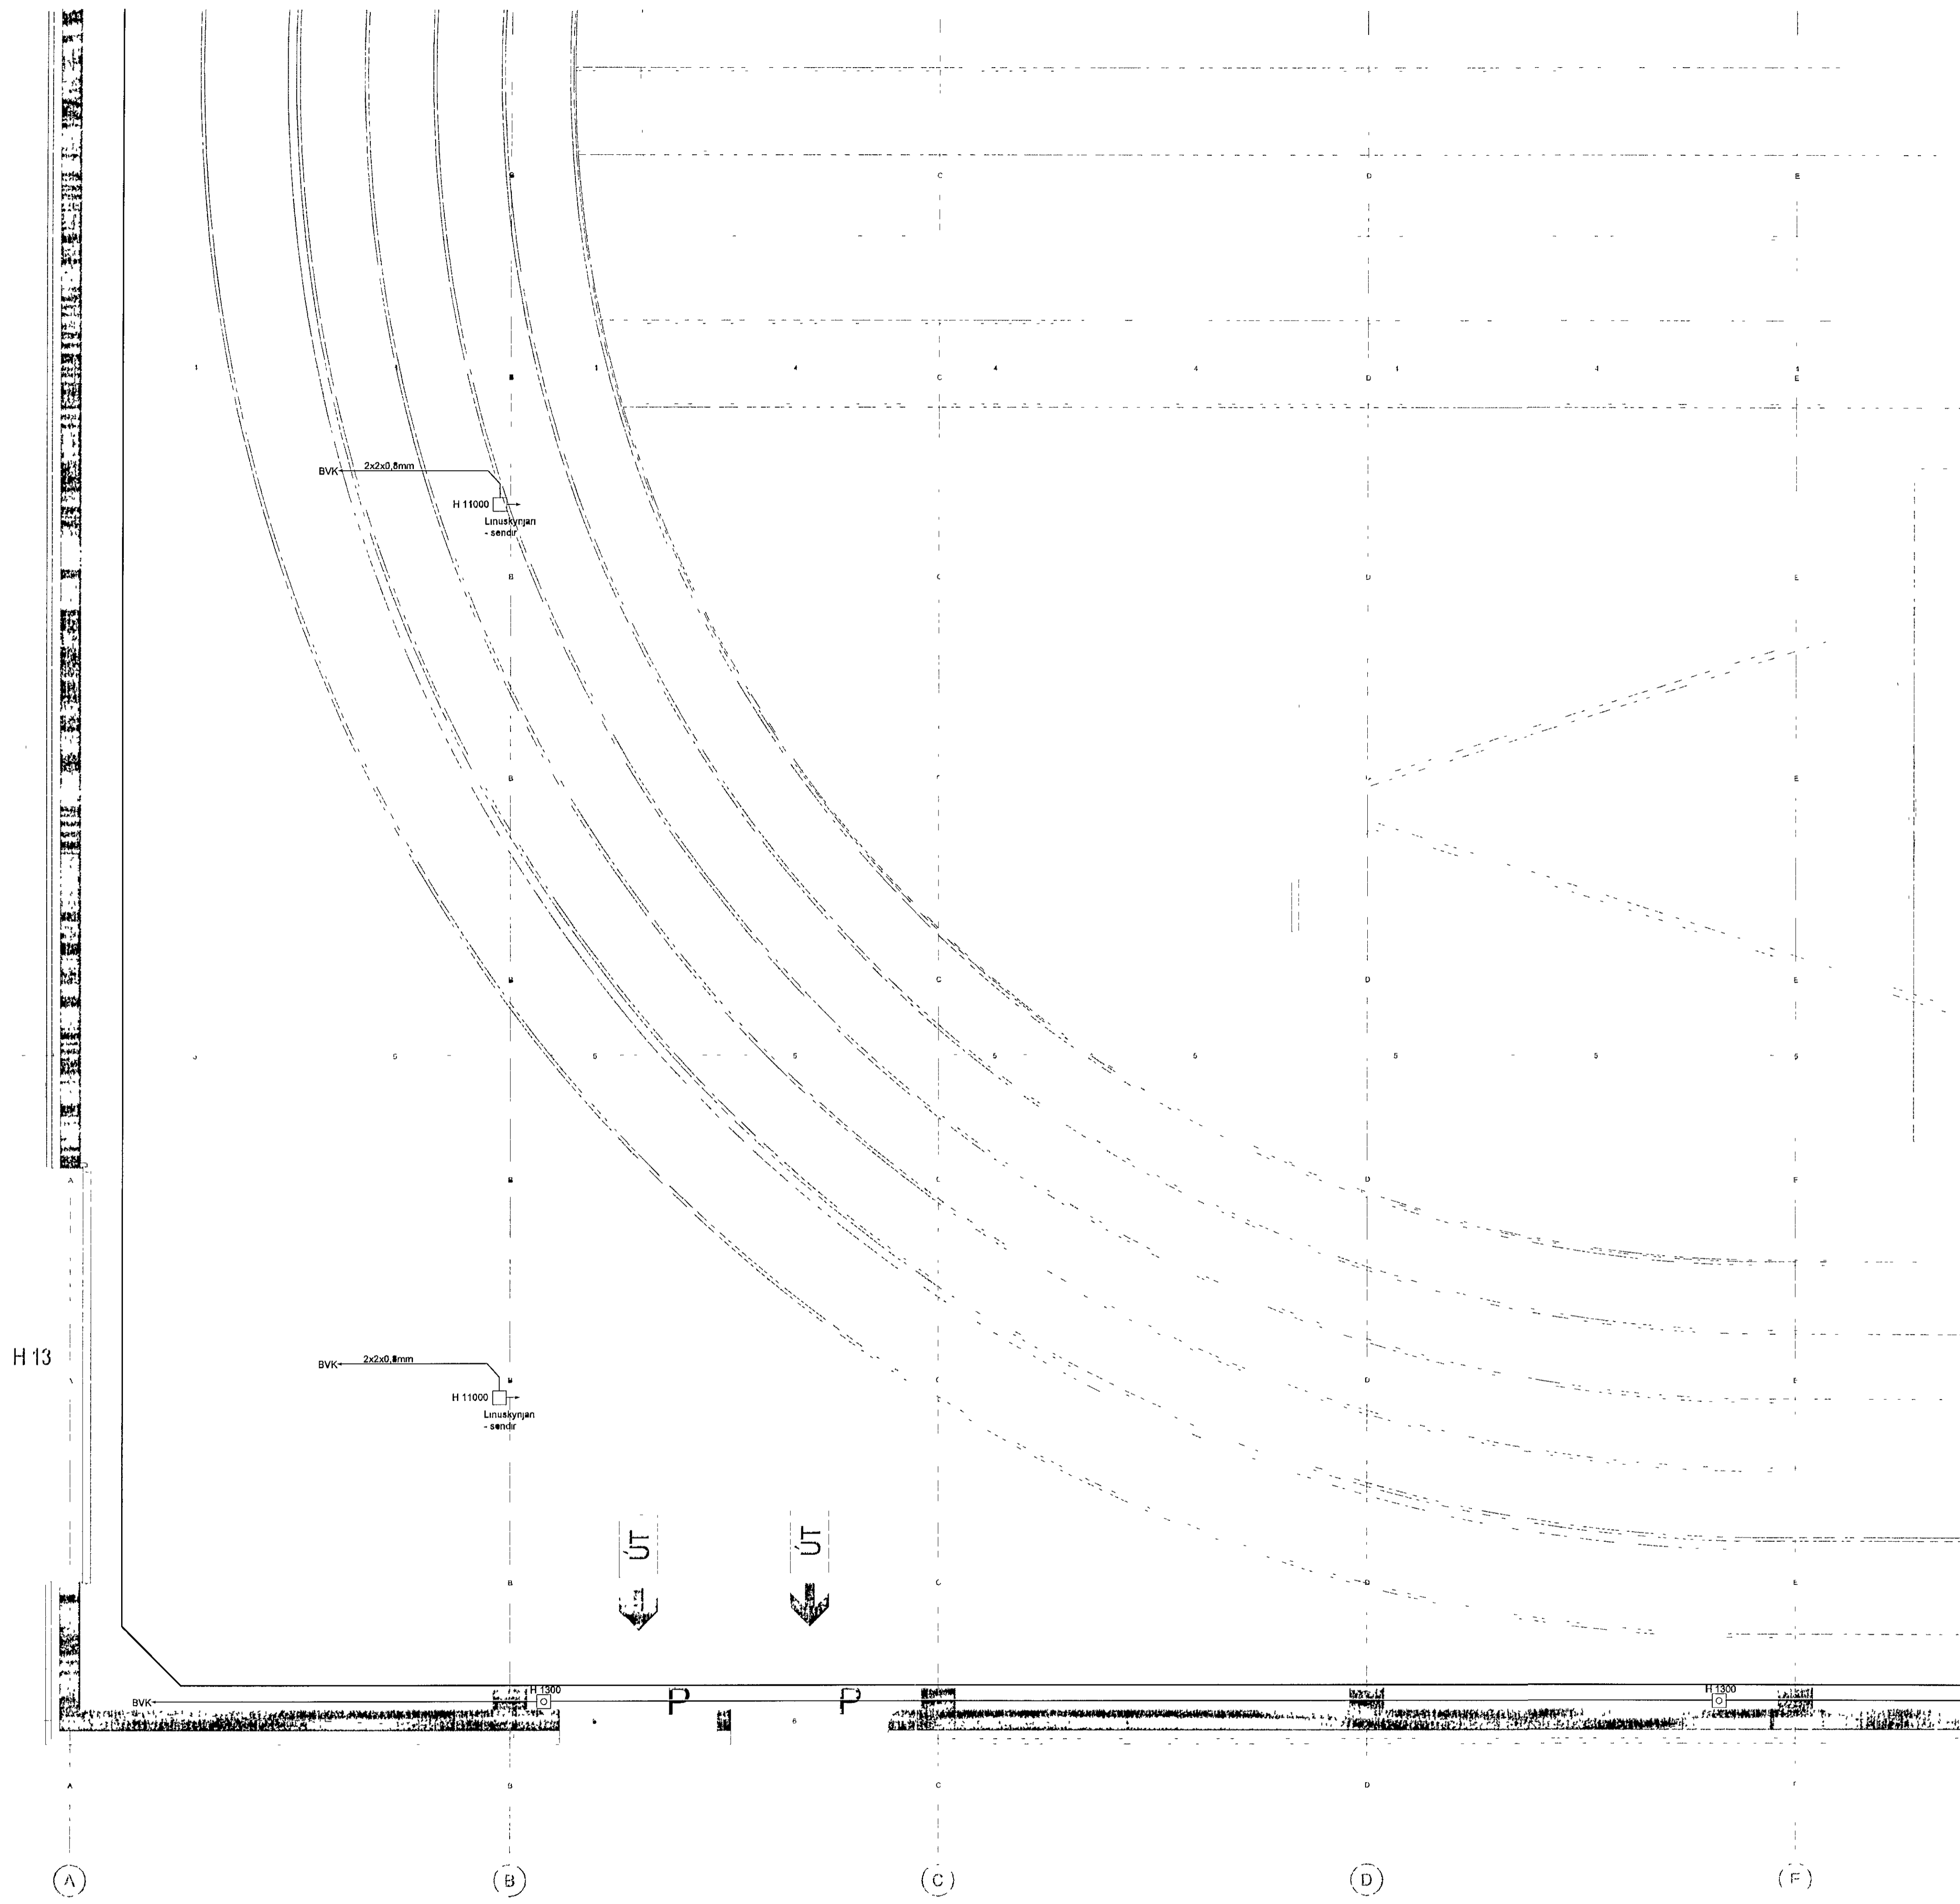

KAPLAKRIKI

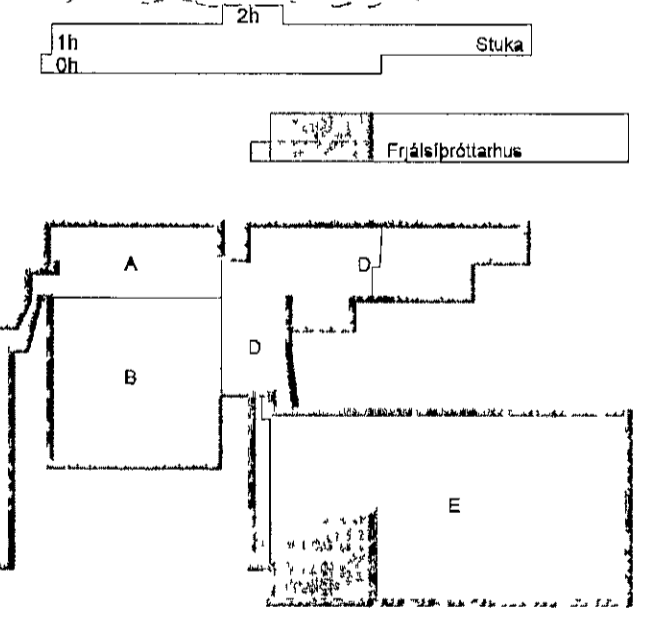

B 27.05.14 Reyndarveikning BSG/OG
A 01.10.10 Útbod 4 BSG/OG
Útg Dags Skýring Hannað/Yfirfard



VERKJONA DIGGJÓFA

BEJARHRAUN 20 220 HAFNARFJÖRÐUR KENNIT 710796-2499
vsb@vsb.is Sími 595 5600 Fax 595 8610 www.vsb.is

Áritun sérhönnuðar
Örn Guðmundsson KT 220961 2739 *[Signature]*

Verkefni:
KAPLAKRIKI
HAFNARFIRÐI

Verktali:
Rafkerfi
Brunavörðunarkerfi fjálsþrottahus
Grunnmynd

Hannað	Teknað	Yfirfard	Kvarth	Síða
RVK/HJ	RVK/HJ	ÖG	1 50	/A1 -
Dags	Verkefni	Tekning	B R504	Utgáfa
18 03 2008	06811	B R504		B

[Signature]

V:\006\06811\06811_Kaplaekri-FH\Sheets\RA\RA_Brunavordunarkerfi\06811-R5-Þrottahus-B.hva.dwg