



1 x 2 m
Opnast við brunaboð

Byggingafulltrúi
Mottekið þann
22 JUL 2014

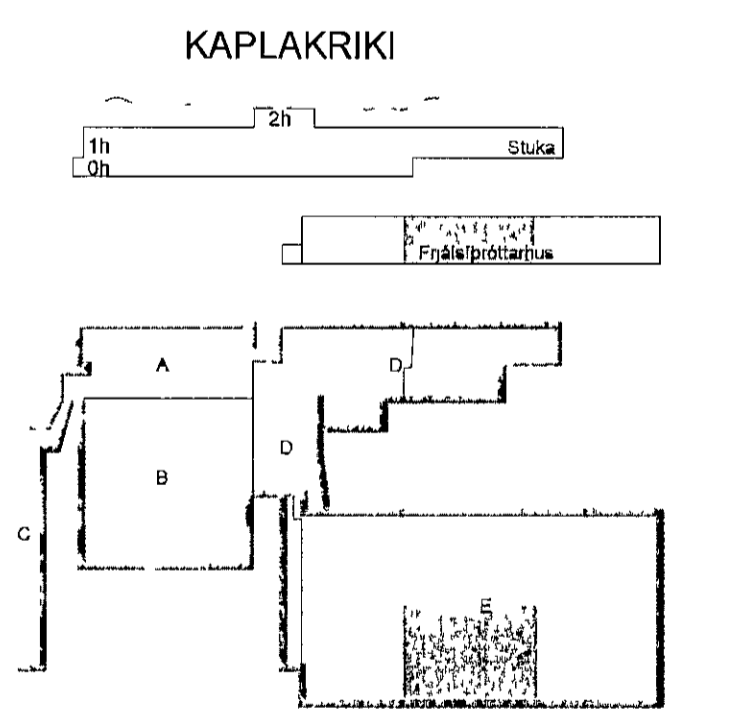

B 27 05 14 Reyndartekning BSG/OG
A 01 10 10 Utboð 4 BSG/OG
Utg Dags Skýning Hannadýrfríð

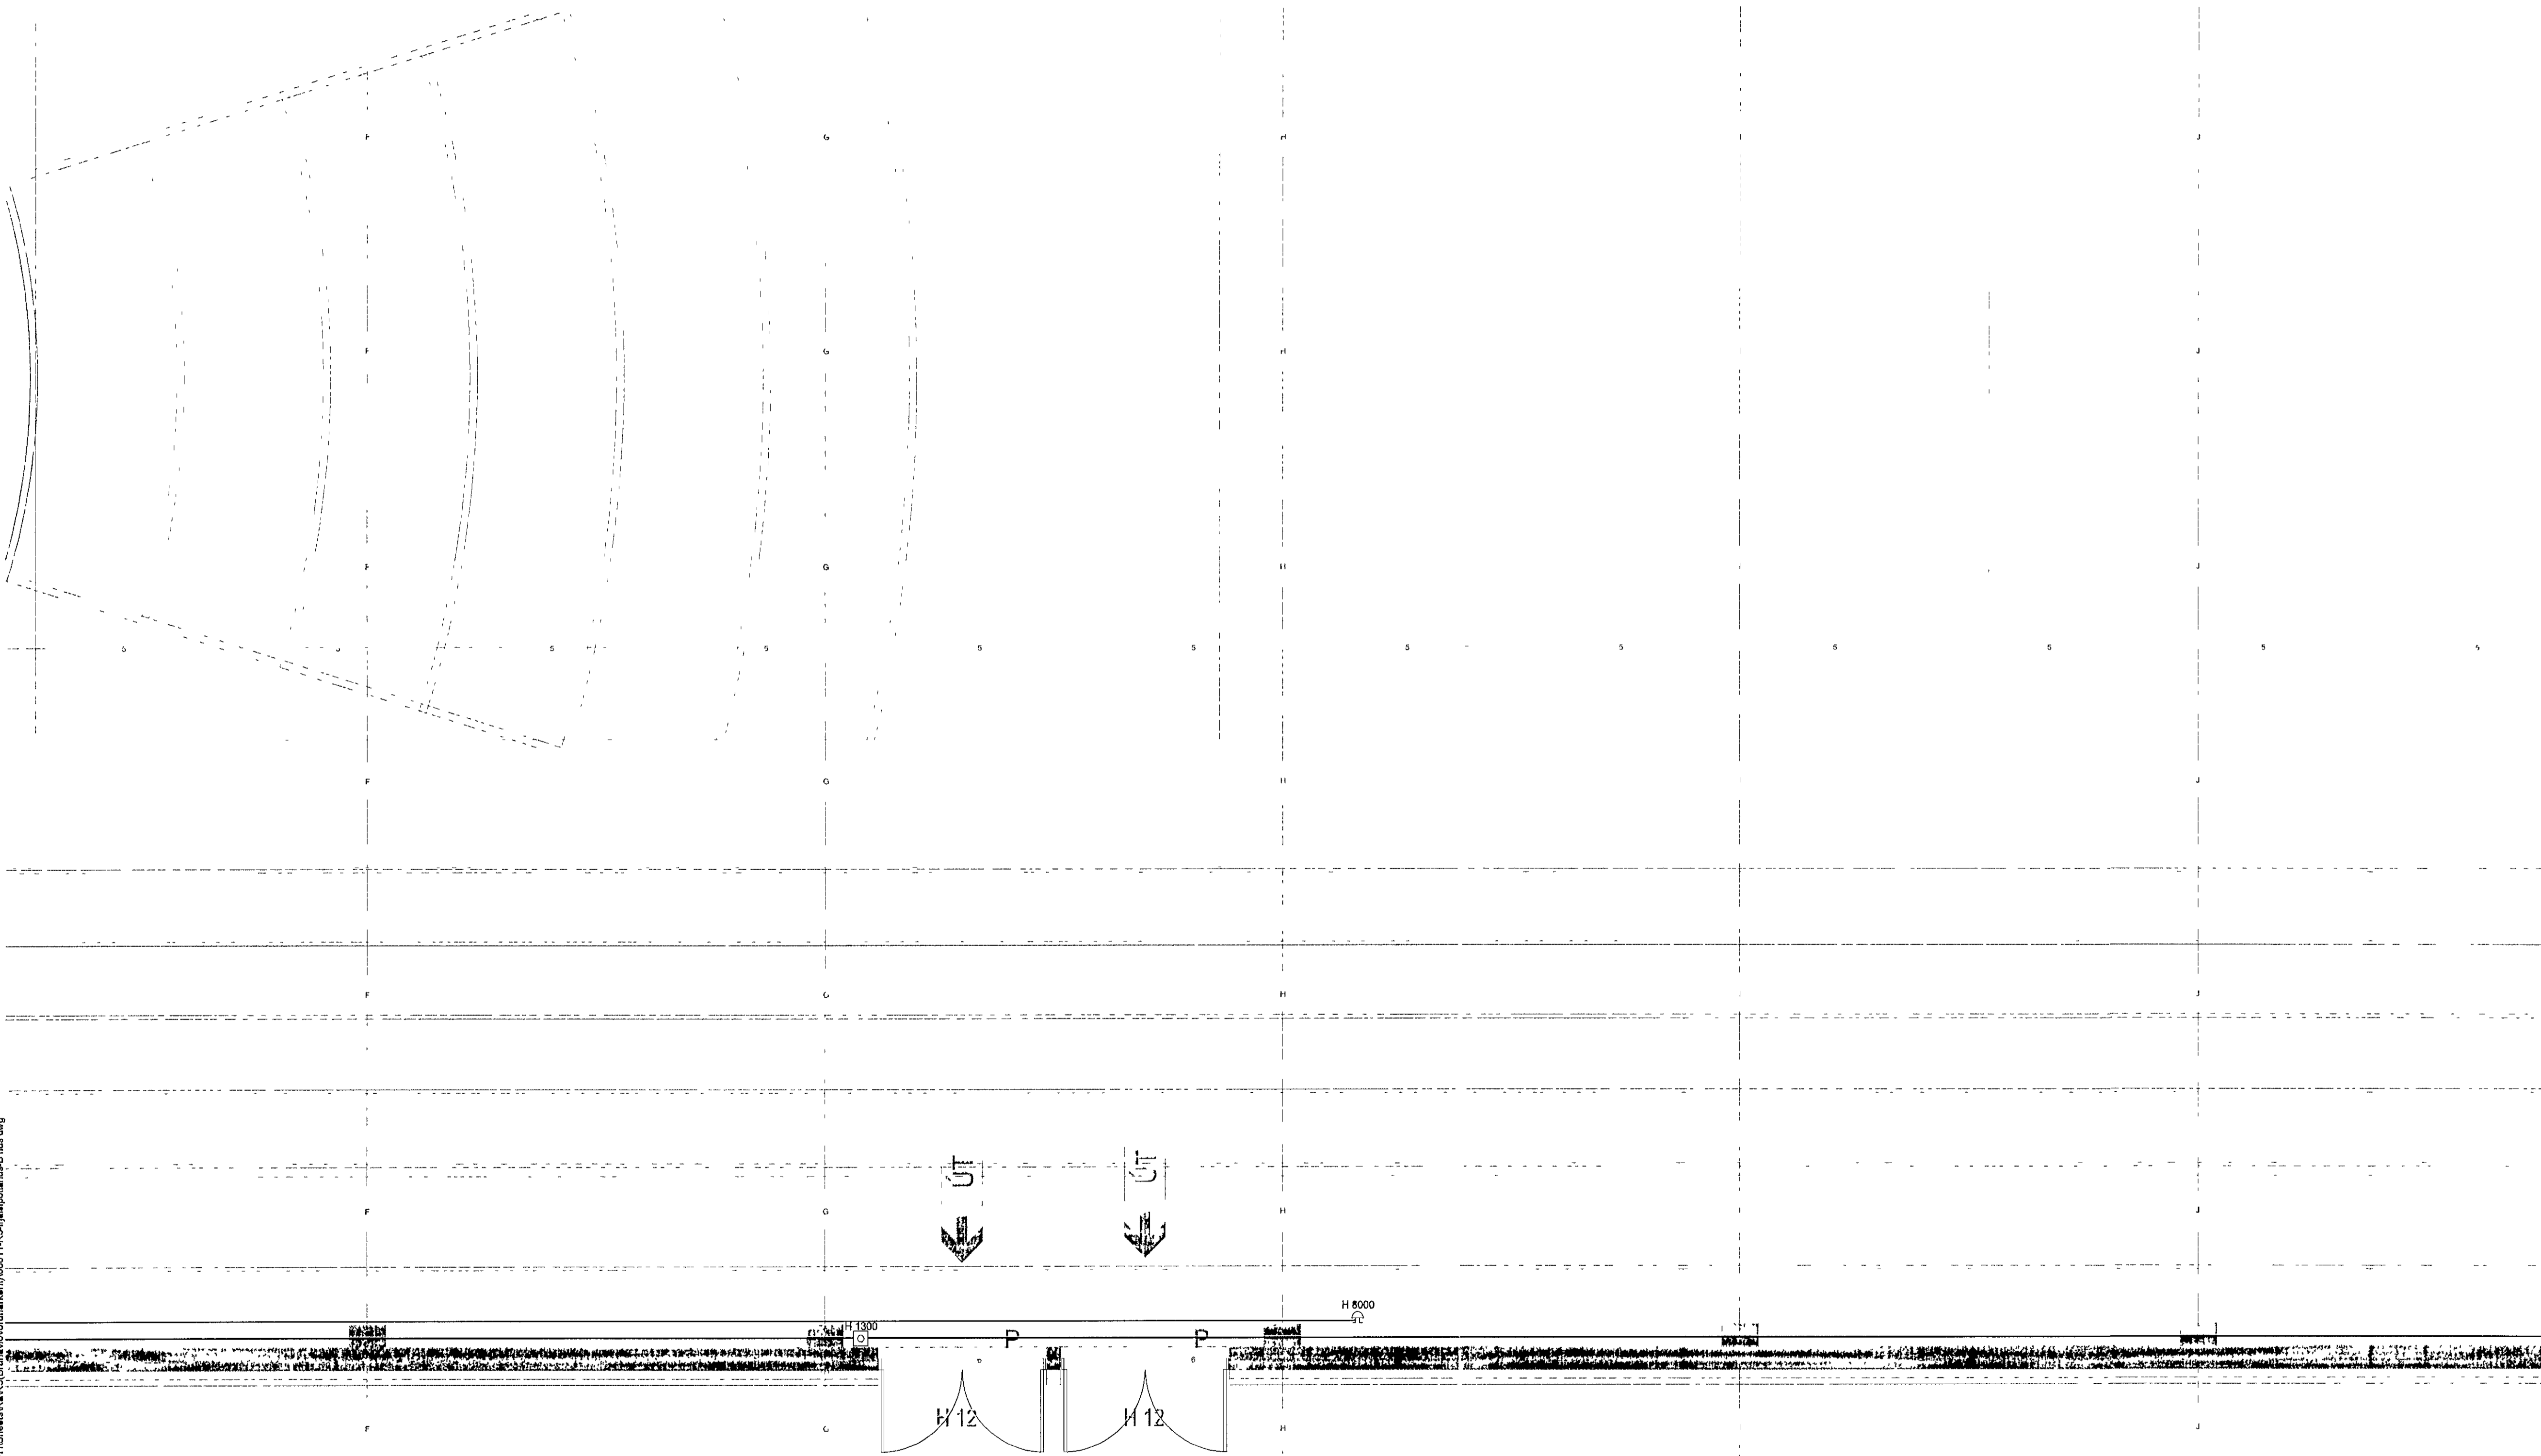

VERKFAEÐINGURINN

B/EAJARHRAUN 20 220 HAFNARFJORDUR KENNIT 710796-2499
vsb@vsb.is Sími 585 8600 Fax 585 8610 www.vsb.is

Artun skýrningur
Örn Guðmundsson Kl 220961 2739

Verkefni:
KAPLAKRIKI
HAFNARFIRÐI

Verktali:
Rafkerfi
Brunavörðunarkerfi fjálsprottahús
Grunnmynd

Hannad	Farknað	Yfirfarið	Kvalið	Síða
RVK/HJ	RVK/HJ	ÖG	1 50	1 A1
Dags	Verkefni	Tekning	Utgáfa	
18 03 2008	06811	B R505	B	

V:\2006\0811\06811-Kaplanir-FH\Sheets\RA\51-Brunavörðunarkerfi\06811-R5-Hafnarfjörður-B.tus.dwg