



1 X 2 III
Opnast við brunaboð

Byggingafulltrúi Hátíðarstofa
Mottel: 0 þó. m
22 JUL 2014

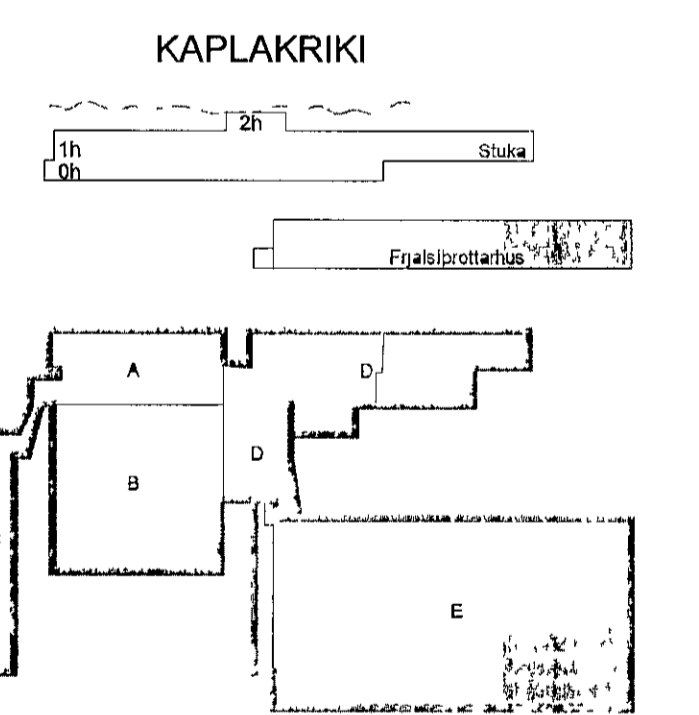

B 27 05 14 Reyndartekning BSG/ÖG
A 01 10 10 Utboð 4 BSG/ÖG
Utg Dags Skýning Hárnað/Vírfand

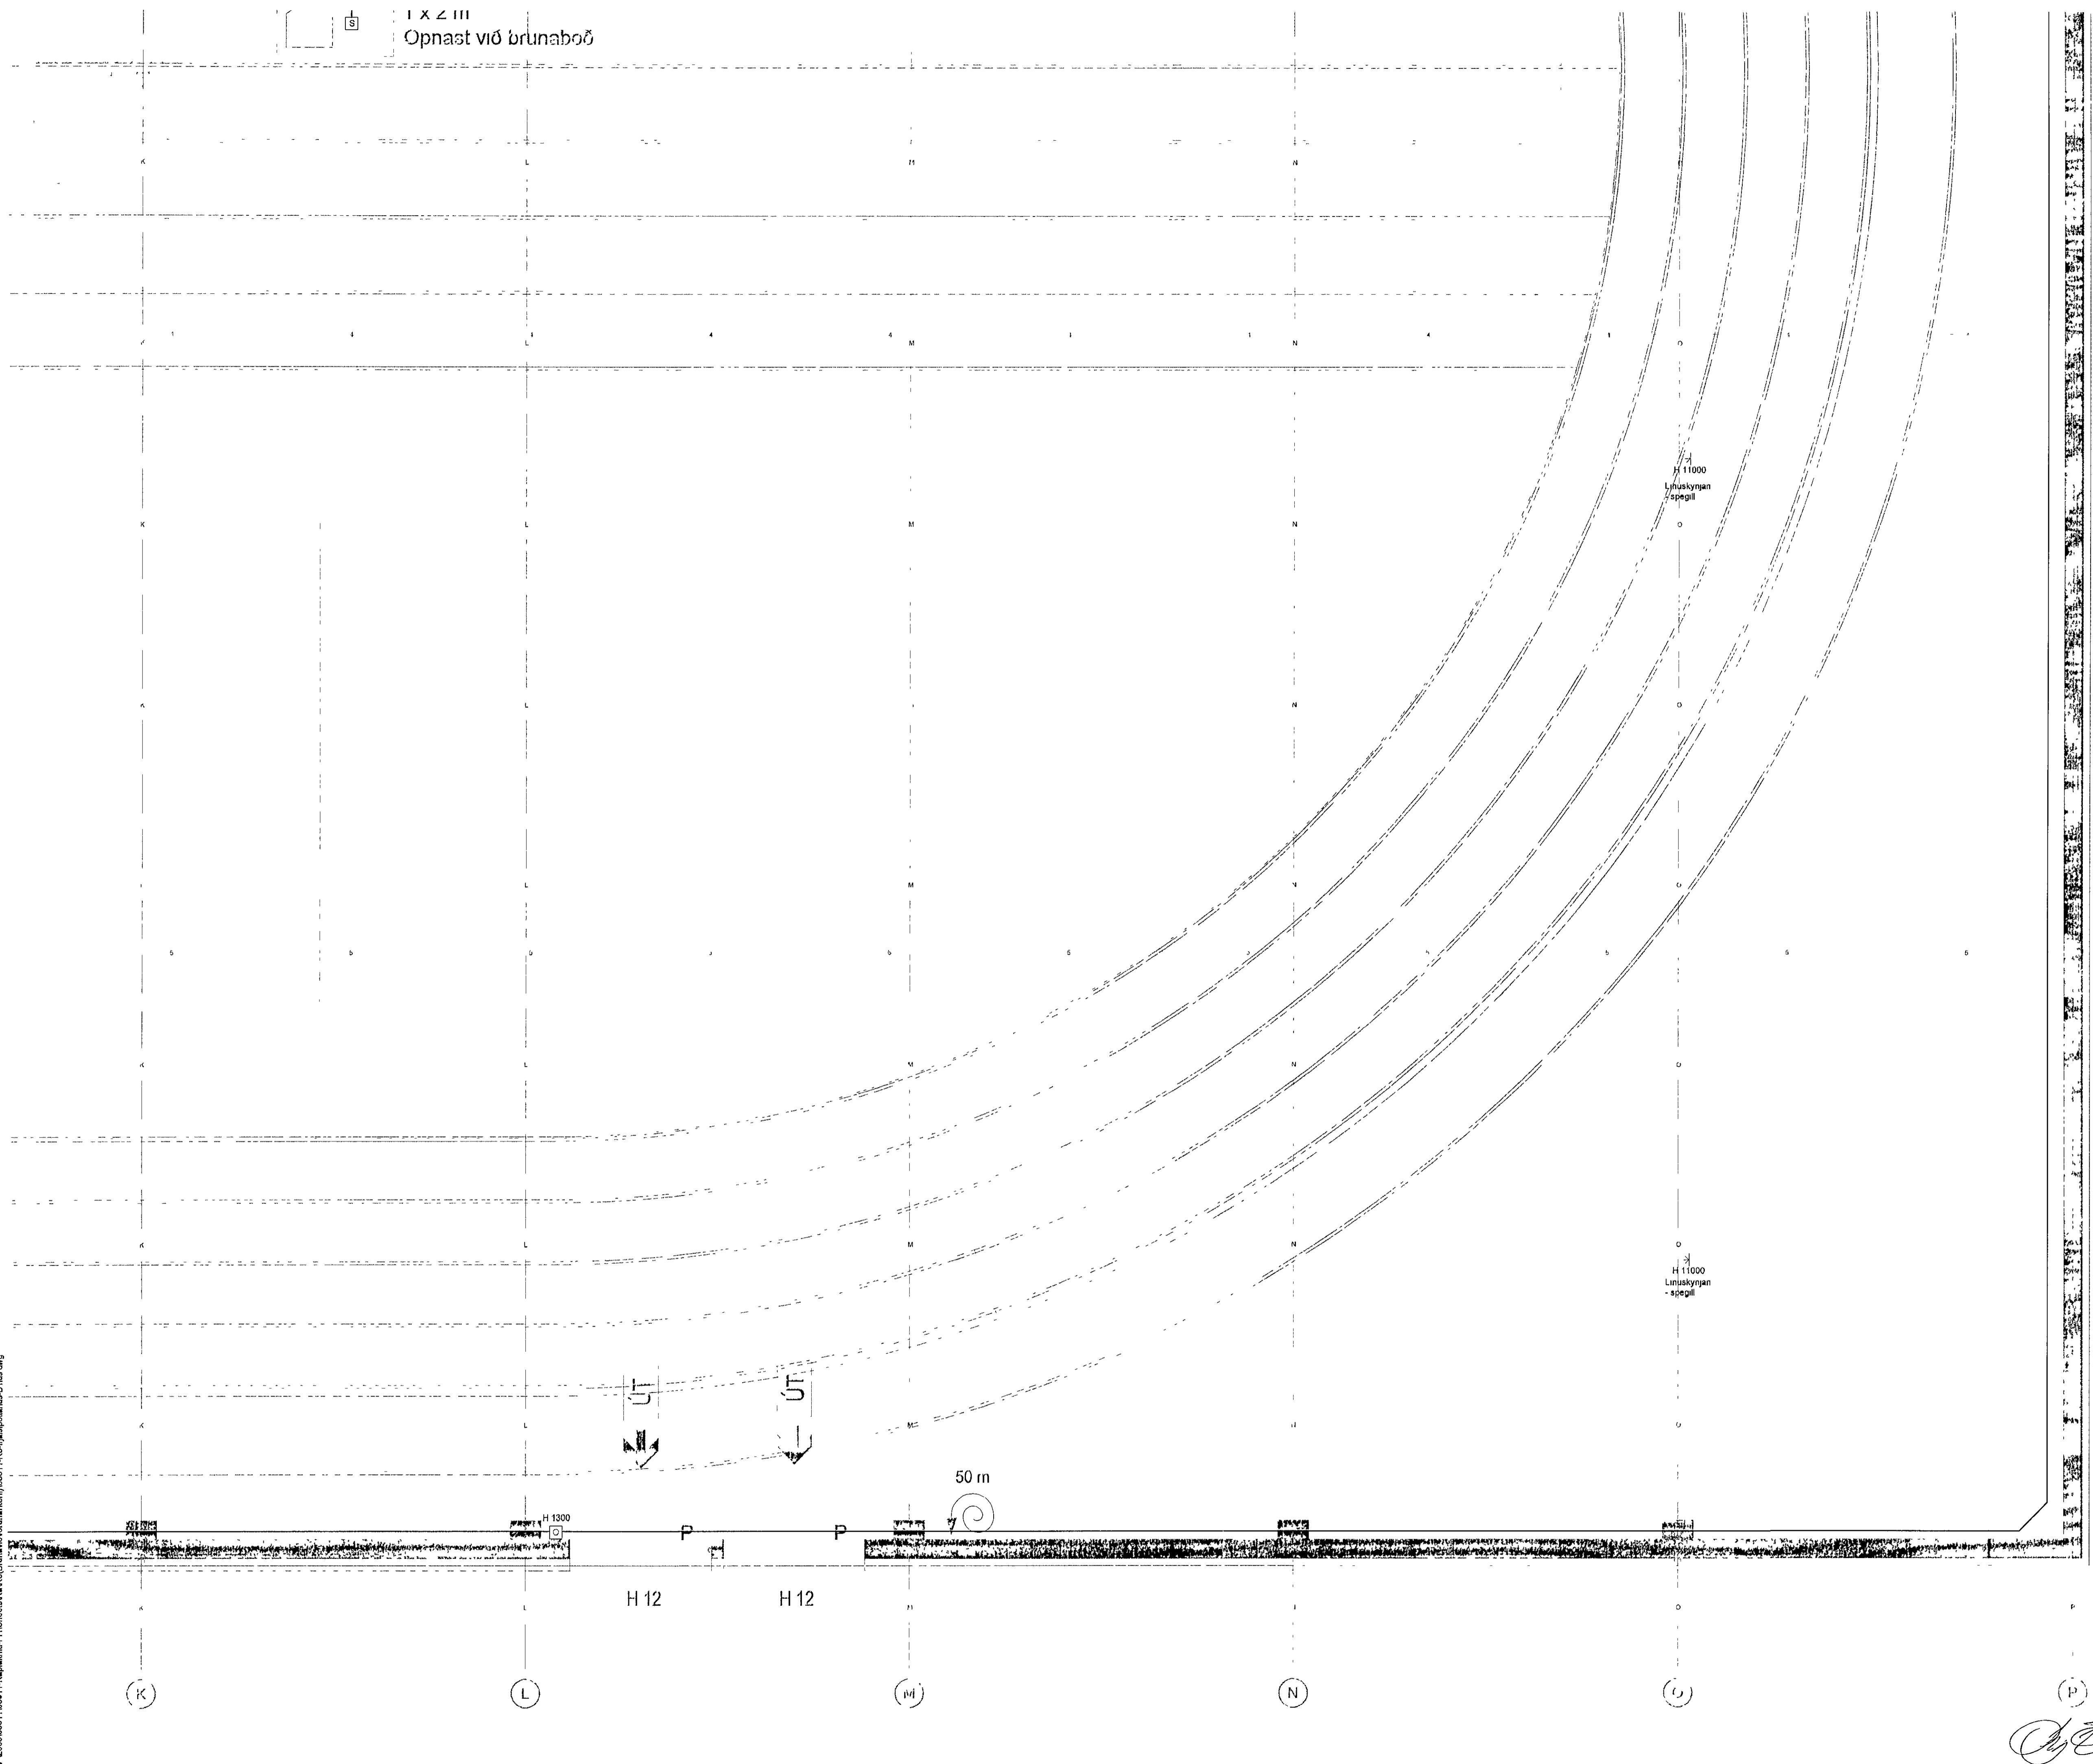

VERKFRÆÐISTOFA

BÆJARHRAUN 20 220 HAFNARFJORDUR, KENNIT 710796 2899
vsb@vsb.is Sími 585 8600 Fax 585 8610 www.vsb.is

Arftun serhömuðar
Örn Guðmundsson Kt. 220961 2739

Verkiheiti
KAPLAKRIKI
HAFNARFIRDI

Verkiheiti
Rafkerfi
Brunavörðunarkerfi frjálsþrottahús
Grunnmynd

Hannað	Teknað	Yfirfarið	Kvarði	Síða
RVK/HJ	RVK/HJ	ÖG	1:50	/A1
Dags	18 03 2008	Verkiheiti	Tekning	Útgáfa
	06811	B R506		B

V:\20080811\06811-Kaplaðriki-FH\Sheets\A1\06811-R5-R506\planur_B.dwg