



Byggingafulltrúi Hafnarfjarðar
Mottekið þann
22 JUL 2014

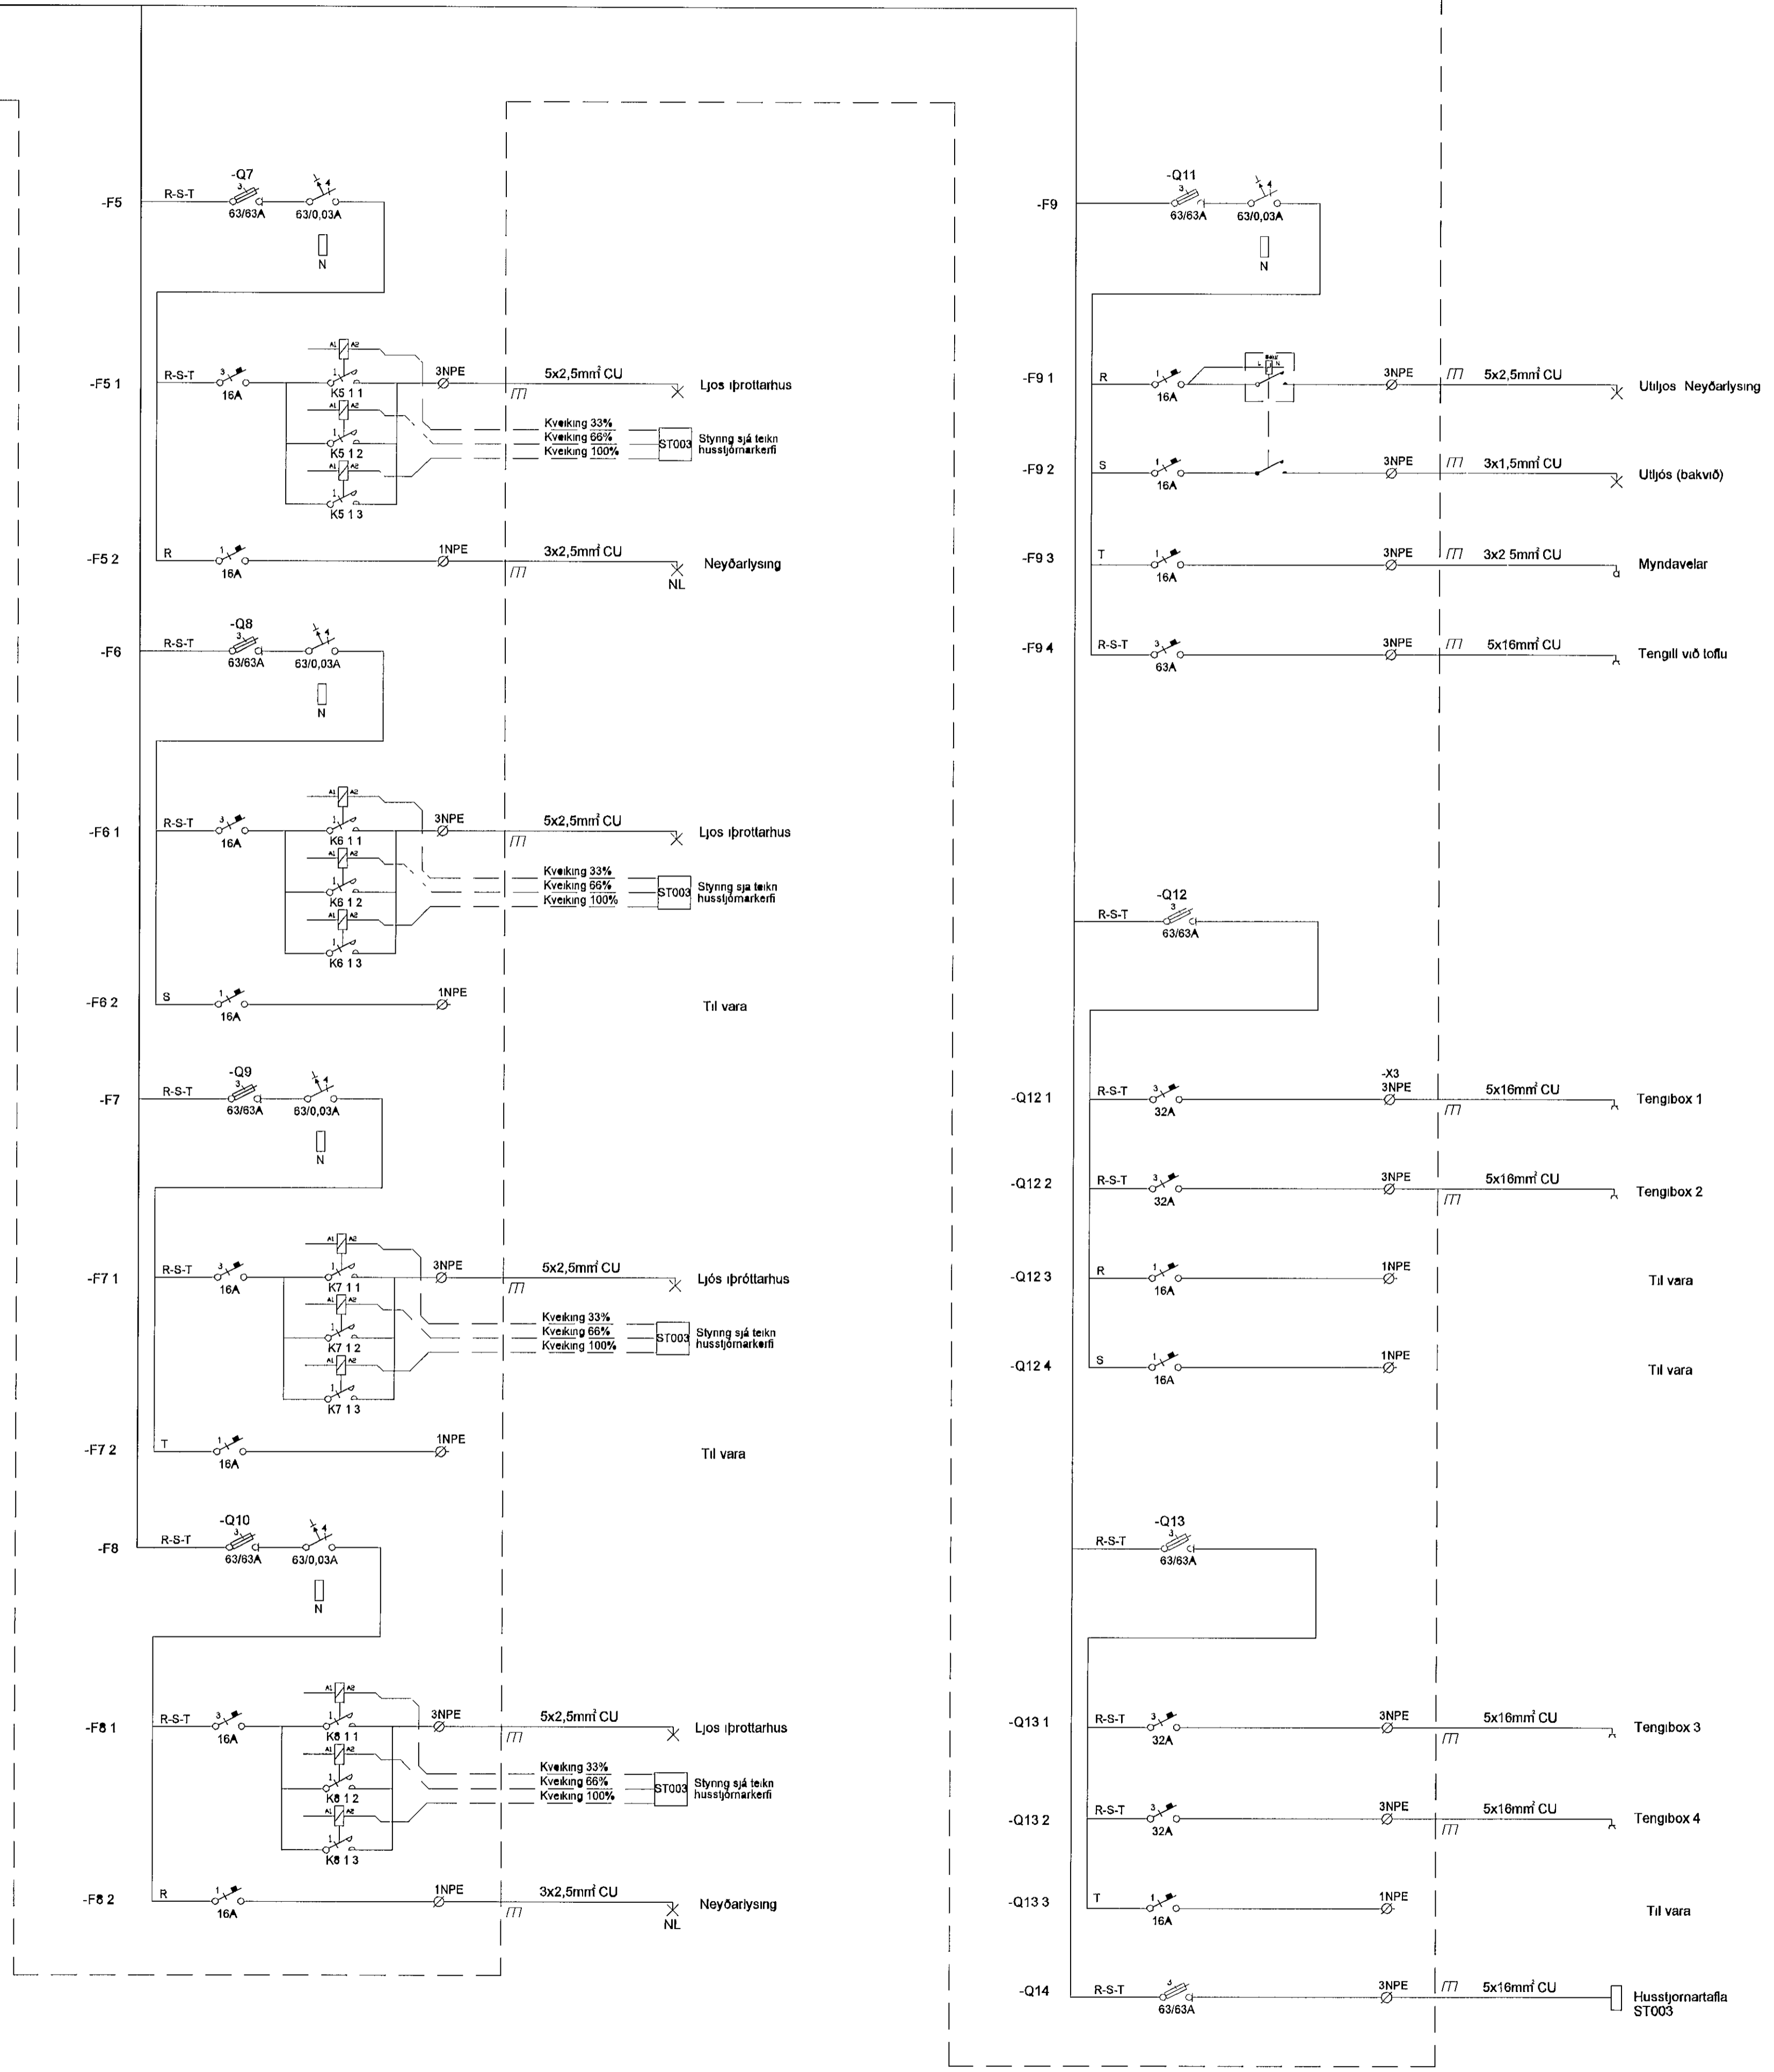

KAPLAKRIKI

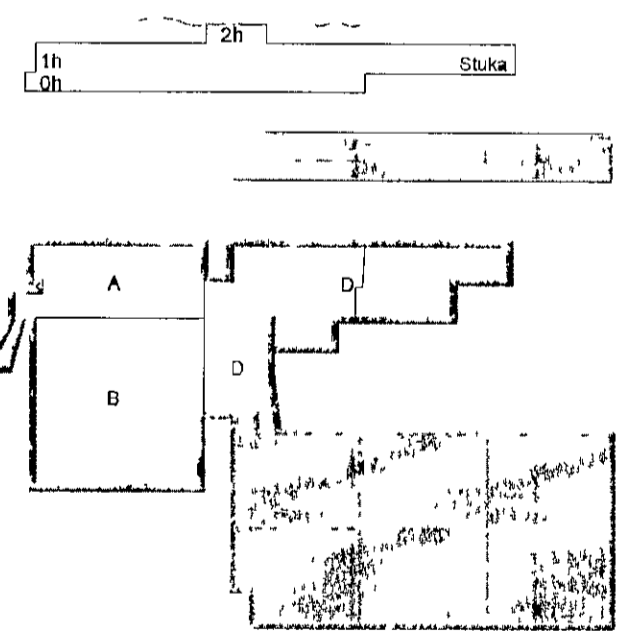

A 27.05.14 Reyndartekning BSG/OG
Utg Dags Skyring Hannad/Virifard



VERKFRÆÐI&TOFA

BEIARHRAUN 20 220 HAFNARFJORDUR KENNIT 710796-2899
vab@vab.is Sími 565 8600 Fax 565 8610 www.vab.is

Artun séðhönnuðar
Örn Guðmundsson Kt 220961 2739

Verkefni
KAPLAKRIKI
HAFNARFIRÐI

Verkið
Rafkerfi
Einlinuymyndir frjalsþrottahus
Einlinuymynd G003

Hannad	Teknað	Virifard	Kvarði	Síða
BSG	BSG	OG	-	/ A1
Dags	Verkefni	Tekning	Utgáfa	
02.09.2010	06811	B R603 1	A	

[Handwritten signature]

V:\20090608\1106811-Kaplakriki-FH\Sheets\FH06811-FR-uluubyrping-A.dwg