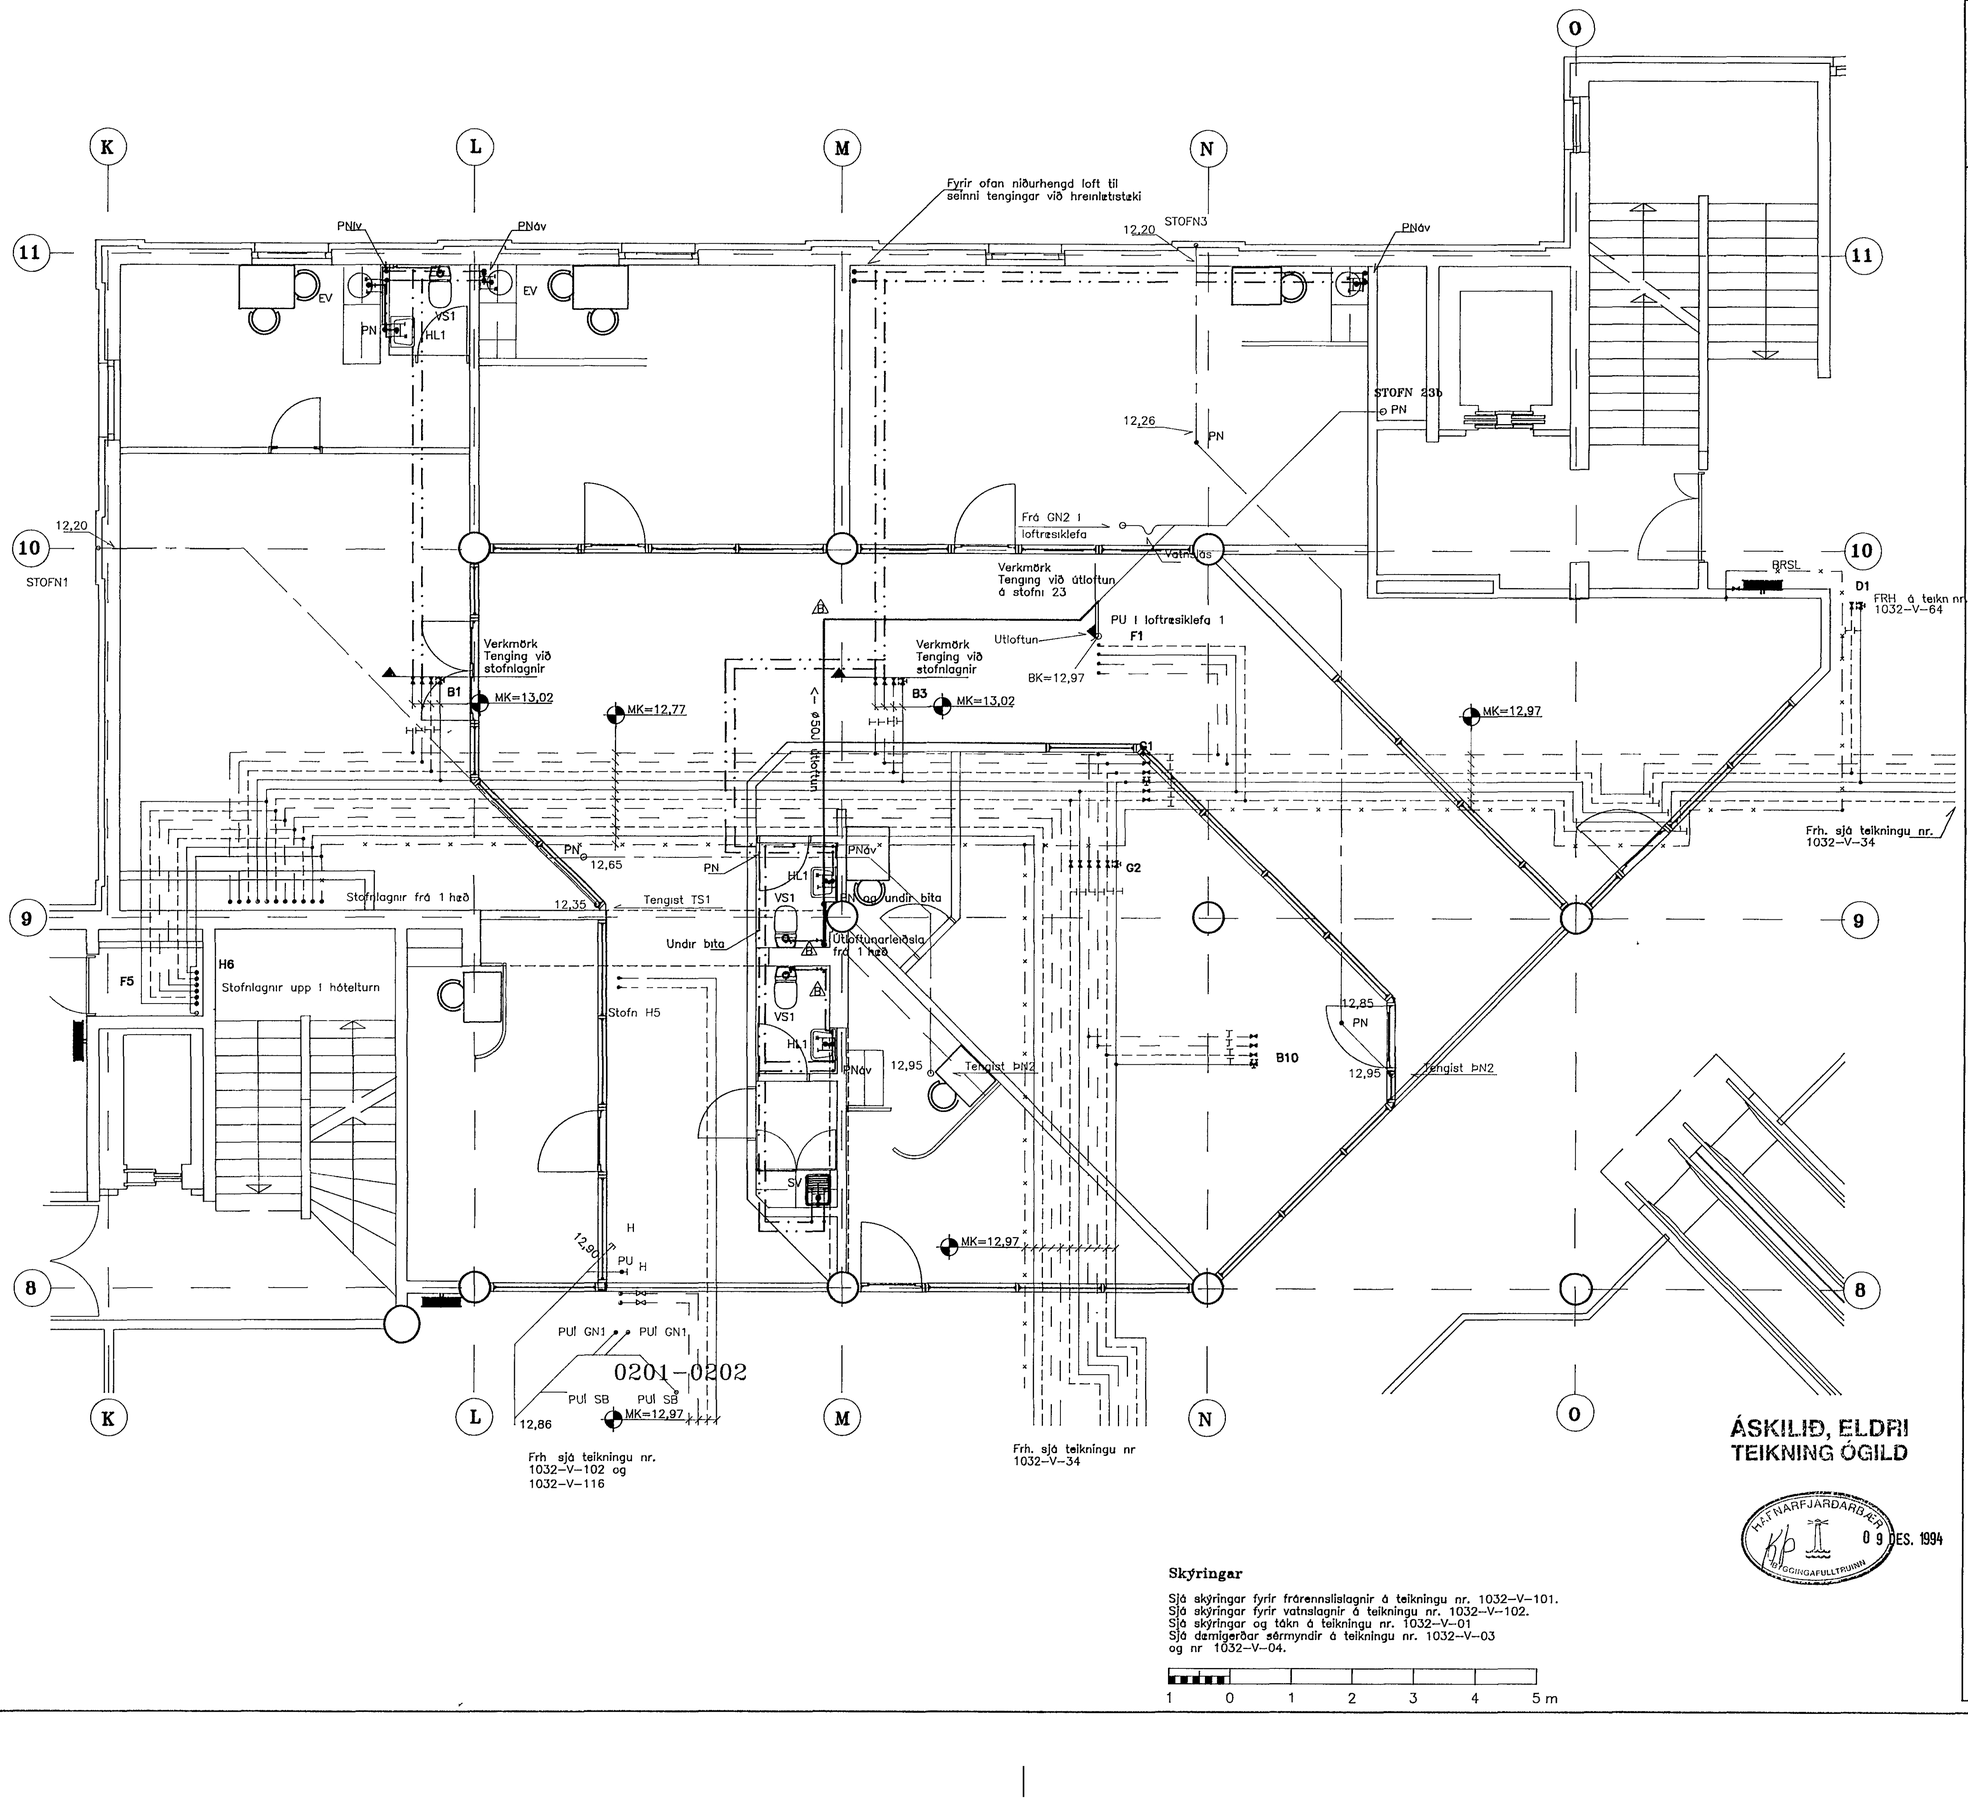

ÁSKILIÐ, ELDRI TEIKNING ÓGILD

HAFNARFJARÐARBÆR BYGGINGAFULLTRÚINN 09 DES. 1994

Skýringar

Sjá skýringar fyrir frárennslislagnir á teikningu nr. 1032–V–101.
Sjá skýringar fyrir vatnslagnir á teikningu nr. 1032–V–102.
Sjá skýringar og tákn á teikningu nr. 1032–V–01
Sjá dæmigerðar sérmyndir á teikningu nr. 1032–V–03
og nr 1032–V–04.

1 0 1 2 3 4 5 m

NR	FJÖLDI	BREYTINGAR	DAGS	SAMÞ
B	3	Útloftun breytt.	05.12'94	ÓA
A	11	Breytingar á snyrtingum	08.11'94	ÓA

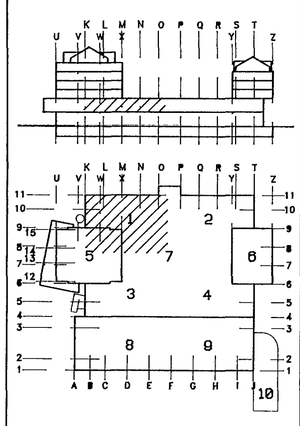

MIÐBÆR HAFNARFJARÐAR

FJARÐARGATA 13–15

ALMENNA VERKFRÆÐISTOFAN HF
FELLSMÚLA 26 – 108 REYKJAVÍK
SÍMI (91) 688100 FAX (91) 680284

HEITI
HREINLÆTISLAGNIR
2.HÆÐ, VERSLANIR 0201–0202
GRUNNMYND, HL.1

KVARÐI 1.50

HANNAÐ	TEIKNAÐ	YFIRFARIÐ	SAMÞ.
ÁÁ	ÁÁ	ÞÞ	SJ

DAGS 24/09 1994

TEIKNING NR. 1032–V–311 BREYTING NR. B