



A	GRIND FYRIR KLÆDNINGU A TURNI BÉTT VÍÐ	9/5 94	SP
---	--	-----------	----

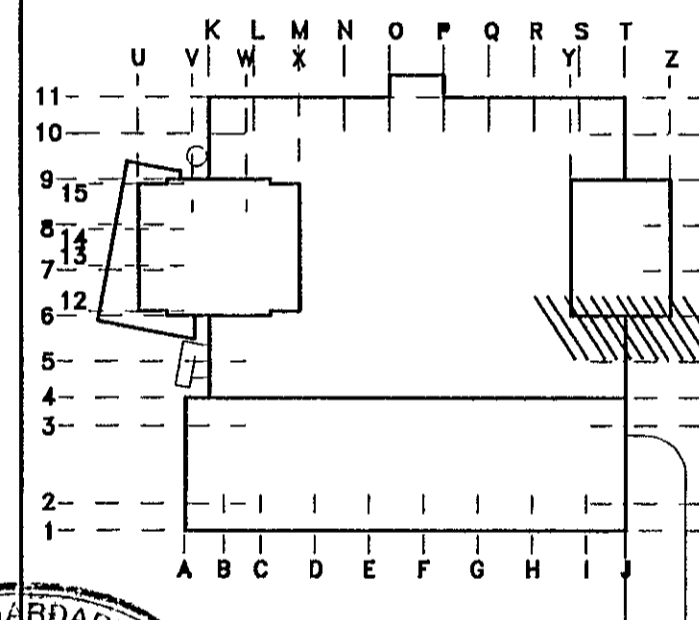

ÁSKILIÐ, ELDRI TEIKNING ÓGILD

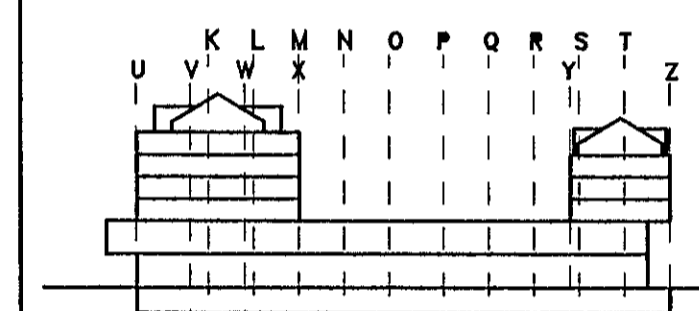

MÍÐBÆR
HAFNARFJÁRDAR
 FJÁRDARGATA 13-15

ALFA
 Verkfræðistofa h.f.
 Consulting Engineers
 Ármúla 15, 108 Reykjavík
 Sími 91-684890 Fax 91-684890

GRIND FYRIR
 ÚTVEGGJAKLÆDNINGU

1:50 / / / /

SP SP SP SP

16/5 1994

9401-B-30 A